

竣工図


07 - 104 - 10

住所 別海町別海緑町116-4 設置量水器

氏名 別海町立中央中学校 取付 令和 年 月 日


平面図 S=1:500
 番号 上 2021.40.0026 有効 2029/05
 下 0026 年月

愛知 口径 φ40 指針
 使用栓数 栓

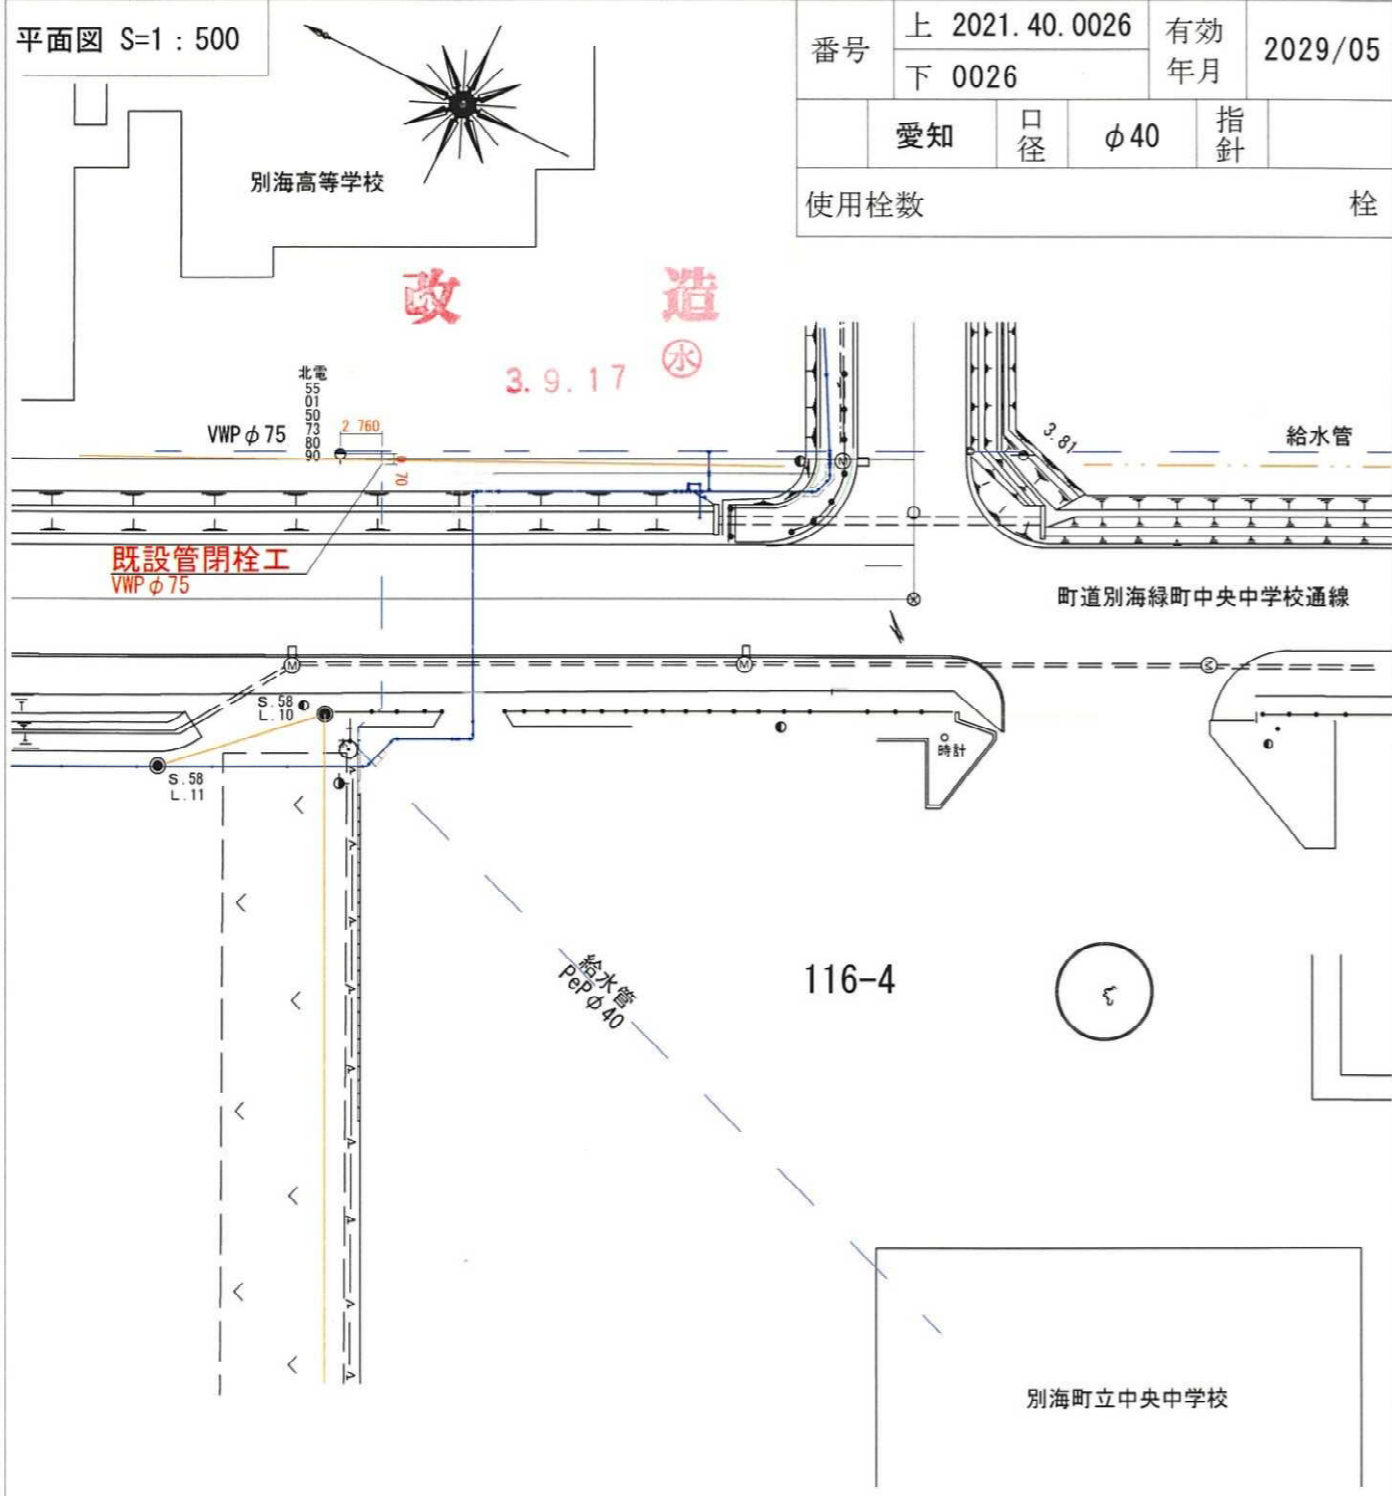

凡例	配水管 青 給水管(新設) 赤 " (既設) 青	分水器 止水栓 量水器 メーターボックス	 	ビニール管 VWP 銅管 GP ポリエチレン管 PEP 銅管 CU ステンレス管 SUS	不凍栓 ○
----	--------------------------------	-------------------------------	--------------	--	-------

立体図

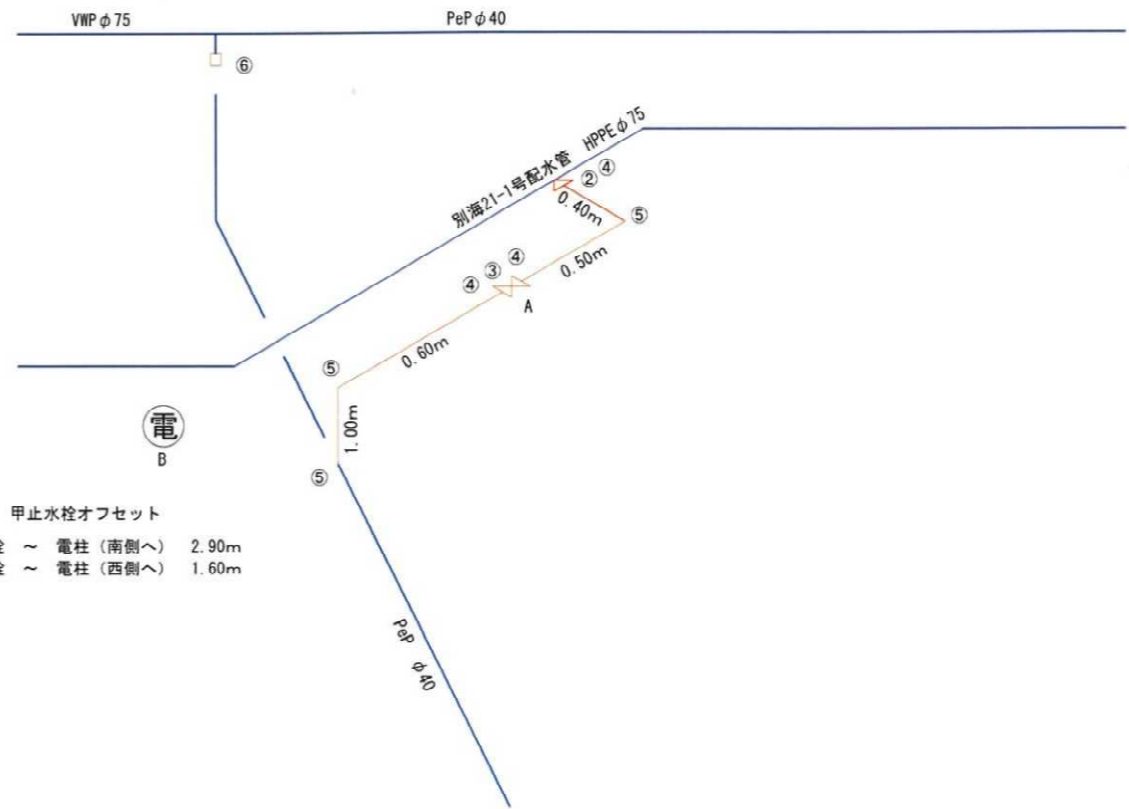

番号	名称	数量	適用
①	水道用ポリエチレン管 φ40	2.50m	
②	サドル分水栓 φ75×40	1ヶ	
③	甲止水栓 φ40	1ヶ	
④	SKX分水栓用ソケット φ40	3ヶ	
⑤	SKXエルボ 90° φ40	3ヶ	
⑥	球形キャップ VWP φ75	1ヶ	
	仕切弁篋(小)	1式	縁石無 1箇所