

13-2 棟 校舎棟(RC 造)

既存鉄筋コンクリート造学校建物の耐力度測定

別海町立別海中央中学校 13-2 校舎棟

目 次

1. 耐力度調査票	2- 1
2. 建物概要	2- 3
・ 調査概要書	
・ 学校施設台帳	
・ 意匠図、構造図、改修図	
・ ボーリングデータ	
・ 外観写真	
3. 構造耐力度測定	2-113
・ 保有耐力	
・ 層間変形角	
・ 基礎構造	
・ 地震による被災履歴	
4. 健全度測定	2-130
・ 経過年数	
・ 鉄筋腐食度	
・ コンクリート中性化深さ等及び鉄筋かぶり厚さ	
・ 躯体の状態	
・ 不同沈下量	
・ コンクリート圧縮強度	
・ 火災による疲弊度	
5. 記録写真	2-139
6. 外力条件	2-153

1. 耐力度調査票

別表第1
(表面)

鉄筋コンクリート造の建物の耐力度調査票

										IV 学校種別	V 整理番号			
										中学校	1553			
										III 結果	点 数			
I 調査学校	都道府県名	設置者名	学校名	学校調査番号	調査期間	令和6年9月21日～令和6年9月23日					A 構造耐力	耐力度		
	北海道	別海町	中央中学校	5183	調査者	職名	一級建築士登録番号	氏名					100	A×B×C
					主査	第311048号	伊井 崇史 @							
予備調査者	会社名	一級建築士登録番号	氏名			B 健全度	48	C 立地条件	4,320					
(株)日本技建	第230549号	佐藤 文彦 @												
II 調査建物	建物区分	棟番号	階数	面積	建物の経過年数			被災歴		補修歴		点 数		
	校舎	13-2	2	一階面積	建築年月	長寿命化年月	一年	種類	被災年	内容	補修年			
				751 m ²	11月	一年	-	-	-	-	-			
延べ面積	経過年数	経過年数	一年	-	-	-	-	-	-	-				
1,473 m ²	41年	41年	一年	-	-	-	-	-	-	-	0.90			

構造耐力	①	(a)	階	方向	構造耐震指標 I _s	経年指標 T	qi = (I _s /T) / 0.7	鉄骨定着部の係数 α	q = q _x × q _y × α	判別式		評点	評点合計
										1.0 ≤ q	1.0		
	(b)	試験区分	壁・梁 1	壁・梁 2	壁・梁 3	平均値 F _c	k = F _c / 20	判別式		評点	評点合計		
								1.0 ≤ k	1.0				
②	層間変形角 θ	階	方向	構造耐震指標 I _s	靱性指標 F _u	Fr = F _u × (0.7 / (I _s /T))	θ	θ の最大値	判別式		評点	評点合計	
									θ ≤ 1/200	1.0			
③	基礎構造 β	種別指数 u	基礎の被害予測に関する指数 p				β = u × p	判別式		評点	評点合計		
			木杭 0.8	敷地地盤で液状化が予想される				0.8	1.0 ≤ β			1.0	
④	地震による被災履歴 E	過去に経験した最大の被災度				無被害・被災無し	評価		評点	評点合計			
		軽微	小破	中破	大破		1.0	1.0					

註) 鉄筋コンクリート造架構の上に鉄骨屋根を載せた屋内運動場(Rタイプ)では、鉄骨屋根のRC定着部について検討する。①保有耐力の「鉄骨定着部の係数、α」欄には検討結果の比を、()内は最小値、又は、平均値を記載して、係数、αの算出根拠を示すこと。

註) 屋内運動場で、β算出時に一方向地中梁による低減係数0.75を考慮した場合には、「□地中梁による低減」にチェックすること。

健全度	①	経過年数 t	判別式(建築時からの経過年数)	経過年数 t ₂	判別式(長寿命化改良後の経過年数)	評点	評点合計				
	経年変化 T	41 年	T=(40-t)/40 = 0	- 年	T=(30-t ₂)/40 = -	0.00	0.0 点				
	②	鉄筋腐食状況	柱		梁		グレード最低値 F	評点			
			部分的に点食を認める	部分的に点食を認める	0.50	12.5 点					
	③	コンクリート中性化深さ等及び鉄筋かぶり厚さ	(a)	部位	柱1	梁1	柱2(壁1)	梁2(壁2)	平均値 a	判別式	評点
					0.0	0.0	0.0	0.0	0.00	1.00	10.0 点
	④	躯体の状態 D	部位	柱	梁	壁	床	グレード最低値 D	評点		
0.50				10.0 点							
⑤	不同沈下量 φ	階	桁行方向 X	張間方向 Y	桁行方向 X	張間方向 Y	φ の最大値	判別式		評点	
								1	1		1.00
⑥	コンクリート圧縮強度 k	* 同一階6本以上のコア圧縮強度の平均値が13.5N/mm ² 以下の場合に適用						判別式		評点	
		13.5 ≤ σ	1.0	48 点							
⑦	火災による疲弊度 S	程度	構造体変質	非構造材全焼	非構造材半焼	煙害程度	当該階の床面積 S ₀	被災率 S = S _i /S ₀	判別式		評点
									0.00	0.00	




註) 材料試験により使用骨材の塩化物量が0.1%を超えることを確認した場合、③中性化深さの「平均値a」欄の()内に塩化物量を記入する。この場合、(オ)の評点は中性化試験結果によらず0.5に読替える。

立地条件	①	地震地域係数	②	地盤種別	③	敷地条件	④	積雪寒冷地域	⑤	海岸からの距離	評価	評点
	四種地域	1.0	一種地盤	1.0	平坦地	1.0	その他地域	1.0	海岸から8kmを超える	1.0	C = (①+②+③+④+⑤) / 5 = (0.8+0.9+1.0+1.0+0.8+1.0) / 5 = 0.90	
	三種地域	0.9	二種地盤	0.9	崖地	0.9	二級積雪寒冷地域	0.9	海岸から8km以内	0.9		
	二種地域	0.85	三種地盤	0.8	支持地盤が著しく傾斜した敷地	0.9	一級積雪寒冷地域	0.8	海岸から5km以内	0.8		
一種地域	0.8	局所的な高台	0.9									

(裏面)

学校名	中央中学校
調査者の意見	<p>構造耐力は新耐震基準のため100点と優れている。</p> <p>健全度は、中性化に進行は見られないものの、かぶり厚が薄く、鉄筋に腐食が発生している状態である。また、壁において幅0.3mm以上のひび割れが多数確認されたため、老朽化が進行している状態と判断される。</p>

1. 調査建物の各階の平面図、断面図を単線で図示し、耐力壁は、他と区別できるような太線とする。
2. 寸法線と寸法(単位メートル)を記入する。
3. 平面図に、コンクリート中性化深さ、鉄筋かぶり厚さ、鉄筋腐食度、ひび割れ等の測定位置を記入する。
4. 余白に縮尺、建築年、延べ面積を記入する。

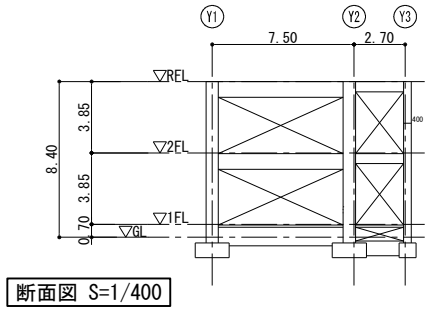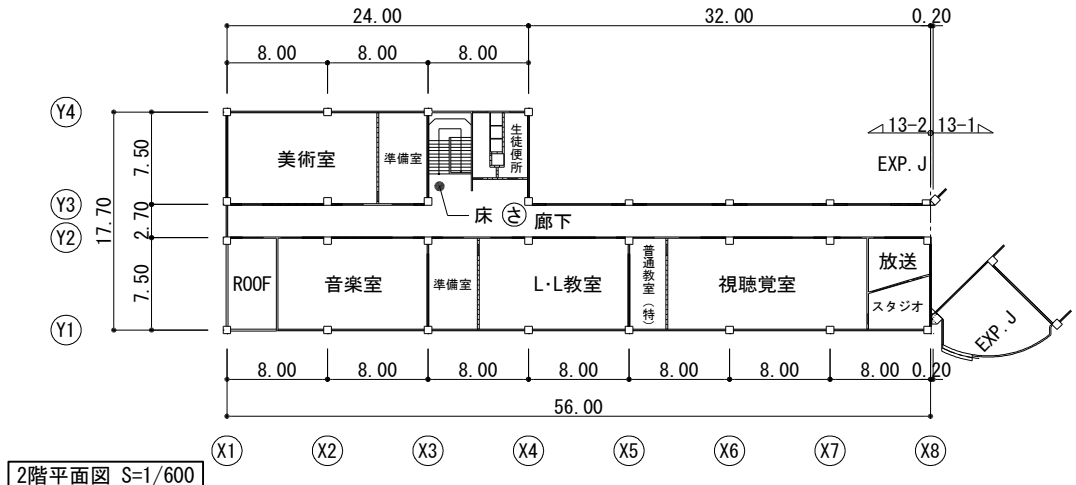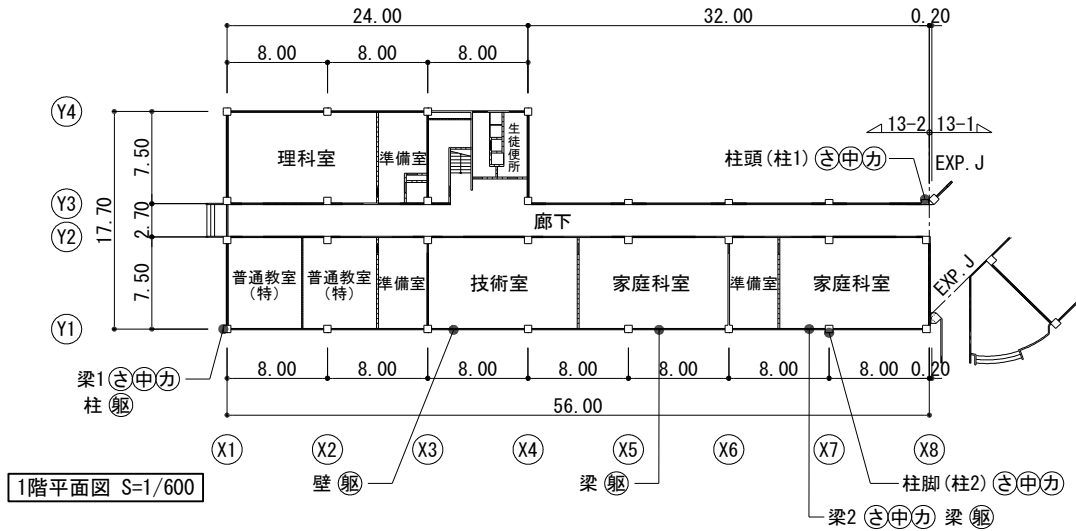

凡例

⊖	鉄筋腐食度
⊕	コンクリート中性化深さ
Ⓜ	鉄筋かぶり厚さ
Ⓢ	躯体の状態

建築年	昭和58年11月
延べ面積	1,473㎡



2. 建物概要

調査概要書

建物名称：別海中央中学校 13-2 棟 校舎

所在地：野付郡別海町別海緑町 116 番地 4

竣工年月日：昭和 58 年 11 月

構造：鉄筋コンクリート造(RC造)

規模：階数 2階
軒高 8.4m
床面積 1,473 m²

調査項目：構造耐力 保有耐力
層間変形角
基礎構造
地震による被災履歴

健全度 経年変化
鉄筋腐食度
コンクリート中性化深さ及び鉄筋かぶり厚さ
躯体の状態
不同沈下量
コンクリート圧縮強度
火災による疲弊度

被災の状況：無

設計図書の有無：意匠図 — 有

設計図書の有無：構造図 — 有

設計図書の有無：構造計算書 — 無

外力条件：地震地域係数 — 1種地域

外力条件：地盤種別 — 2種地盤
敷地条件 — 平坦地

外力条件：積雪寒冷地域 — 1級積雪寒冷地域

外力条件：海岸からの距離 — 8 kmを超える

地盤調査報告書の有無：有

令和6年度 公立学校施設等の総括表 (中学校)

様式1-3

整理番号	1553
------	------

ふりがな	べつがいかいちゆうおうちゅうがっこう
学校名	別海中央中学校

学校所在地	野付郡別海町別海緑町116番地4
-------	------------------

北海道府県名	北海道
設置者名	別海町

多目的スペースの総面積	⑦市町村番号	691	⑧生徒数	168	27	6	⑨学級数	41	⑩設置年度	22	3	理	要改築面積 換算後
	①識別コード	C01518304	②都道府県番号	01	③学校調査番号	518304	④学校区分	3	⑤冬季分校番号	04	⑥学年	22	
必面	4173	3708	132	23	(3866)	23	(135)	(3708)	23	()	()	()	換算後
要面	3708	132	23	(3866)	23	(135)	(3708)	23	()	()	()	()	換算後

①識別コード	C01518304
②都道府県番号	01
③学校調査番号	518304
④学校区分	3
⑤冬季分校番号	04
⑥学年	22
⑦市町村番号	691
⑧生徒数	168
⑨学級数	41
⑩設置年度	22
⑪寒冷区分	3
⑫理由	223

必要の内訳	3181
特別支援	672
積雪寒冷	320

⑬生徒数(普通の内訳)	51
1学年	27
2学年	55
3学年	62

学校コード	C101269100048
-------	---------------

コード番号説明欄	⑬学校調査番号 (3511~5500) ⑭学校区分 (左の数値) 独立・・・・・・・・・0 敷地が隣接・・・・・・・・・4 併設で敷地のみ共用・・・・・・・・・5 併設で建物も共用・・・・・・・・・6 (右の数値) 本校・・・・・・・・・4 分校・・・・・・・・・5 冬季分校・・・・・・・・・6
建物敷地	12387
運動場	20000
実験実習地その他	7613
借用	0

⑮普通	1237
⑯特別支援	12
⑰積雪寒冷	988
⑱普通	12
⑲特別支援	988
⑳積雪寒冷	1000
計	1000
要改築面積	換算後

普通	13
特別	1
音楽	1
美術	1
家庭	1
外国語	1
視聴覚	1
図書	1
コンピュータ	1
特別活動	2
図書館	1
進路指導	1

②相方の学校	別海町別海118番地
③共同利用施設	別海町別海118番地

区分	校舎	R	S	W
校舎	未形成面積			
屋内運動場	未形成面積			
寄宿舎	未形成面積			
校舎	未形成面積			
屋内運動場	未形成面積			
寄宿舎	未形成面積			

①学年	1	2	3	小計	特別支援	計
当年度までの生徒数	55	61	66	182	22	204
R5年度	51	55	62	168	27	195
R6年度	2	2	2	6	5	11
R7年度	2	2	2	6	4	10

調査番号	K199
施設名	別海町学校給食センター
施設設置者	別海町
設置年度	
施設内容	
施設概要	

文部科学省

令和6年度 公立学校等建物の棟別面積表

様式2

当該学校の設置年度 S22		設置者名 別海町		学校名 別海中央中学校		相手方の学校名										
①識別コード L		②都道府県番号 01		③学校調査番号 5183		④冬季分校番号										
⑤		⑥		⑦		⑧										
棟番号	建造物区分番号	建築年月	学年	部等	保有面積	産築校舎面積	補助年度	公立文教補助費	国庫補助費	国庫負担等	国庫完成面積	保有外建物面積				備考
												建物種別	面積	用途	理由	
0131	校R2	S58	10		2021		S57	改	2021							電気室21㎡ 校内ネット整備補助金R2
0132	校R2	S58	11		1473		S58	併	1449							新1143㎡, 改306㎡ 校内ネット整備補助金R2
014	住W	S58	11		87		S58	住	60							教員住宅1戸
015	住W	S58	11		60		S58	住	60							教員住宅1戸
016	校S2	S58	12		132											
017	屋S1	S59	11		988		S59	併	988							新380㎡, 改608㎡, 機械室32㎡ 校内ネット整備補助金R2
018	屋R1	S59	11		12		S59	新	12							昭和61年4月登載漏れ, 教員住宅1戸
023	住W	S51	10		62											昭和61年4月登載漏れ, 教員住宅1戸
024	住W	S52	10		60											平成1年3月償還完了, 教員住宅1戸
027	住W	S53	09		60											平成1年3月償還完了, 教員住宅1戸
028	住W	S53	09		60											平成1年3月償還完了, 教員住宅1戸
029	住W	H01	11		66		HD1	住	60							教員住宅1戸

コード説明 ⑥建物区分
 校舎.....校 児童生徒地域交流施設.....児
 屋内運動場.....屋 教員住宅.....住
 寄宿舎.....寄 共同利用施設.....共
 地域・学校連携施設.....連 部室.....部

⑦構造区分
 鉄筋コンクリート造.....R
 鉄骨その他造.....S
 木造.....W

⑧学部等
 全日制.....全
 定 夜.....定
 夜.....夜
 通信制.....通

特支
 幼稚部.....幼
 小中学部.....小
 高等部.....高

令和 6 年度 公立学校等建物の棟別面積表 (その 2)

様 式 2

当該学校の設置年度 S22	設置者名 別海町	学校名 別海中央中学校	相手方の学校名
①識別コード L	②都道府県番号 01	③学校調査番号 5183	④冬季分校番号
		学校コード C101269100048	整理番号 1553


棟番号	構造	階	建築年月	学年	保有面積	耐力度点数	耐震性		大規模改造年度	改修履歴				備考 その2
							Is 値	CT X SD 値		q 値	内部改修	外部改修	外装	
⑤	⑥	⑦	⑧	⑨	⑩	⑪	⑫	⑬	⑭	⑮	⑯	⑰	⑱	⑲
032	住	W	S5510		87									
033	校	W	H0512		16									
034	校	W	H0601		7									
035	校	R	H0801		214	2				1	1		1	

コード説明


④耐震基準
旧耐震基準……………1
新耐震基準……………2

⑤診断状況
優先度調査……………0
R造の第二次診断……………1
R造の第二次及び第三次診断……………2
R造のS造……………3
S造……………4


⑥改修状況
改修済み……………1
改修中……………2
未改修……………3
未改修のうち当年度実施予定……………4

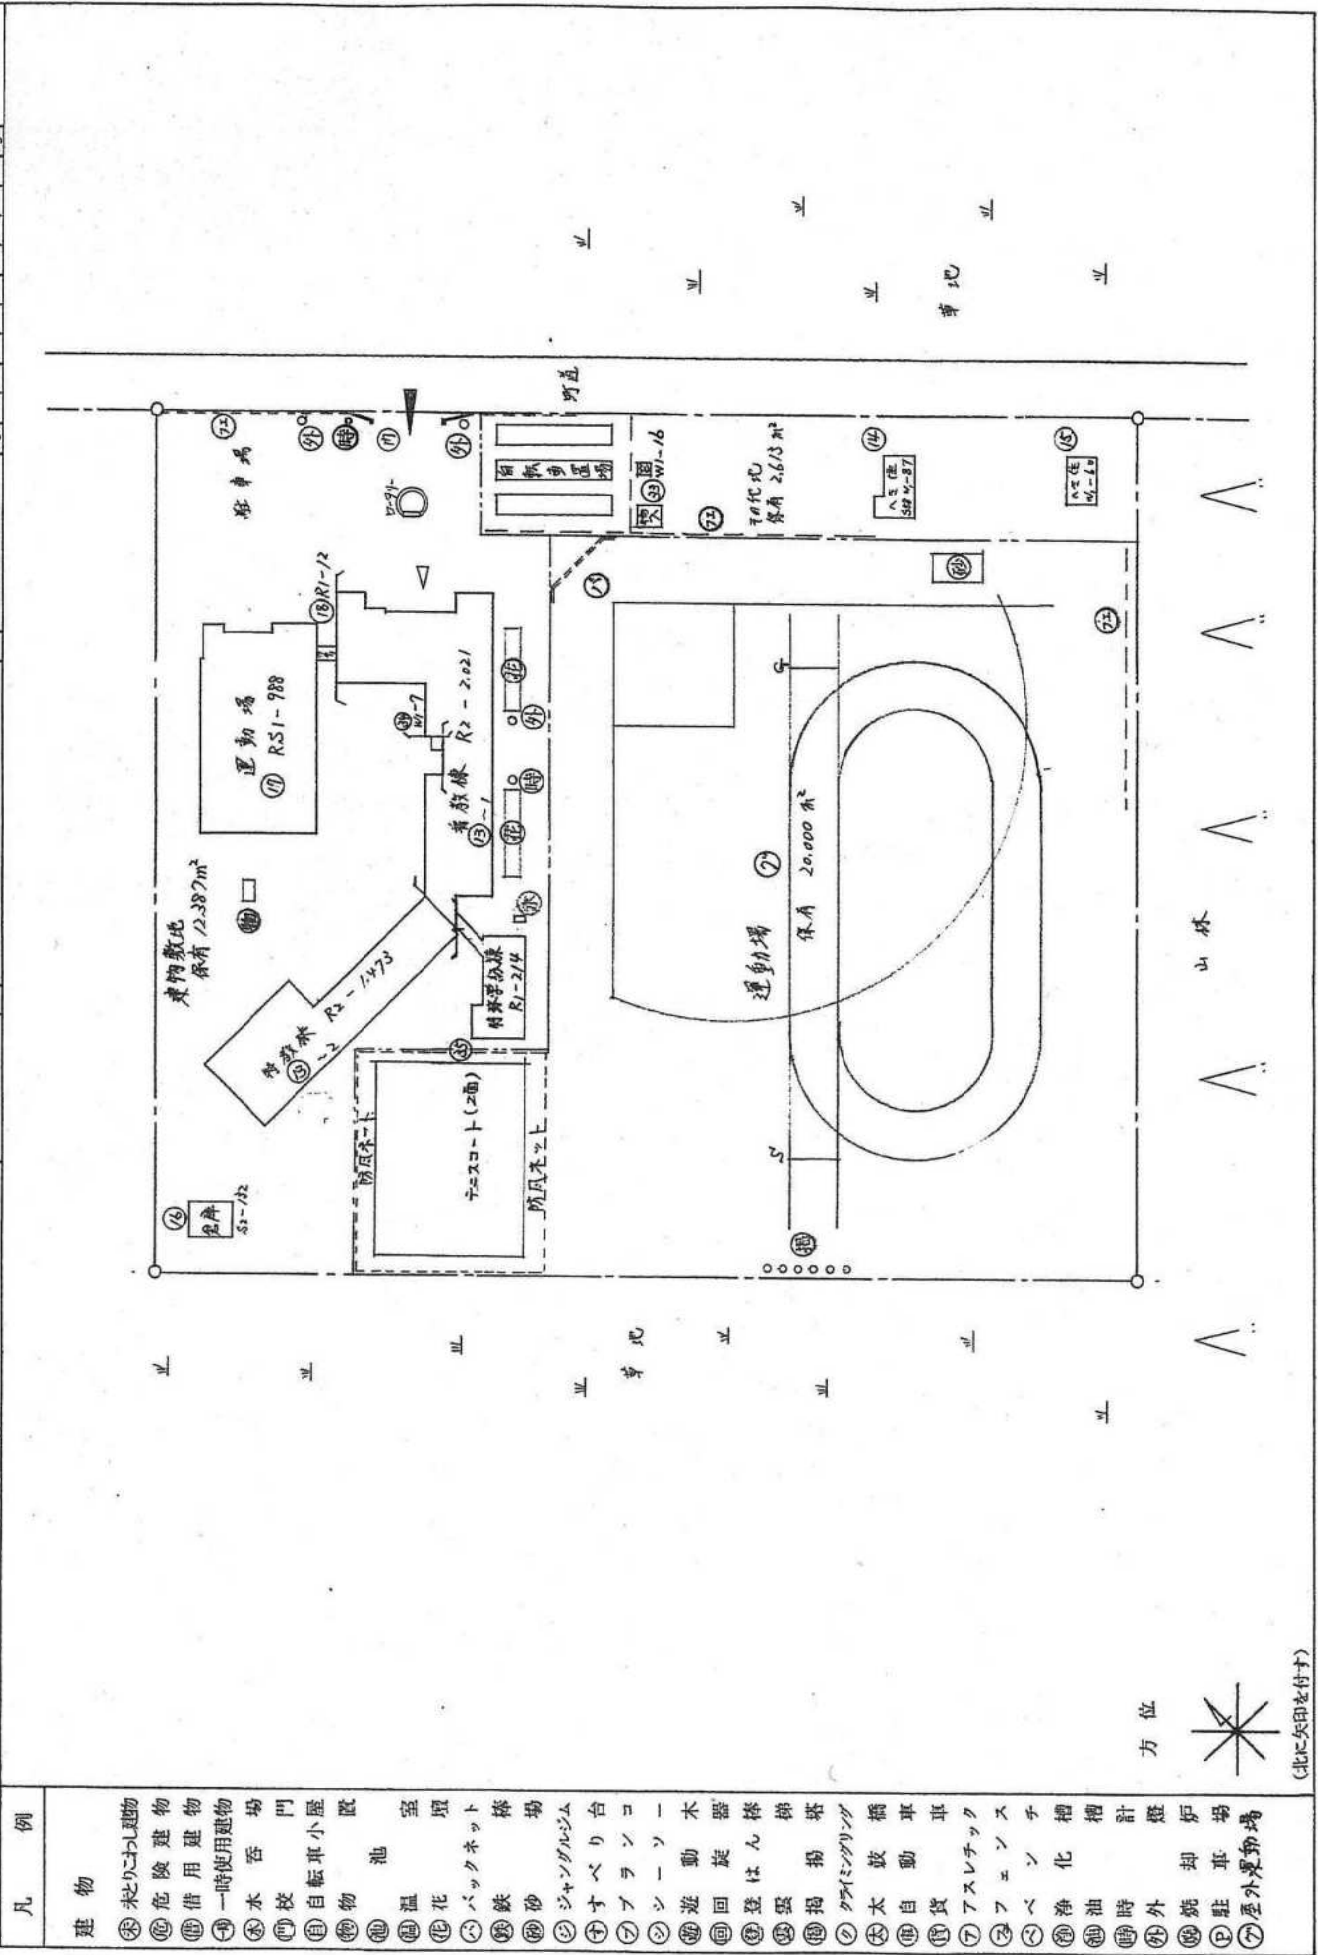

令和6年度	配置図	縮尺	0 10 20 30 m	1/1,200 (B4)	学校名	別海中央中学校	調査番号	016915183	(学校)	1553-2
-------	-----	----	--------------	--------------	-----	---------	------	-----------	------	--------

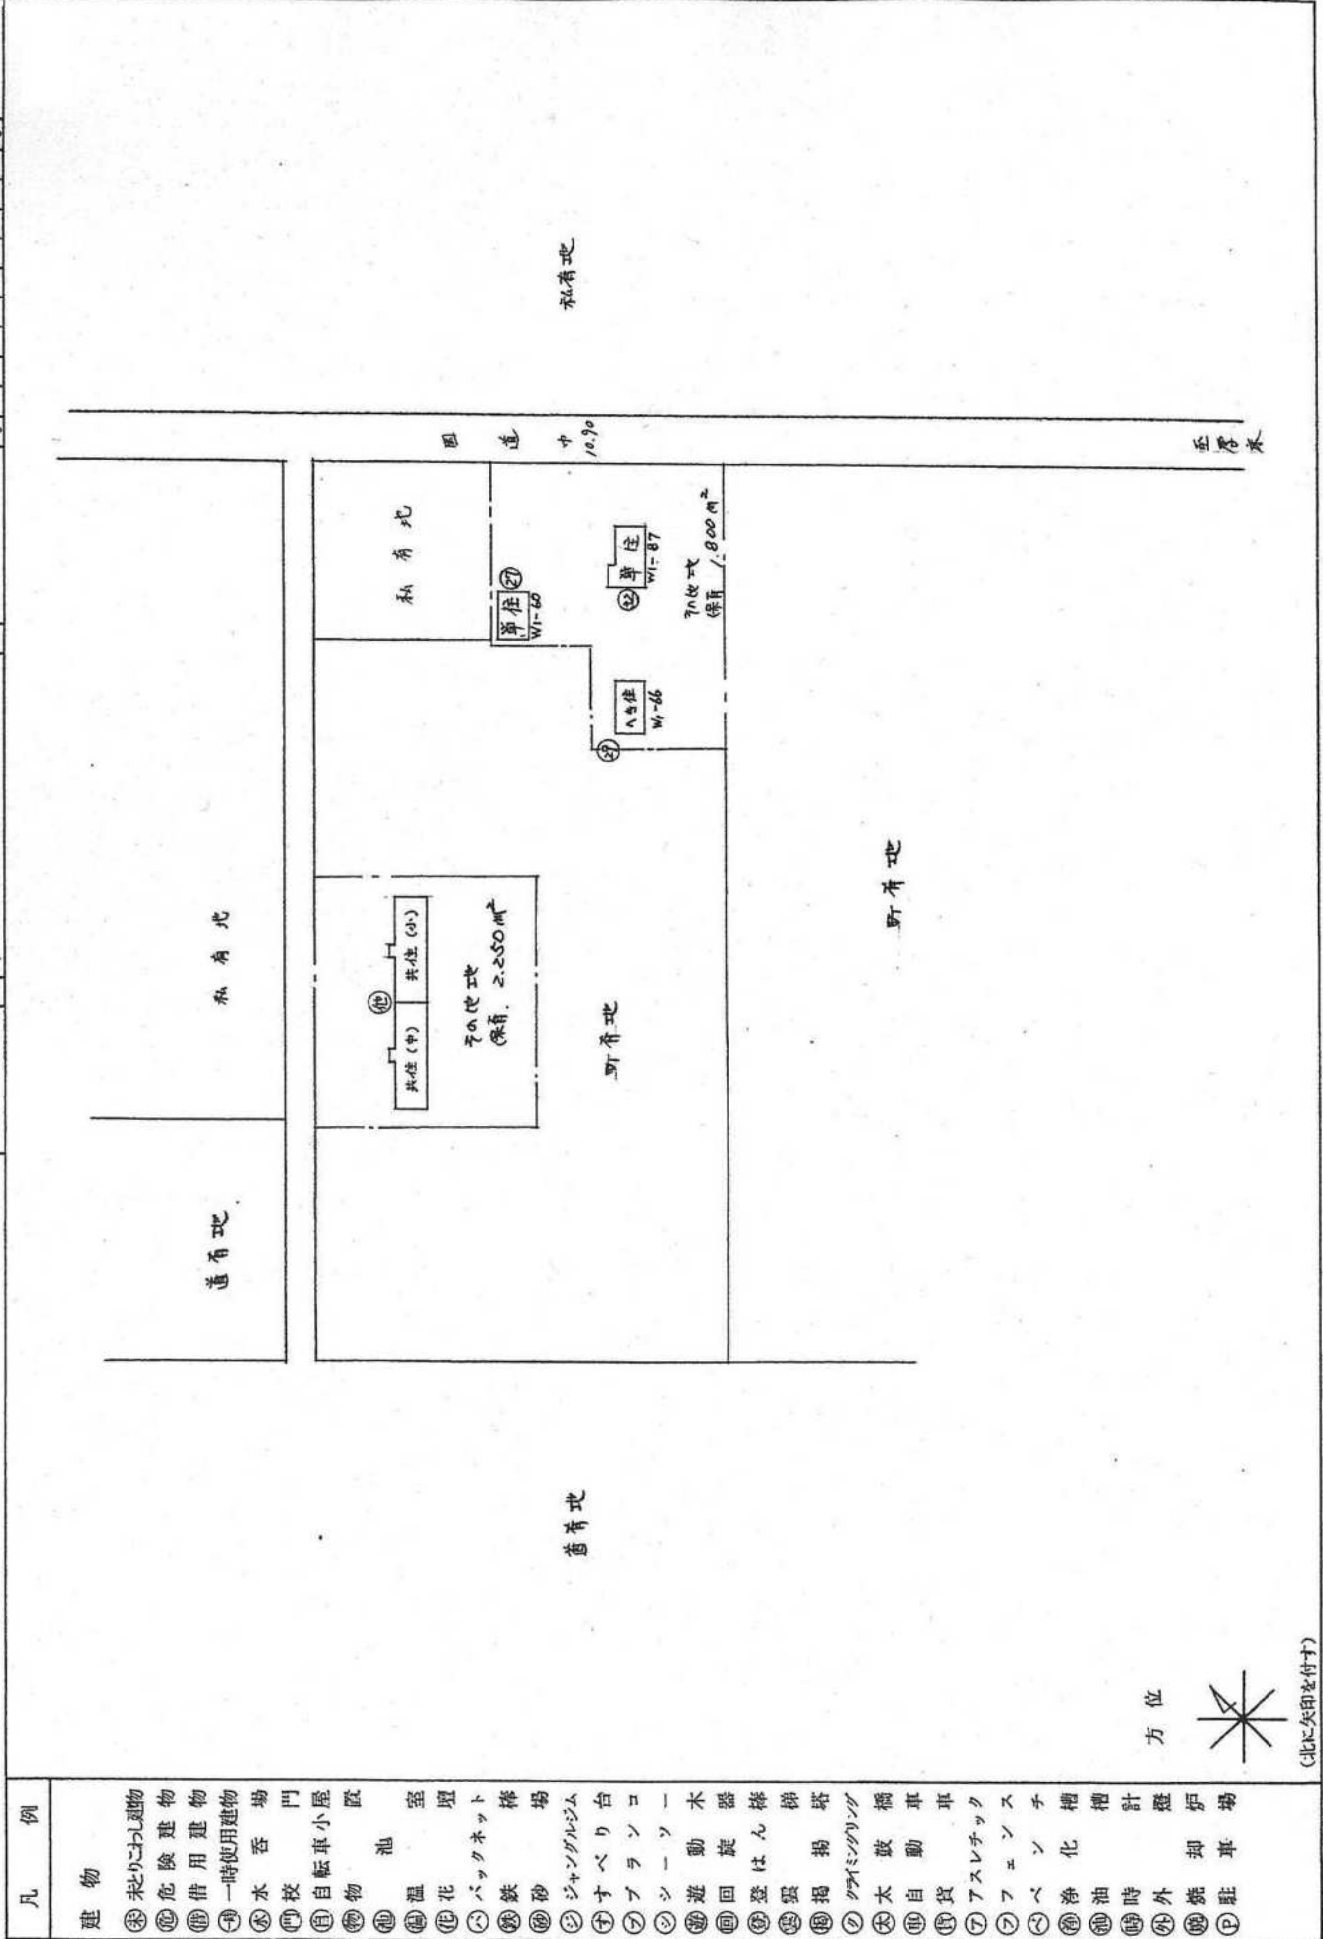

- | 凡例 | 建物 |
|----|----------|
| ① | 未とりこぼし建物 |
| ② | 危険建物 |
| ③ | 借用建物 |
| ④ | 一時使用建物 |
| ⑤ | 木舎 |
| ⑥ | 門 |
| ⑦ | 自転車小屋 |
| ⑧ | 物置 |
| ⑨ | 池 |
| ⑩ | 温室 |
| ⑪ | 花壇 |

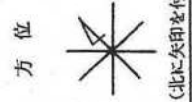


配置図	細尺	令和6年度	1/1,200	《距離》	0 10 20 30 m	学校名	利海中央中学校	調査番号	01	(市町村)	691	(学校)	5183	整理番号	1553-3
-----	----	-------	---------	------	--------------	-----	---------	------	----	-------	-----	------	------	------	--------

利海中央小学校












凡例	建物
㊸	起りこり建物
㊹	危険建物
㊺	借用建物
㊻	一時使用建物
㊼	水呑
㊽	門
㊾	自転車小屋
㊿	物置
①	温室
②	花
③	バットネット
④	鉄
⑤	砂
⑥	ジャンダルジム
⑦	すべり
⑧	ラ
⑨	ソ
⑩	遊動
⑪	回
⑫	登
⑬	雲
⑭	掲
⑮	クアイミンダリソク
⑯	木
⑰	自
⑱	貨
㉀	アスレチック
㉁	フ
㉂	ベ
㉃	浄
㉄	油
㉅	計
㉆	外
㉇	却
㉈	駐
㉉	場

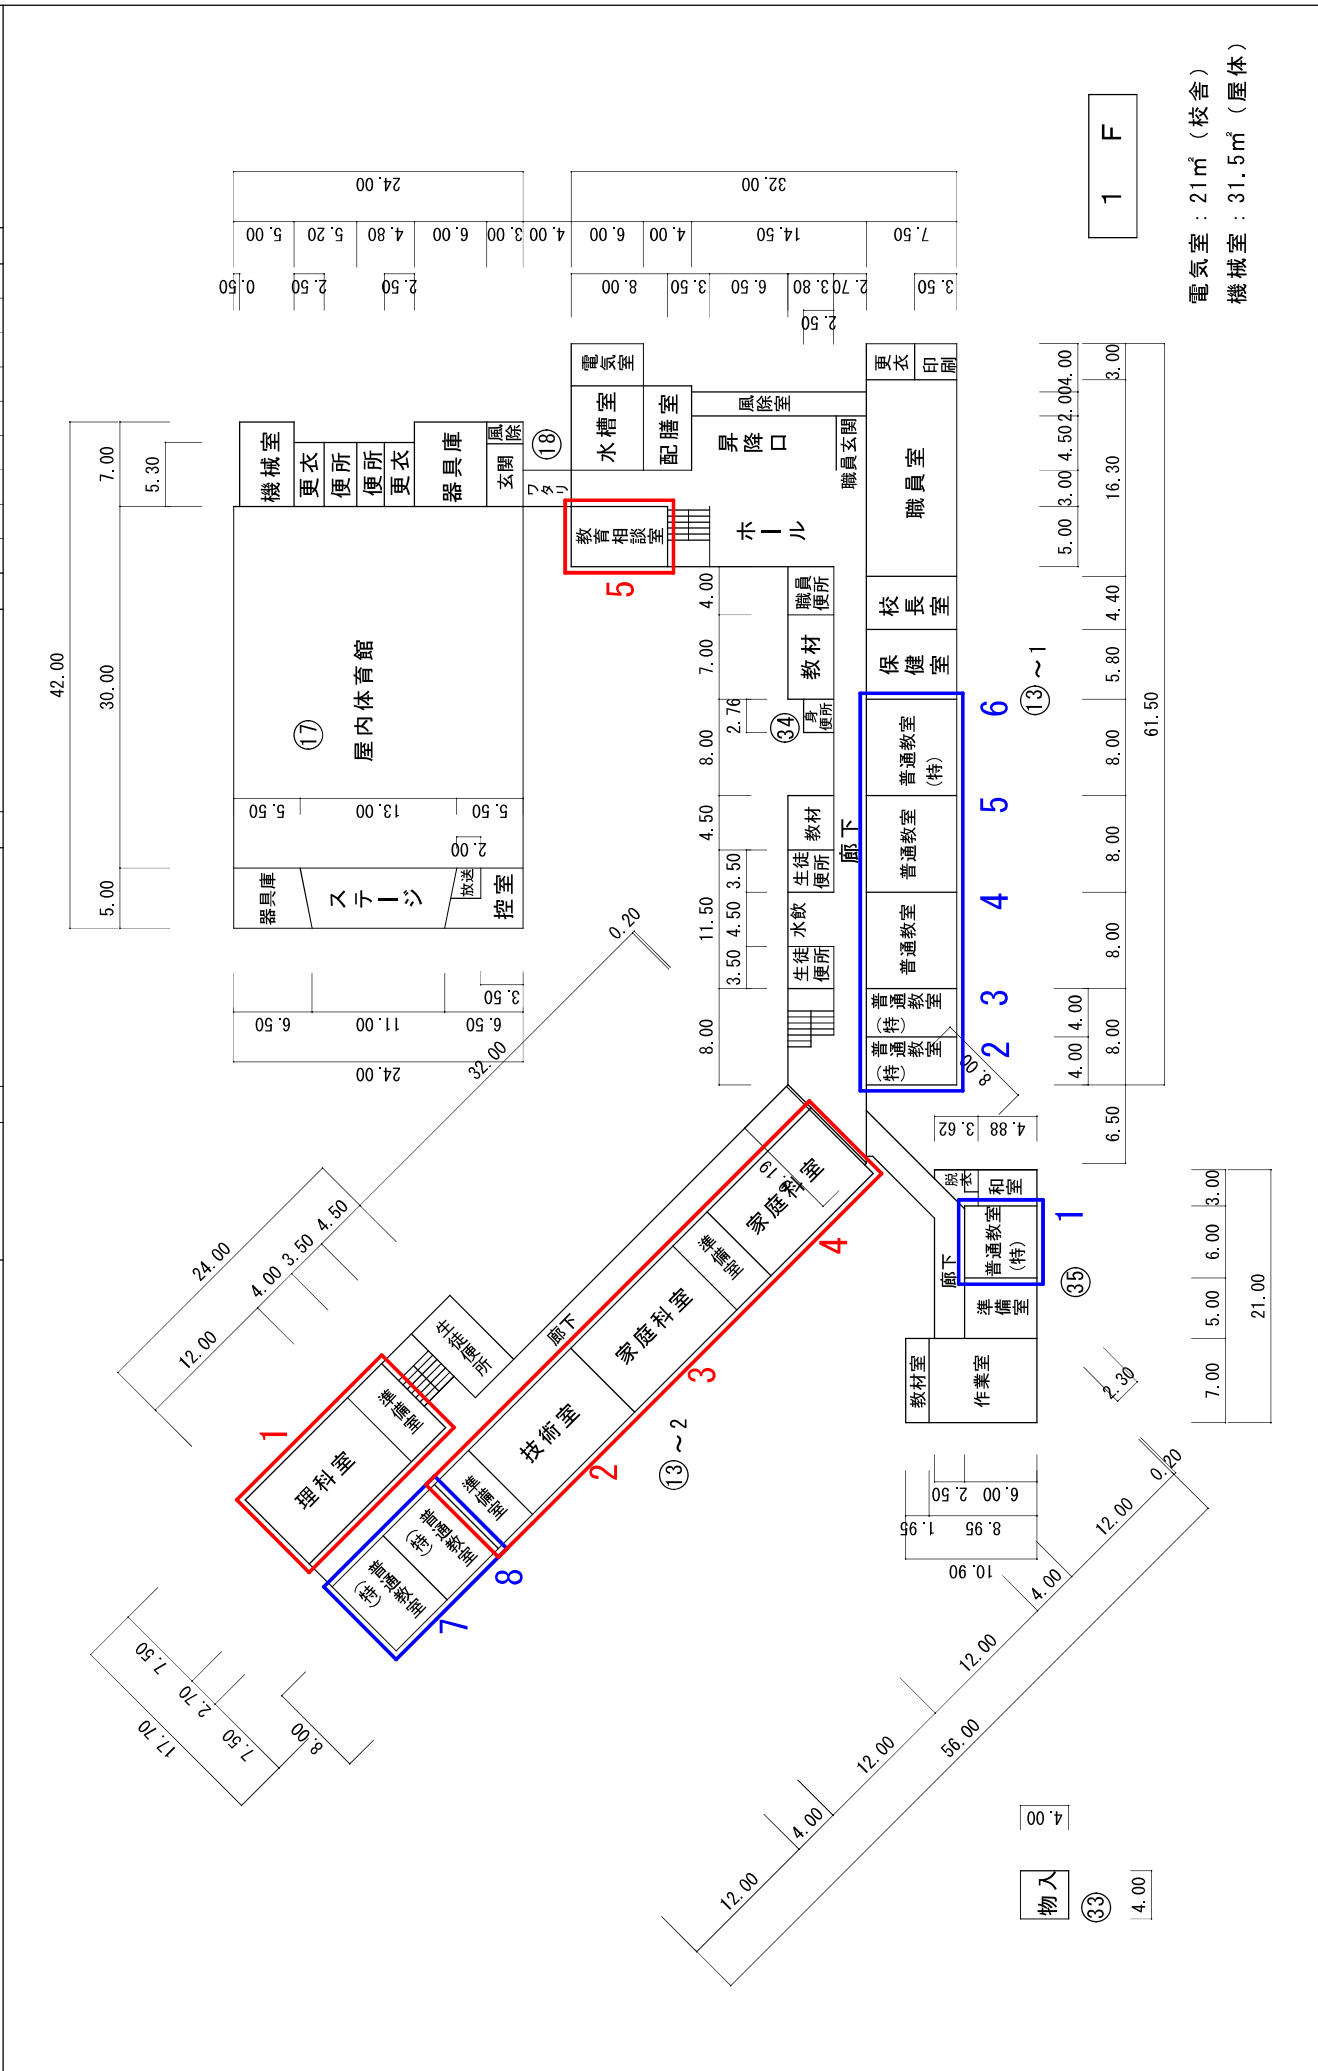

電気室 : 21㎡ (校舎)
機械室 : 31.5㎡ (屋体)

平面図縮尺	令和6年度	学校名	学校番号	調査番号	(市町村)	(学校)	整理番号
0 5 10 15 m		列治平大中	01	691	5183		1553-6

放 注

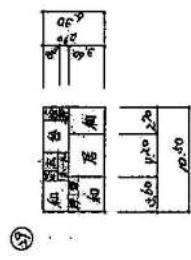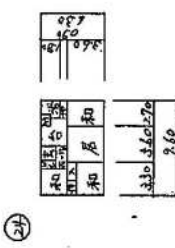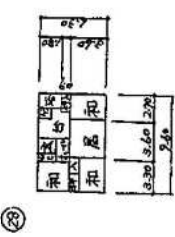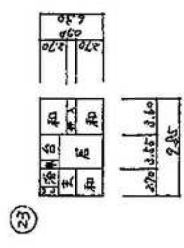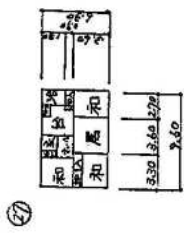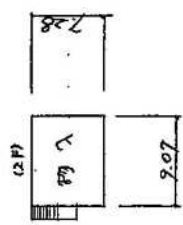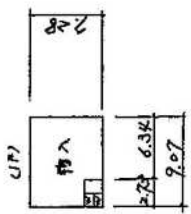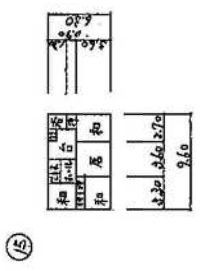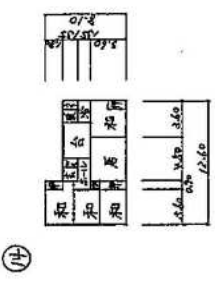

- 凡 例
- 玄関
 - 居間
 - 和室
 - 押入
 - 浴室
 - 脱衣
 - 洗面
 - 台所
 - 和室
 - 押入
 - 浴室
 - 脱衣
 - 洗面

「特別教室」及び「余裕教室」確認表


学 校 名	別海中央中学校
-------	---------

「特別教室」確認表 総括表22「特別教室数」と一致		
部屋 番号	特別教室名 (平面図の教室 名)	備 考 (総括表の区分)
1	理科室	理科教室
2	技術室	技術教室
3	家庭科室	家庭教室1
4	家庭科室	家庭教室2
5	教育相談室	教育相談室
6	美術室	美術教室
7	音楽室	音楽教室
8	L・L教室	外国語教室
9	視聴覚室	視聴覚教室
10	図書室	図書室
11	特別活動室	特別活動室
12	生徒会室	特別活動室
13		
14		
15		
16		
17		
18		
19		


「特別教室」確認表 総括表22「特別教室数」と一致		
部屋 番号	特別教室名 (平面図の教室 名)	備 考 (総括表の区分)
20		
21		
22		
23		
24		
25		
26		
27		
28		

「余裕教室」確認表 総括表22「普通教室数」－「学級数」と一致		
部屋 番号	余裕教室名	備 考
1		
2		
3		
4		
5		
6		
7		


※「特別教室名」・「余裕教室名」欄は、「平面図」の各教室名と一致させること。
 ※「備考」欄には、台帳の総括表における区分上の名称を記入すること。
 その区分上の名称の室数が複数ある場合は、区分上の名称と連番を記入すること。

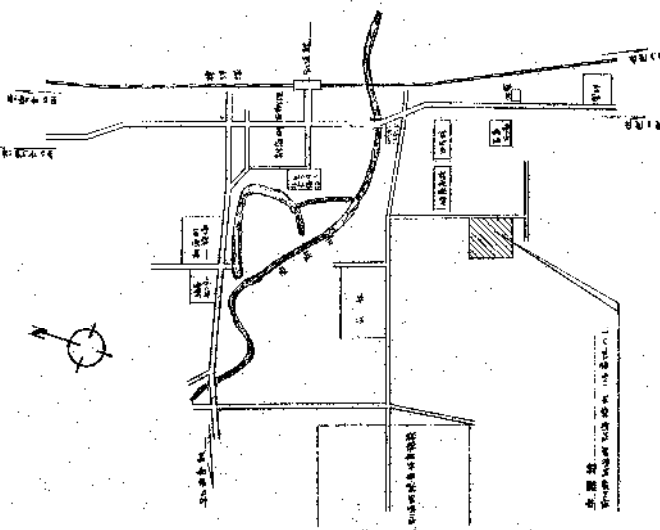

所在地図

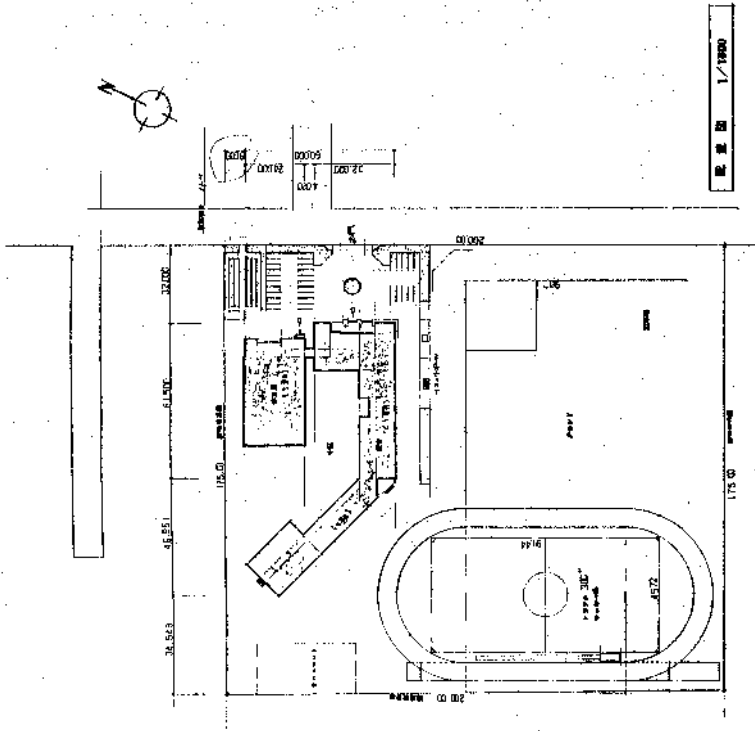



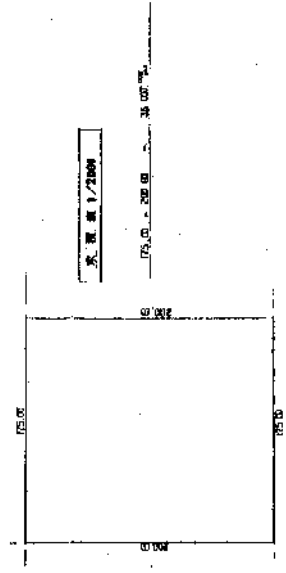


敷地面積 1/2000


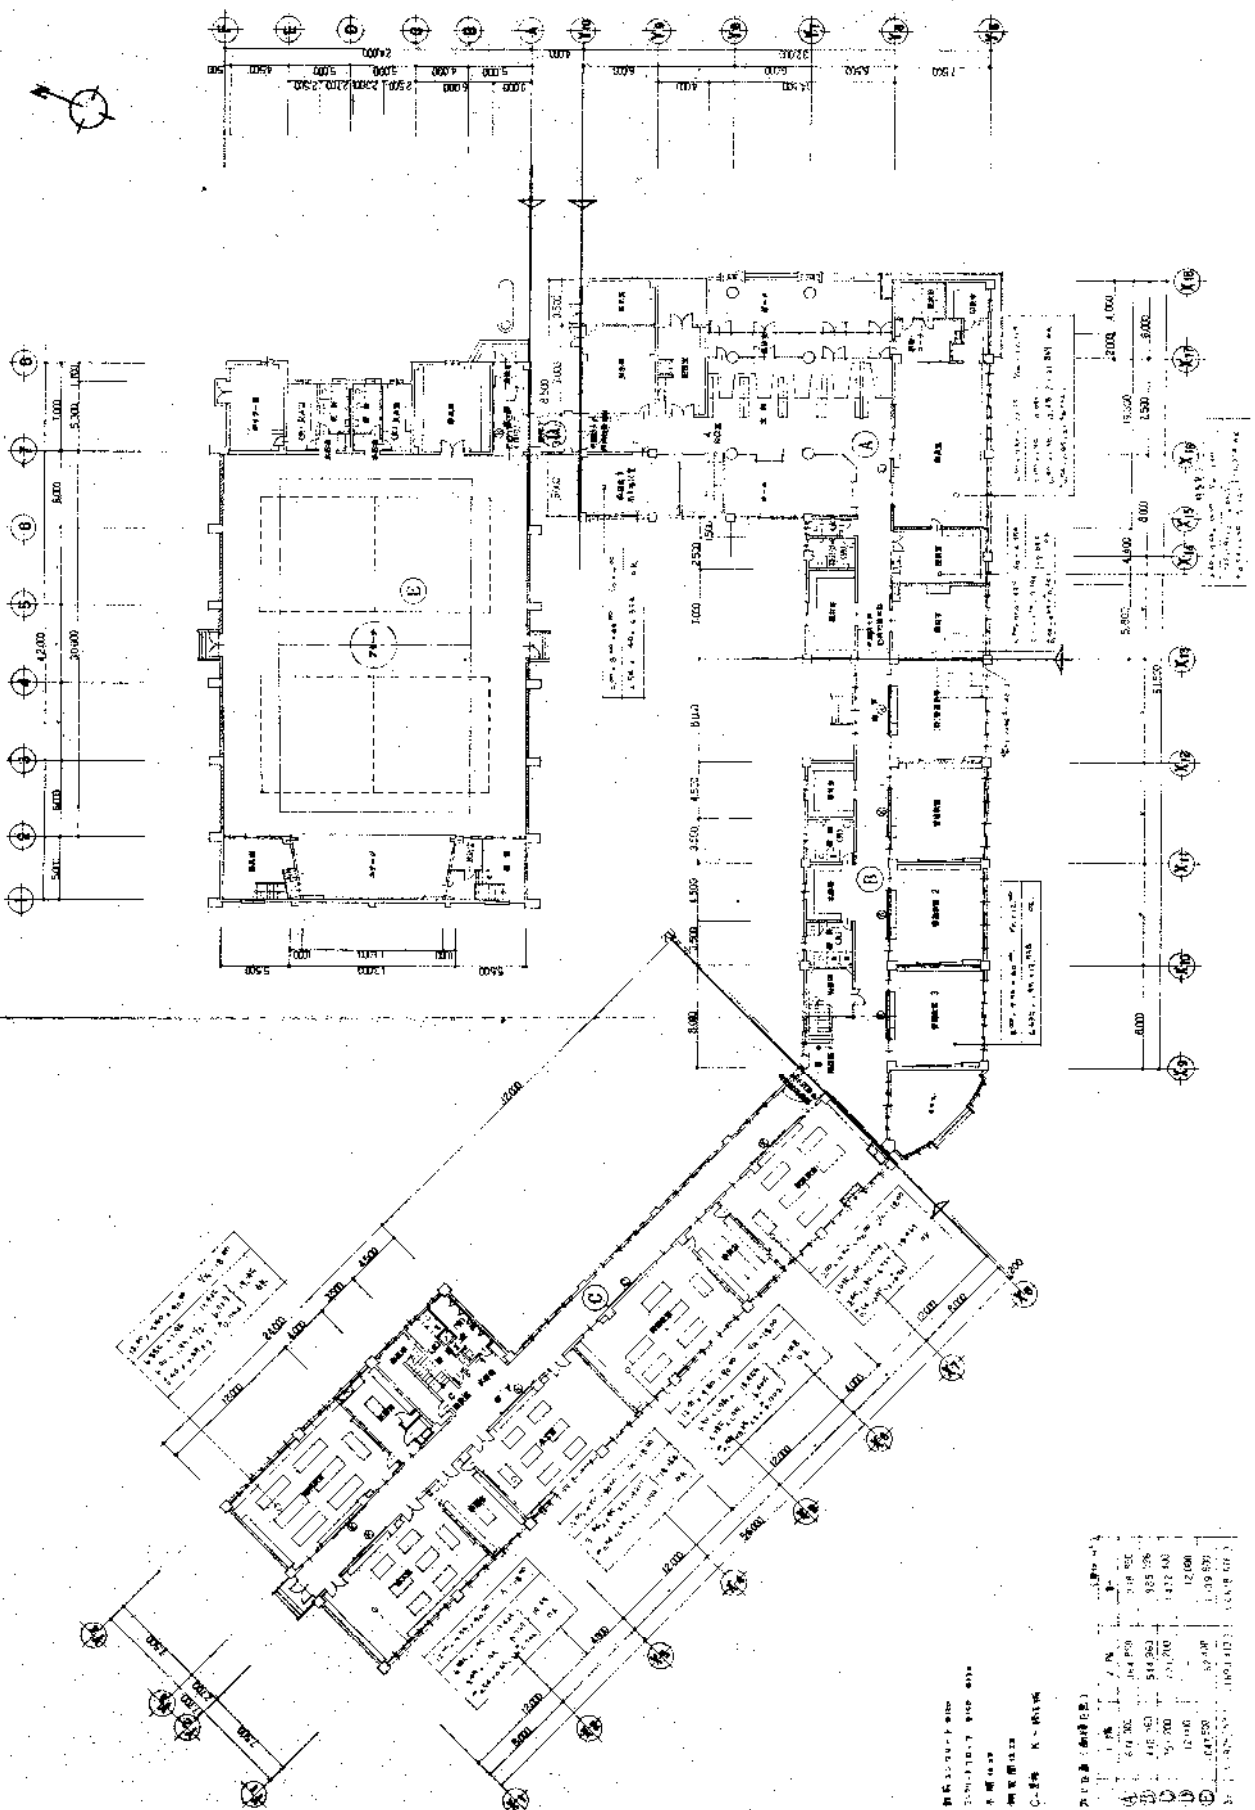

面積表 (単位: ㎡)

区分	床面積	延床面積	床面積	延床面積
⑨	28,474.80	28,664.80	28,474.80	28,664.80
⑩	28,664.80	28,854.80	28,664.80	28,854.80
⑪	28,854.80	29,044.80	28,854.80	29,044.80
⑫	29,044.80	29,234.80	29,044.80	29,234.80
⑬	29,234.80	29,424.80	29,234.80	29,424.80

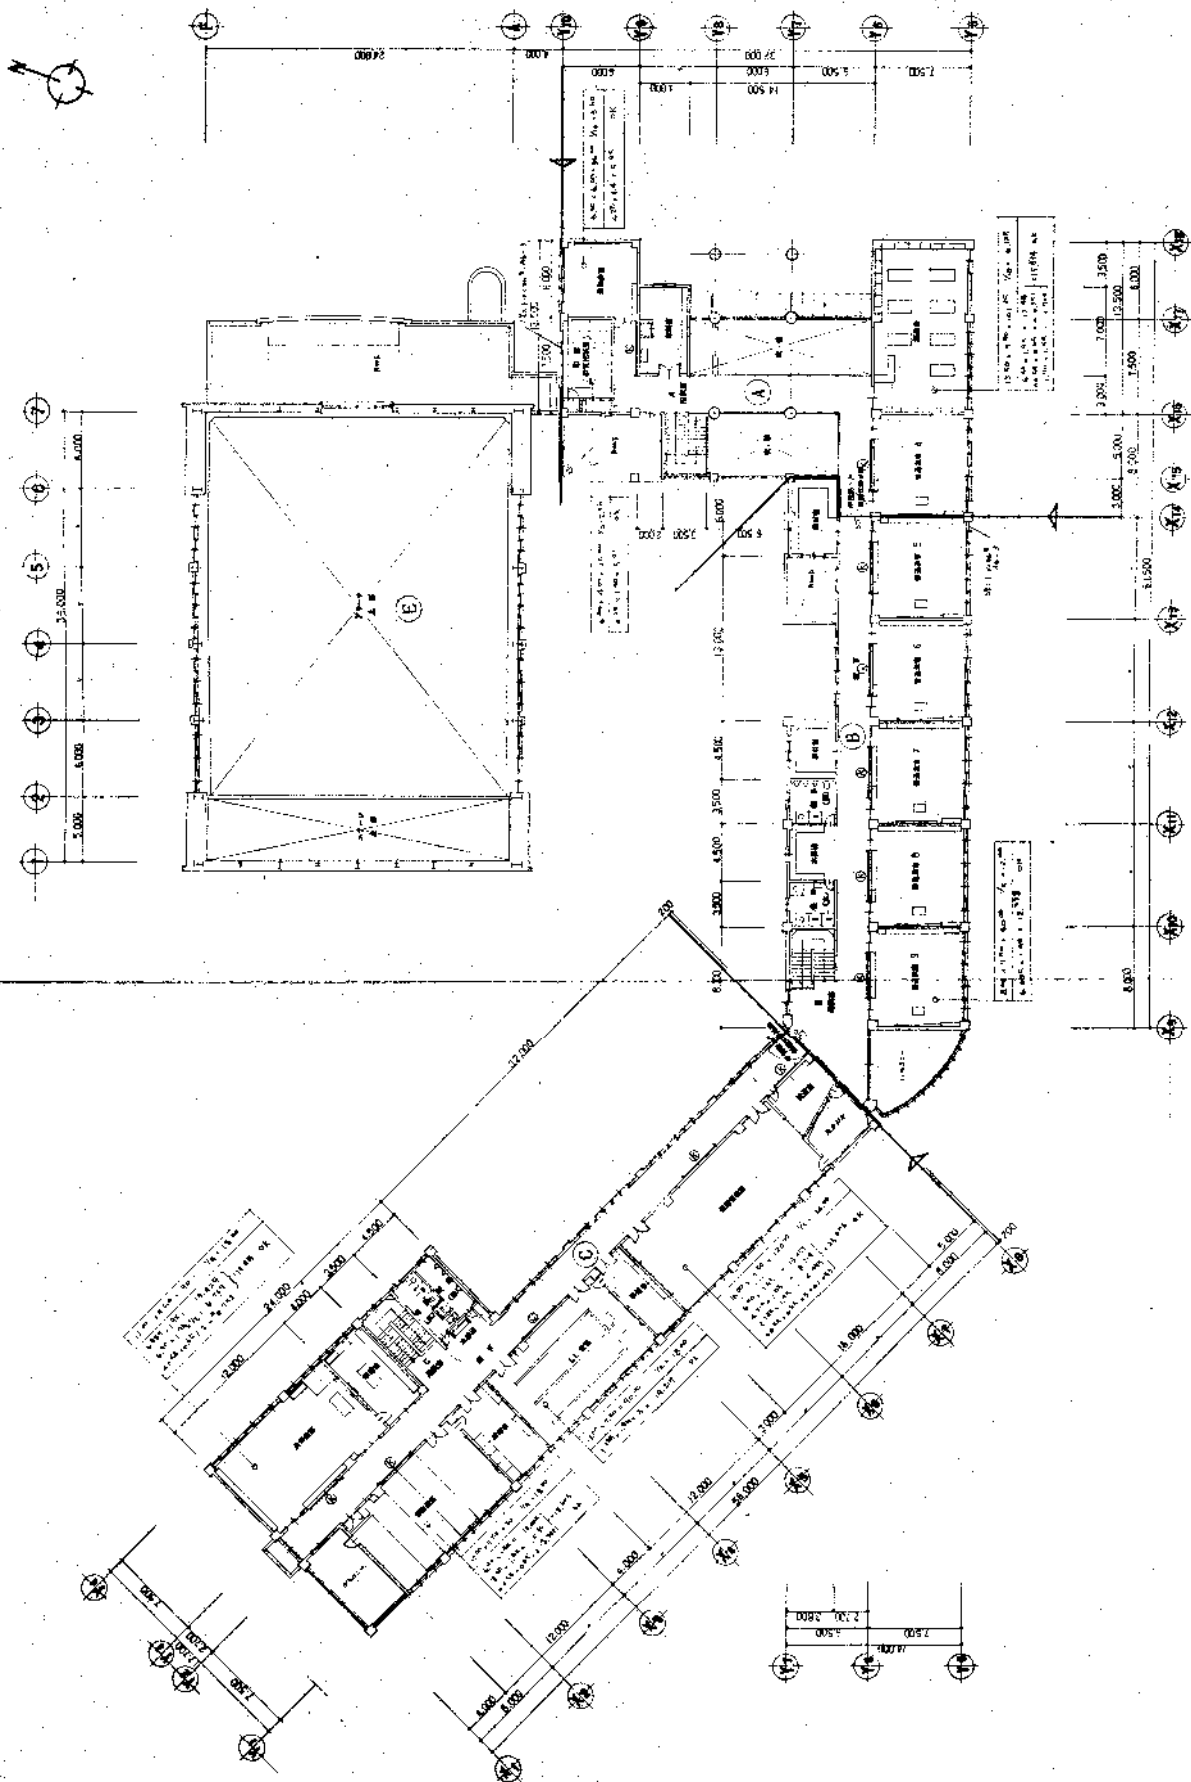


北東建設事務所 北東建設事務所 1/200 A-5





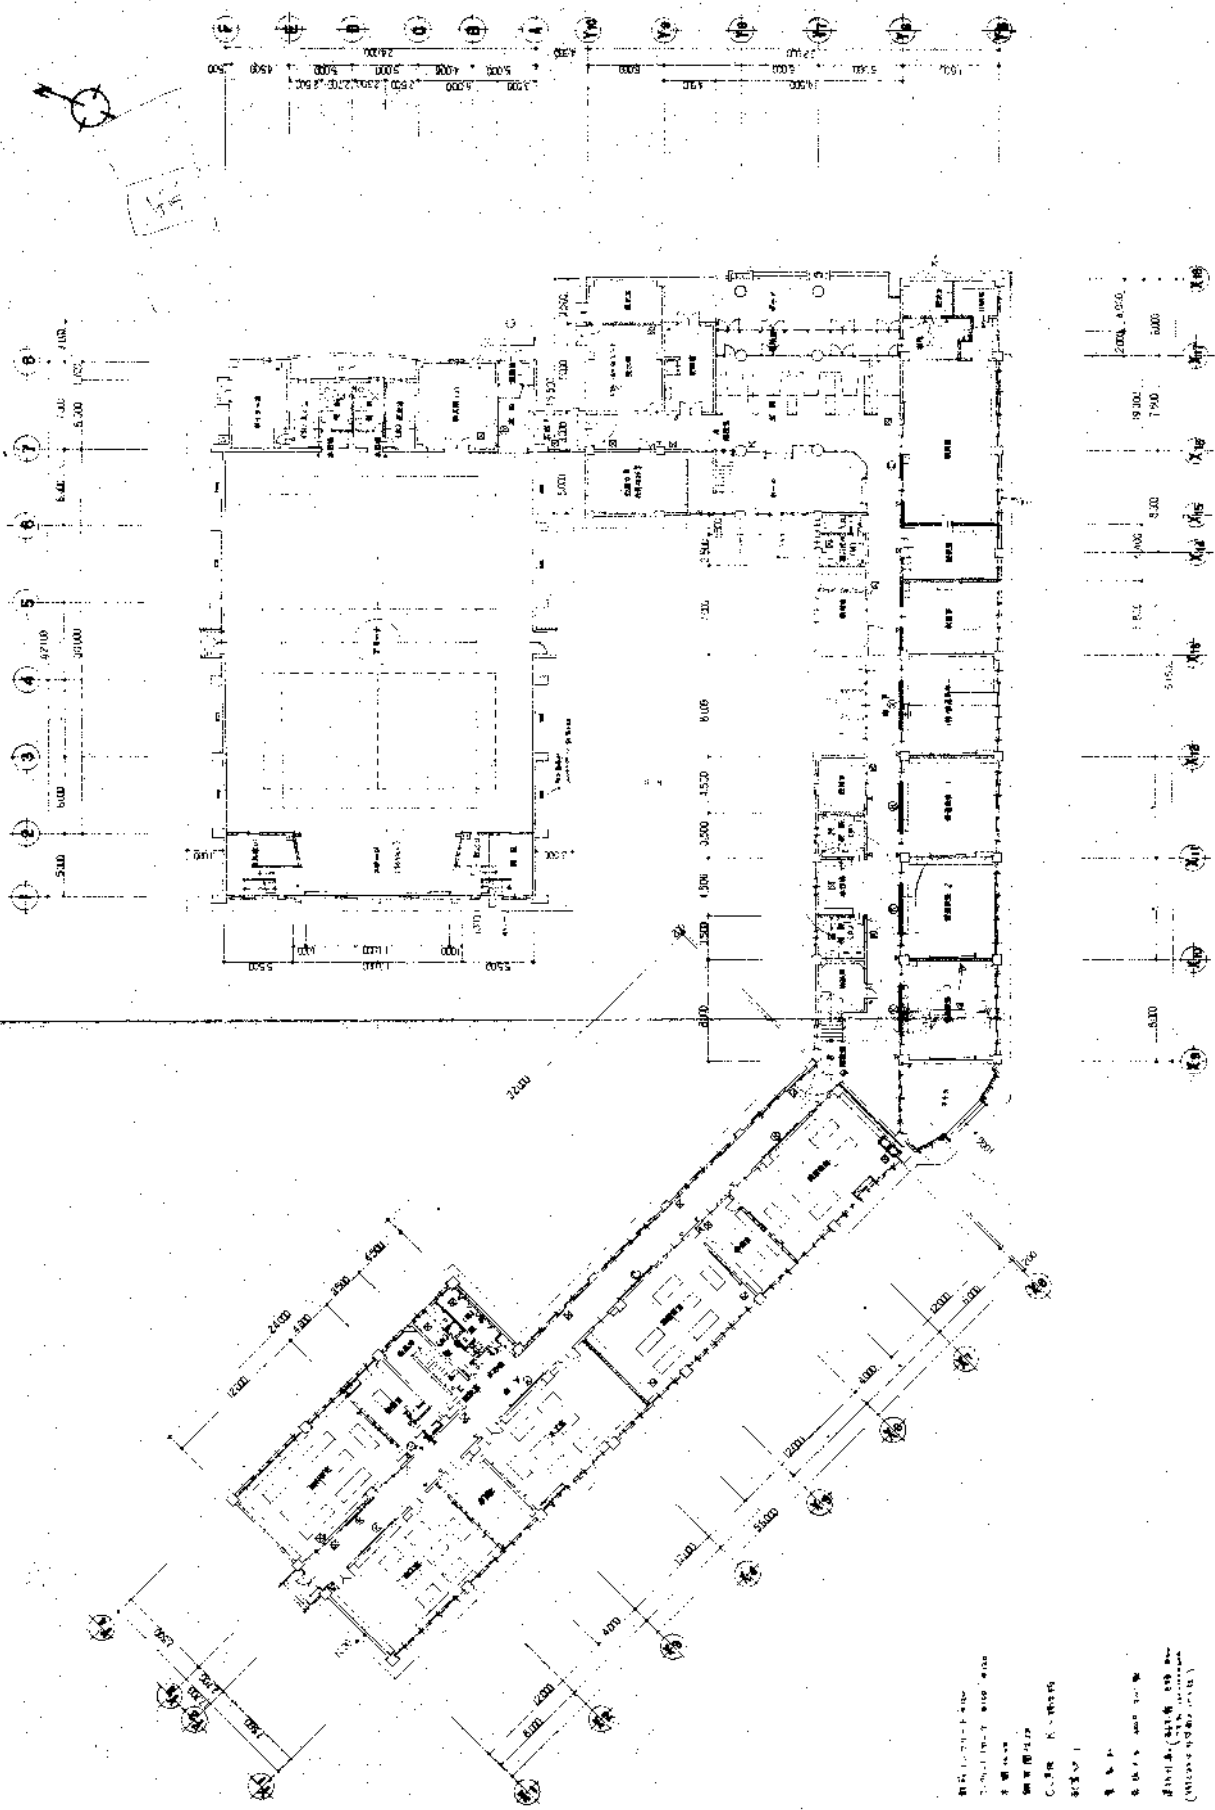


1 階平面図 1/200 A

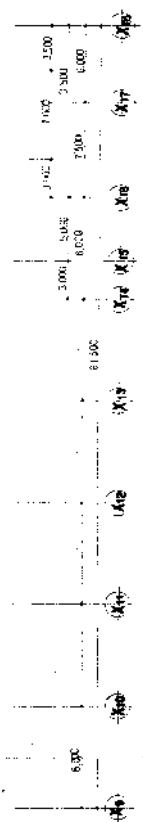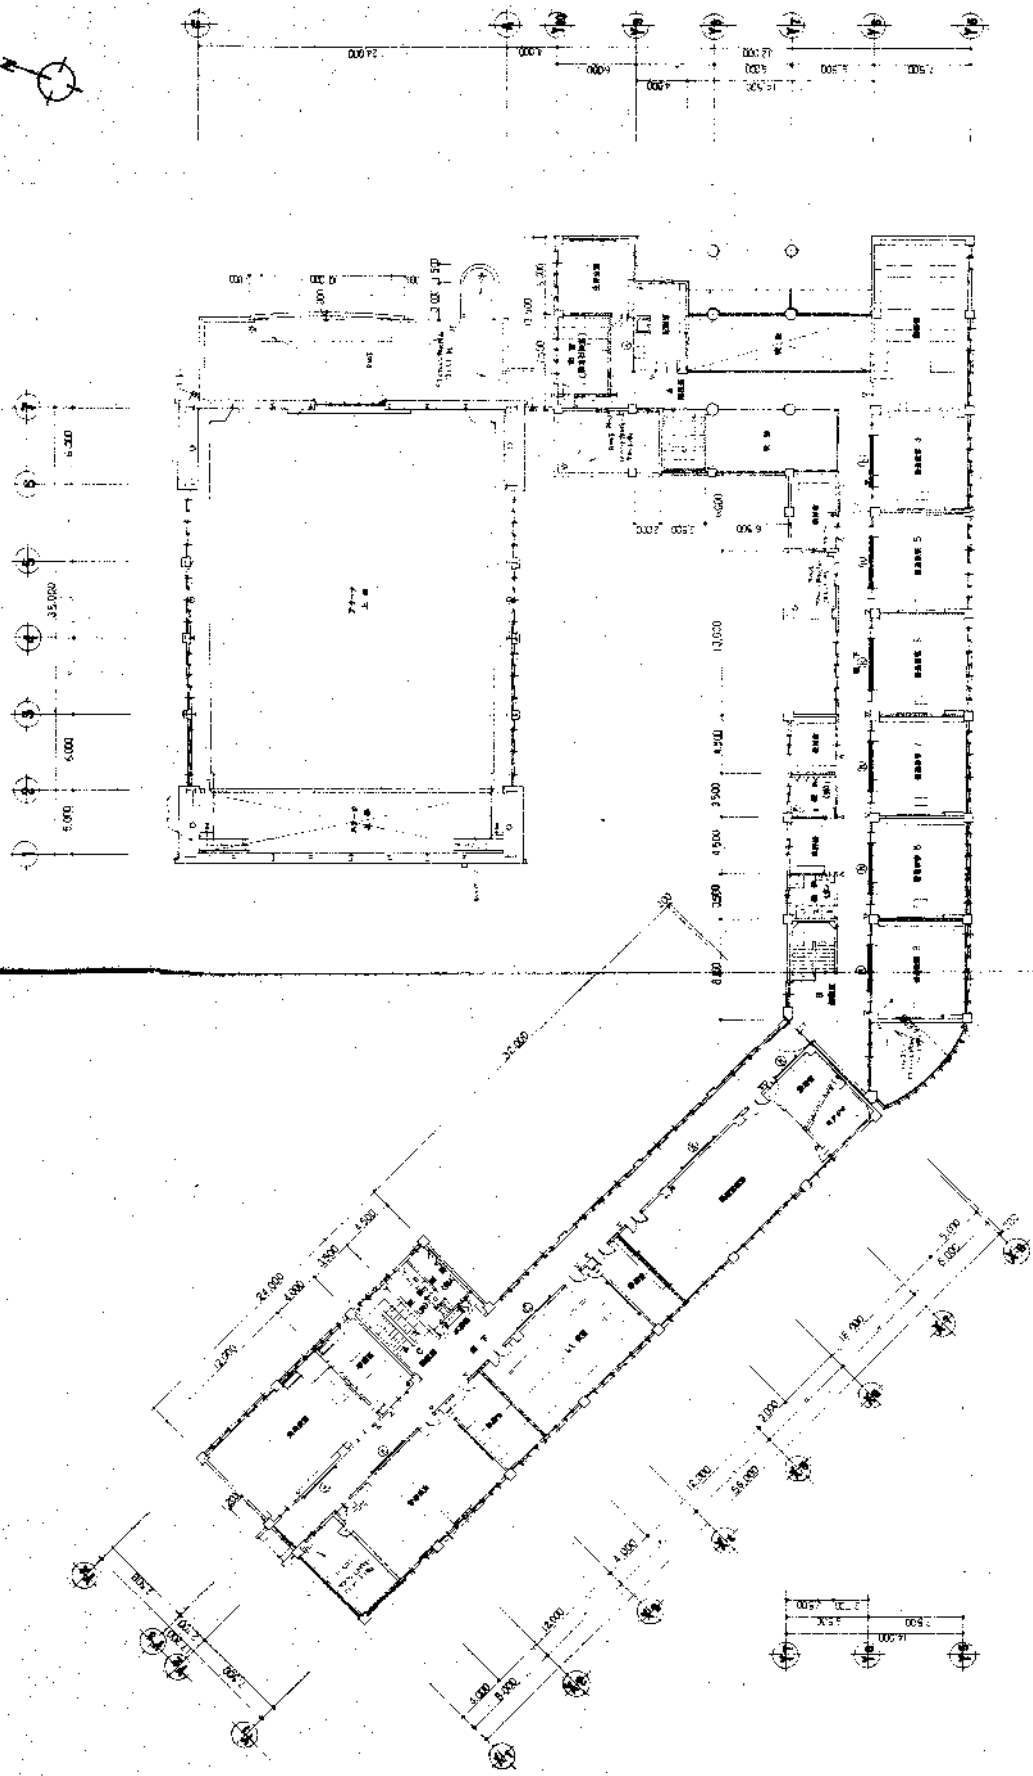








1/209 A-11

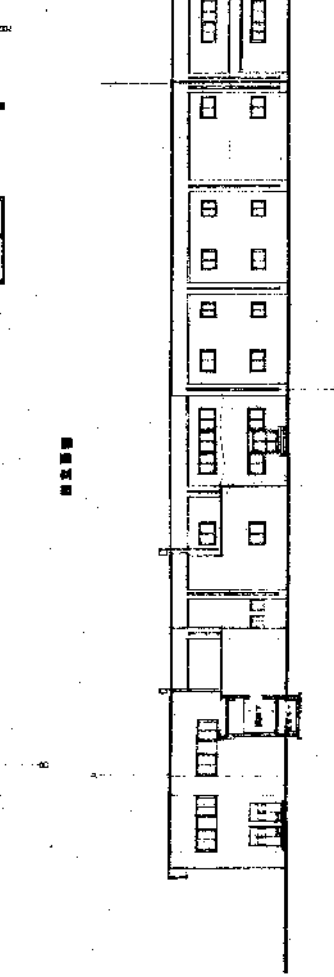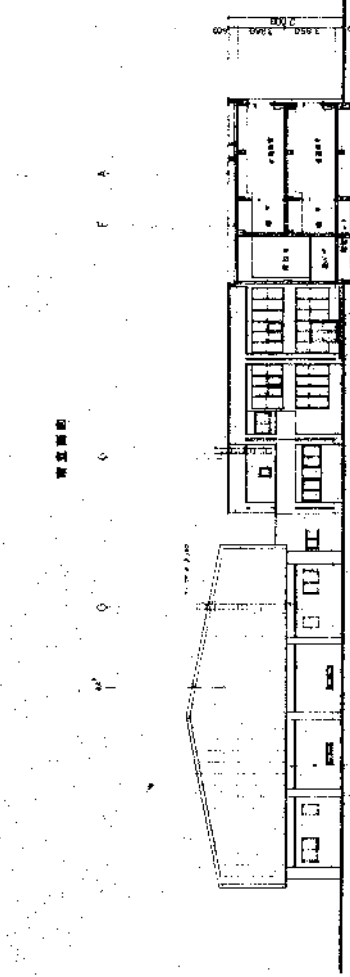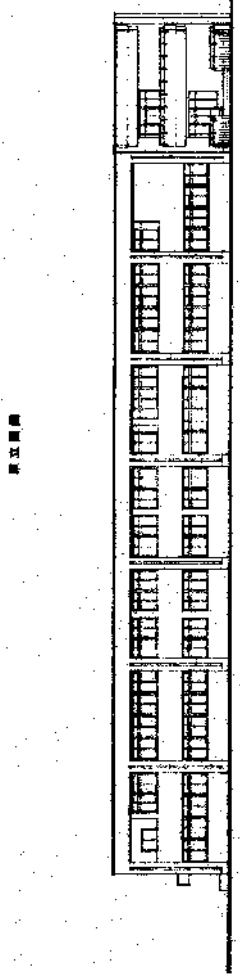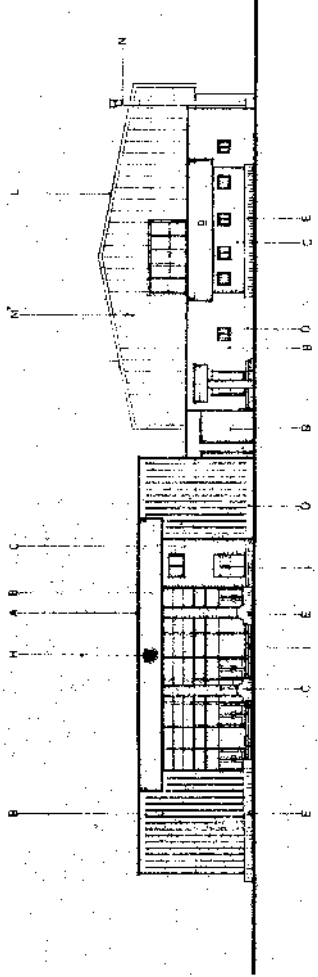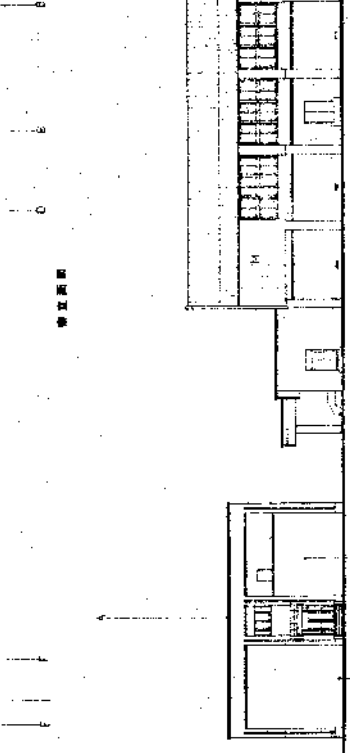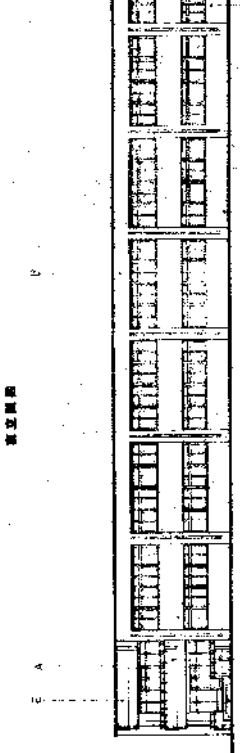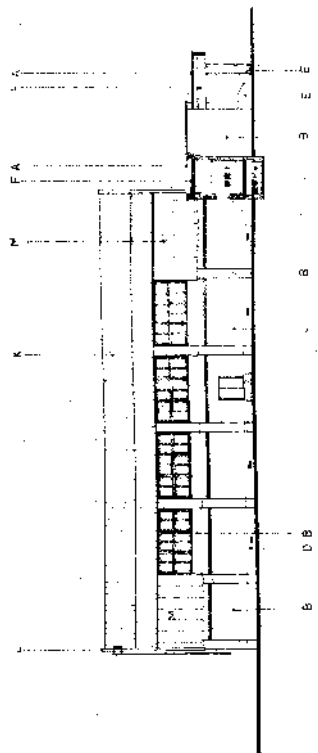
1/200 A-13

立面図


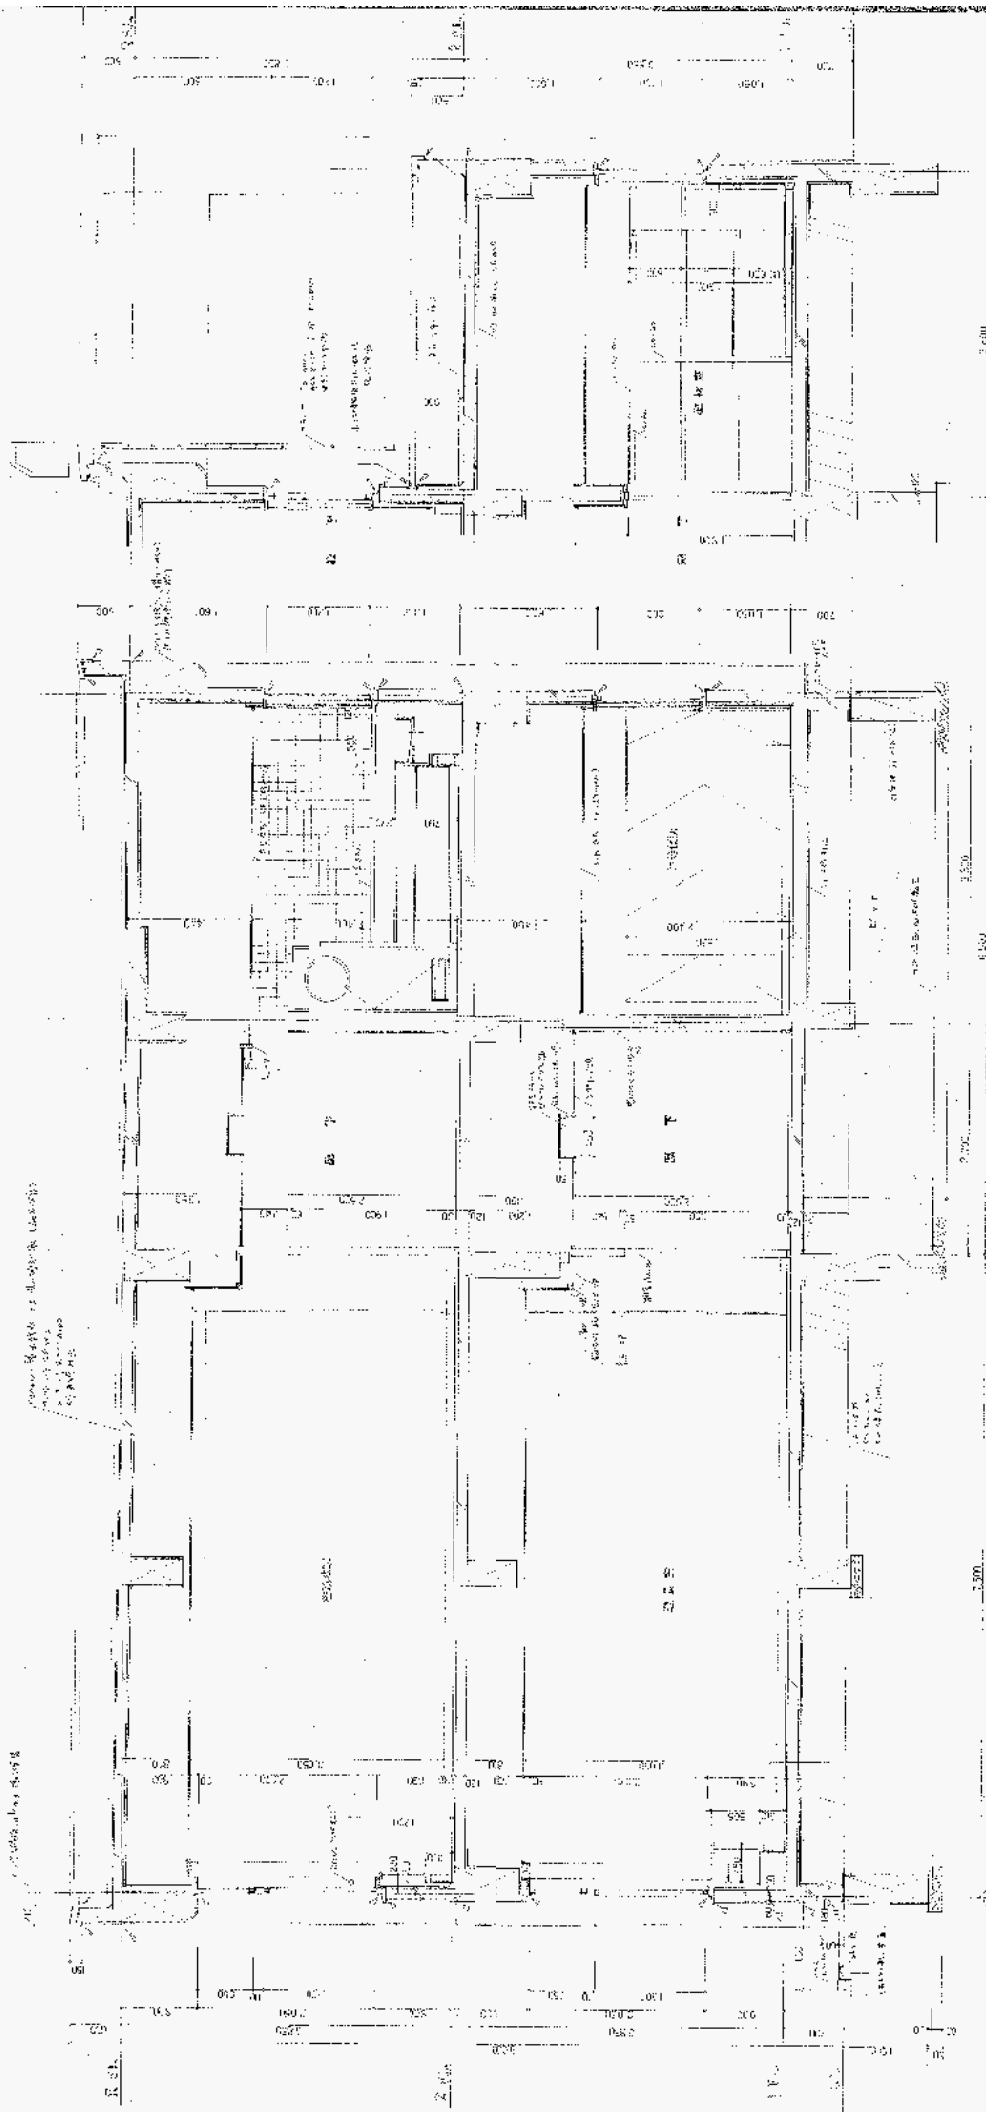



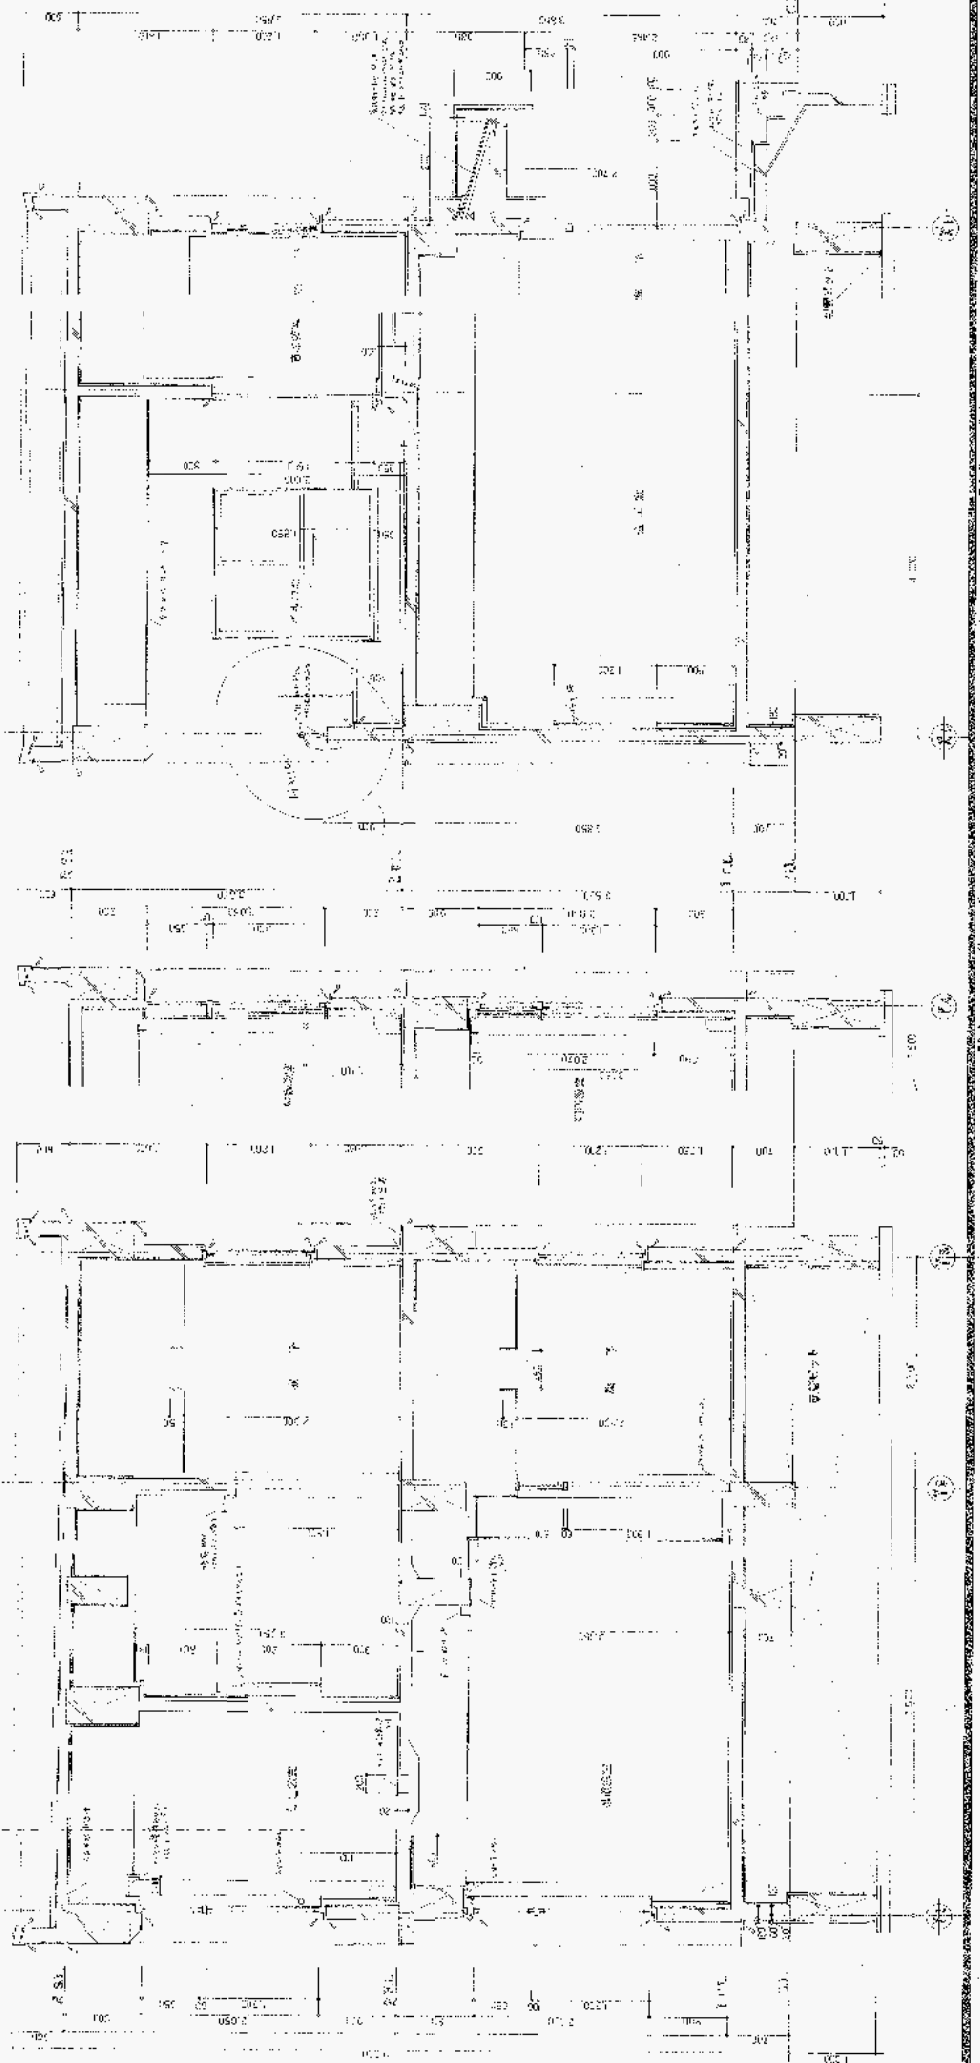





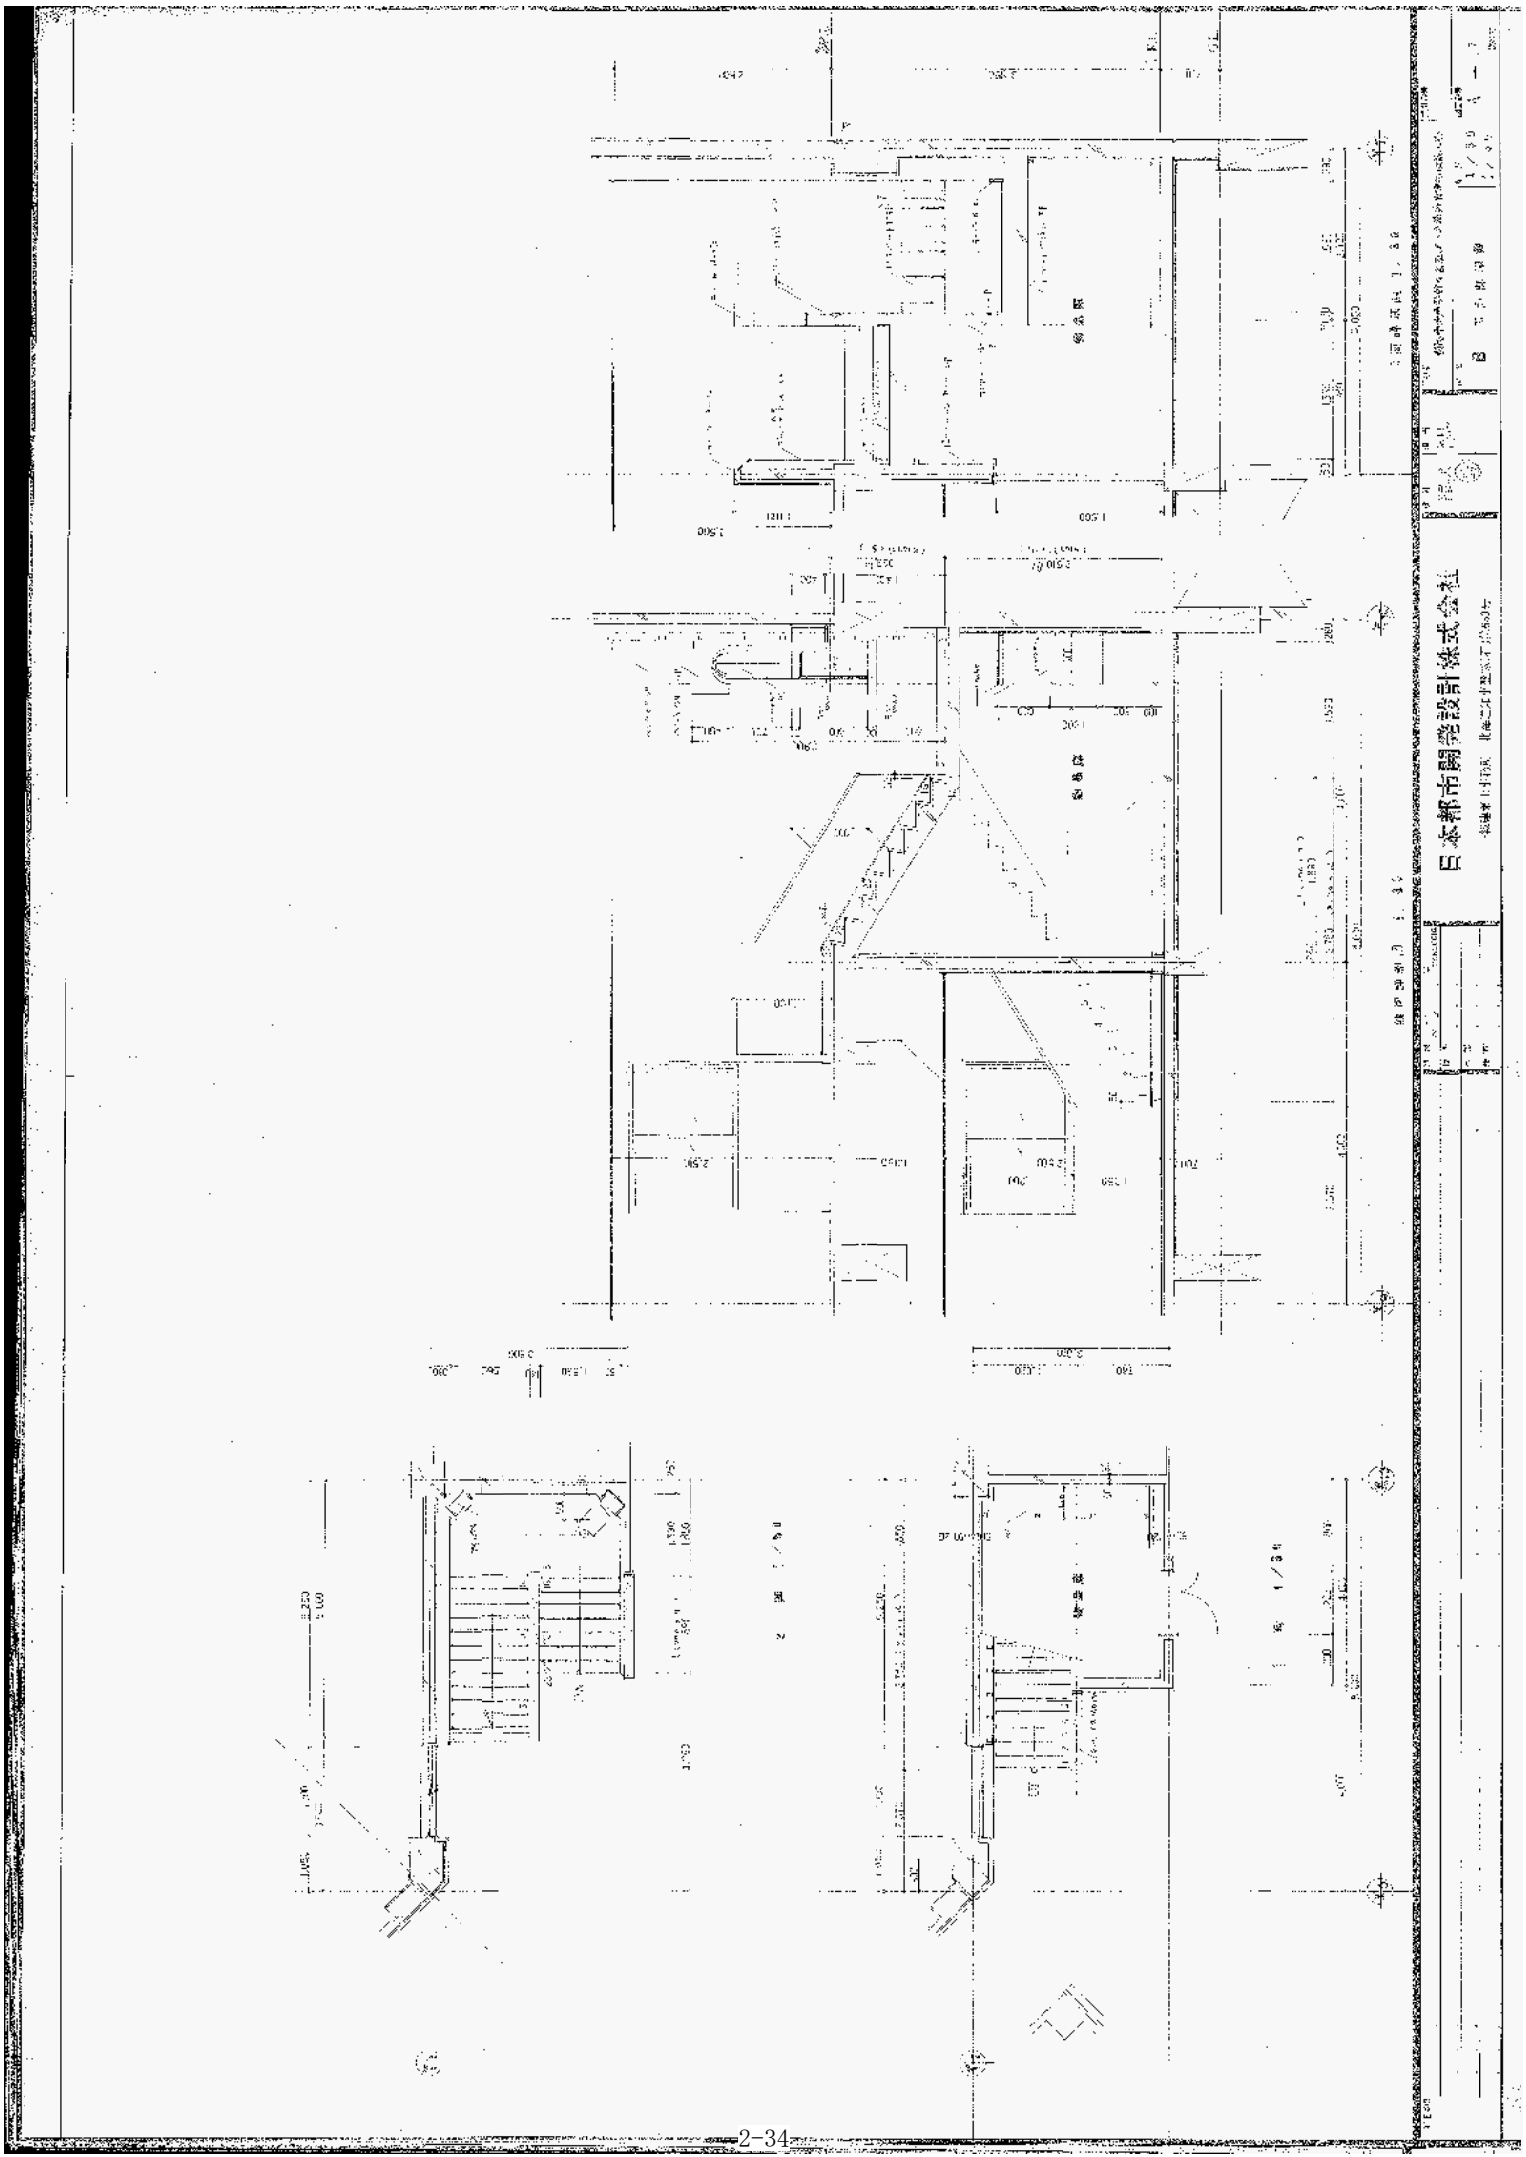

日本都市開発設計株式会社


1/100

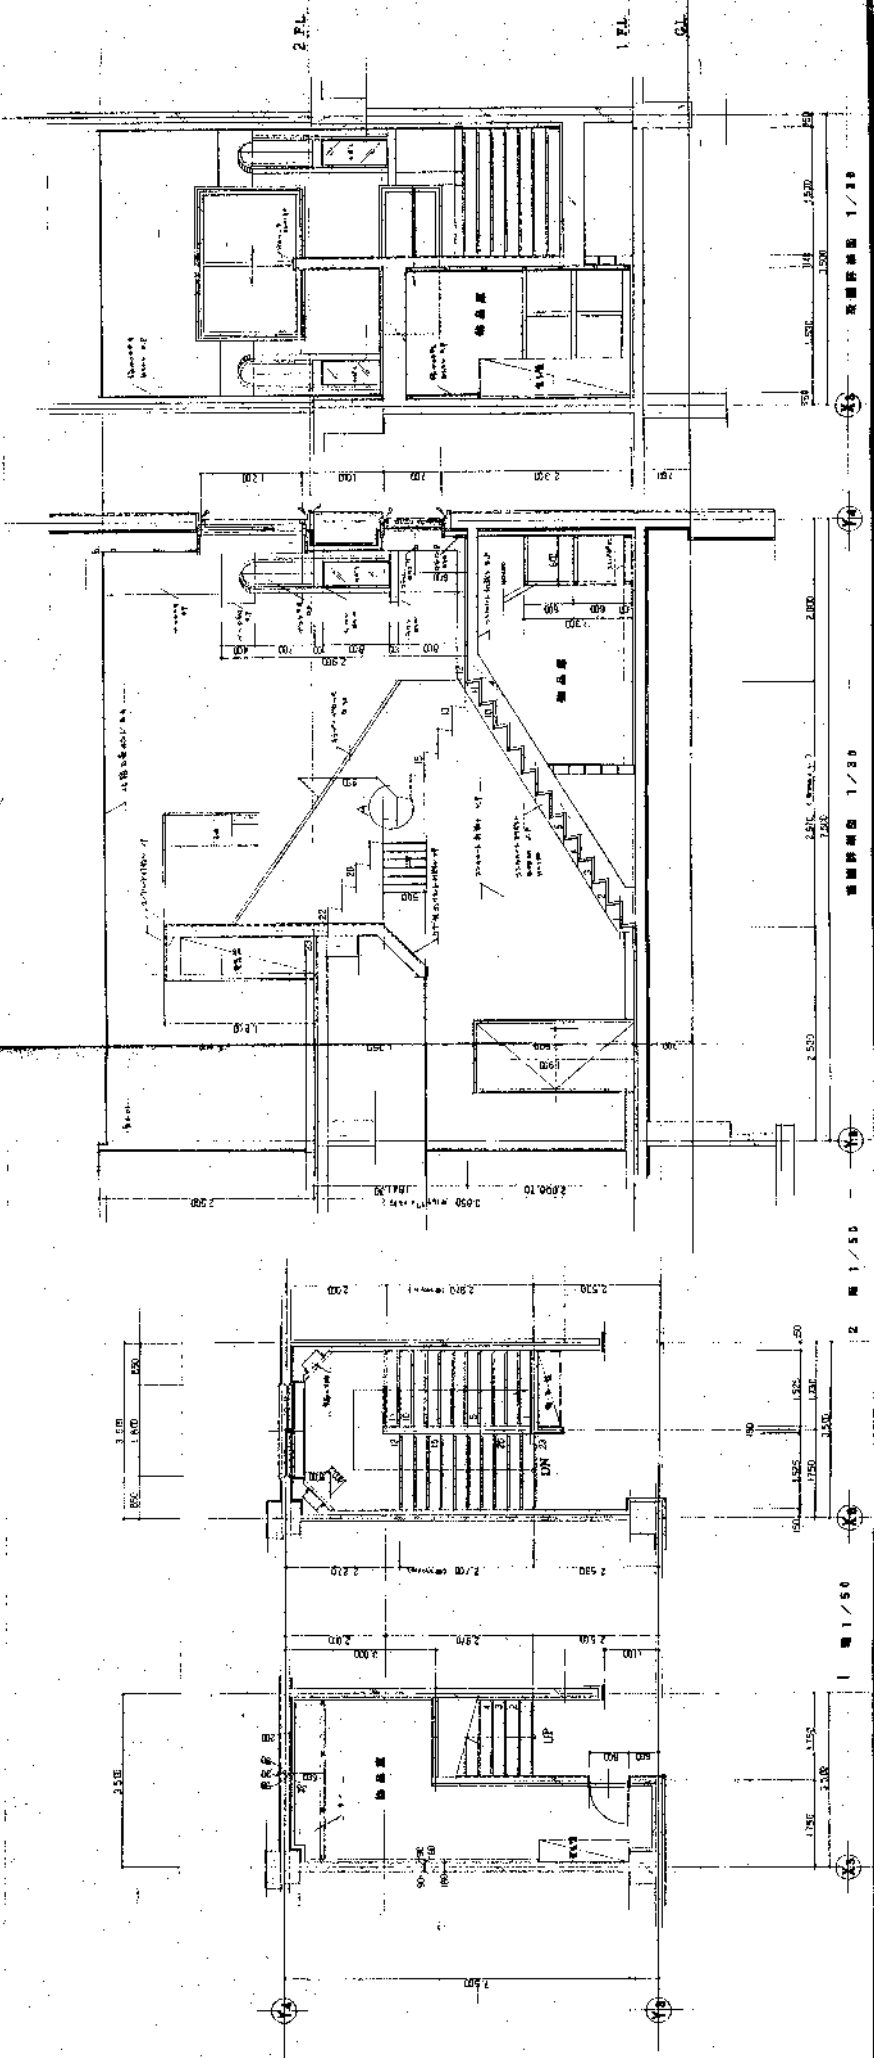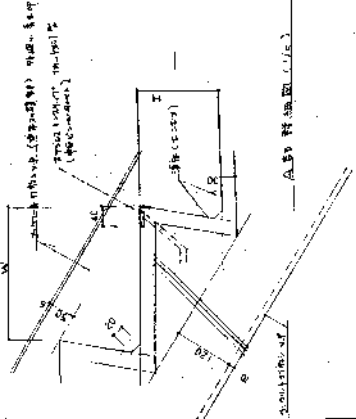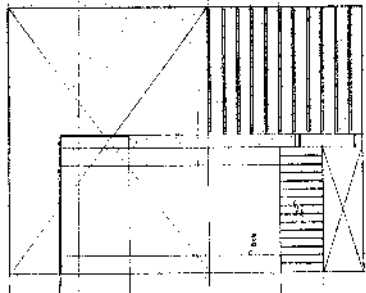

日本都市開発設計株式会社


1/50 A-16

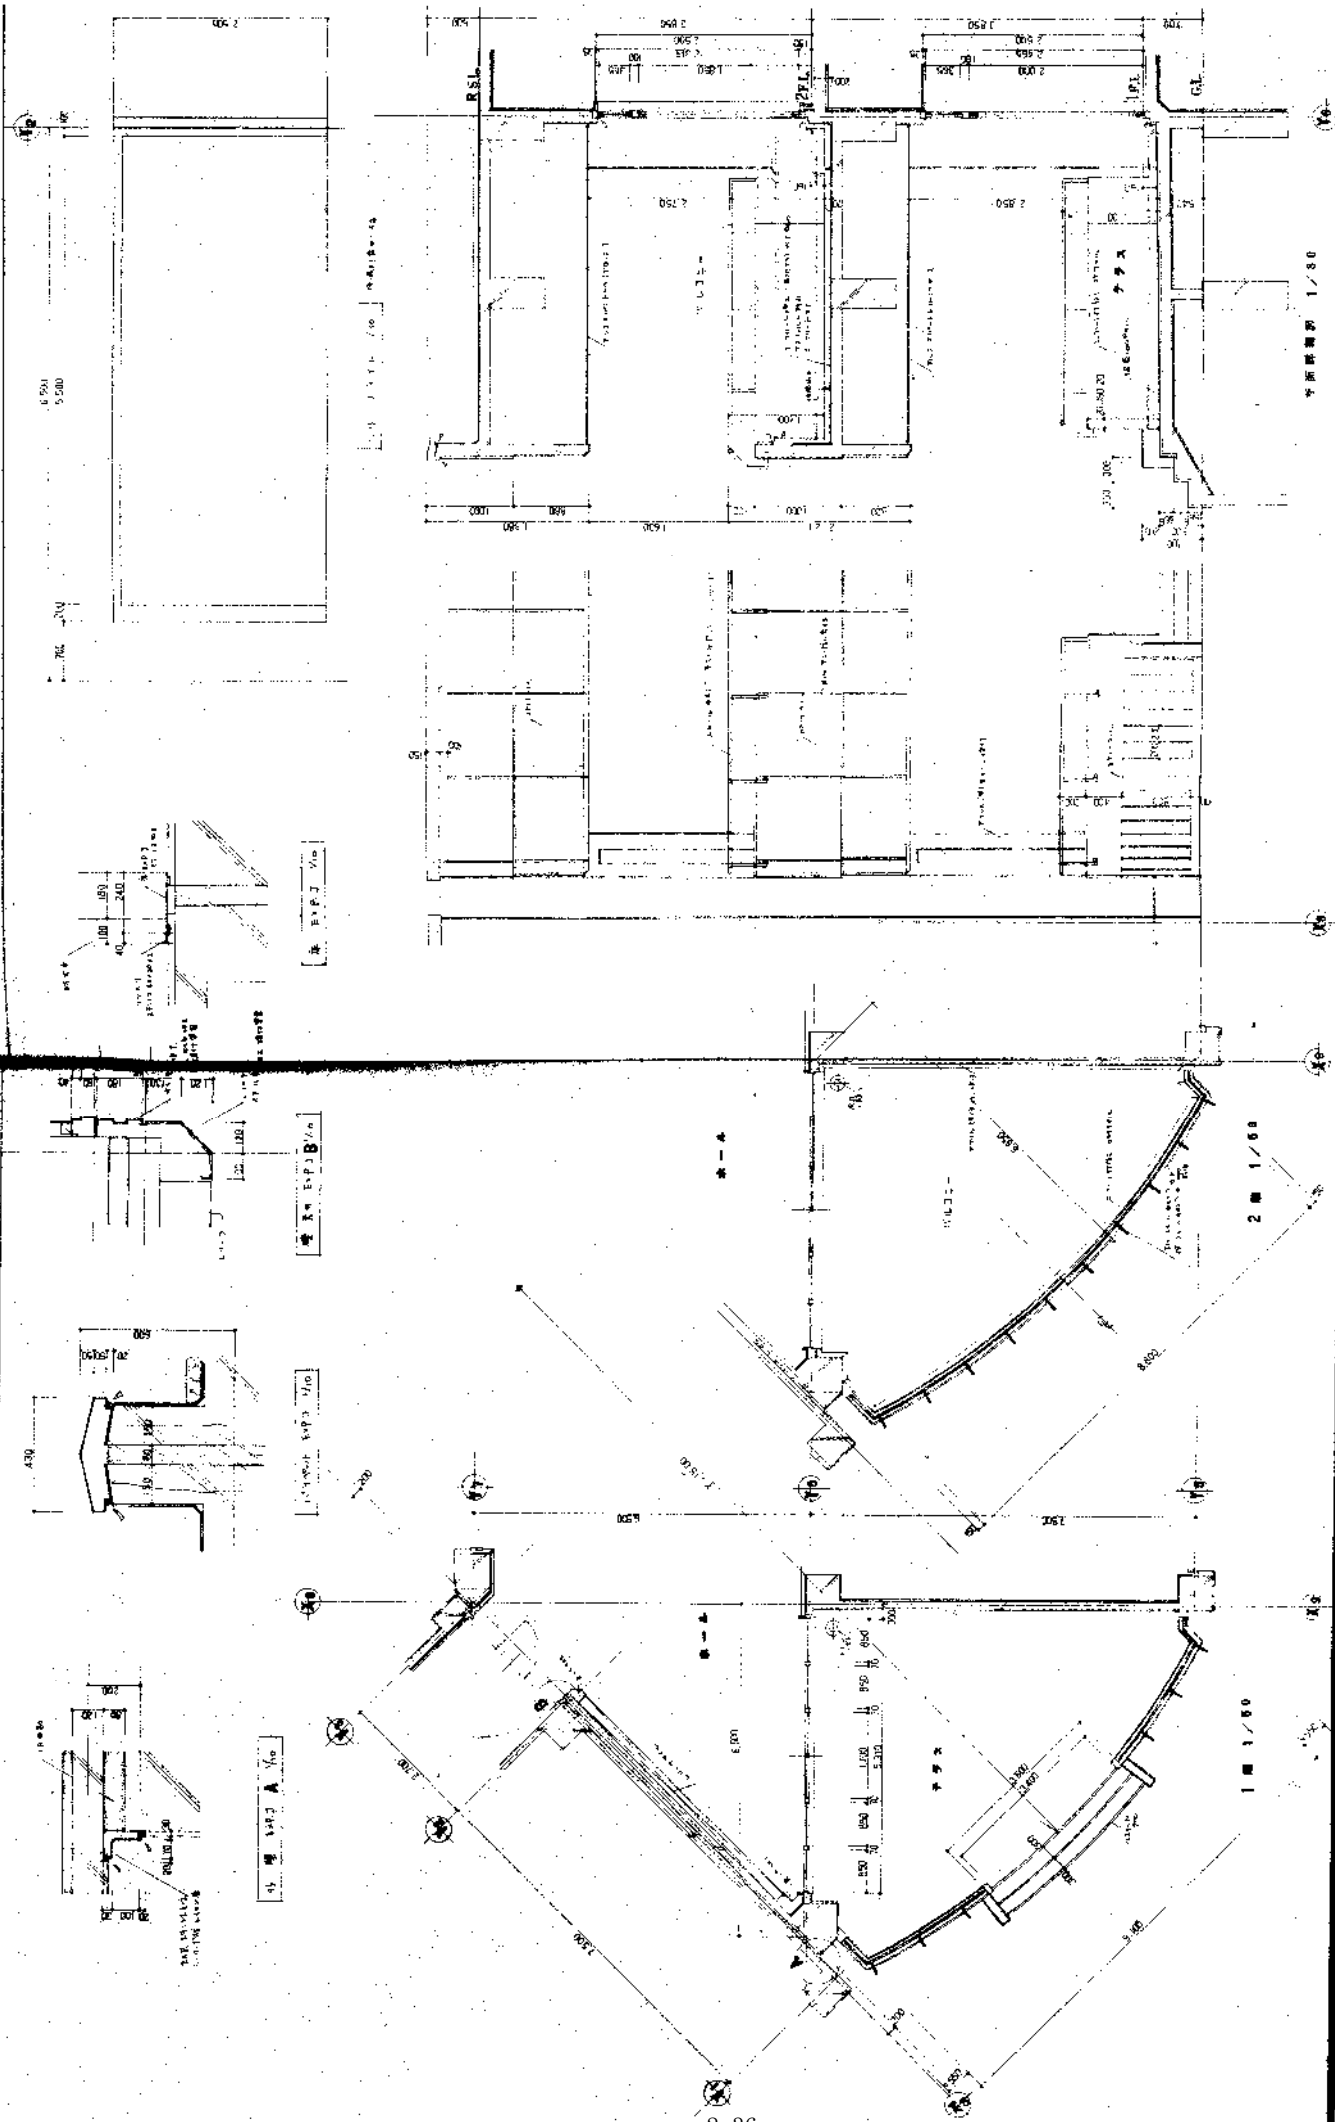


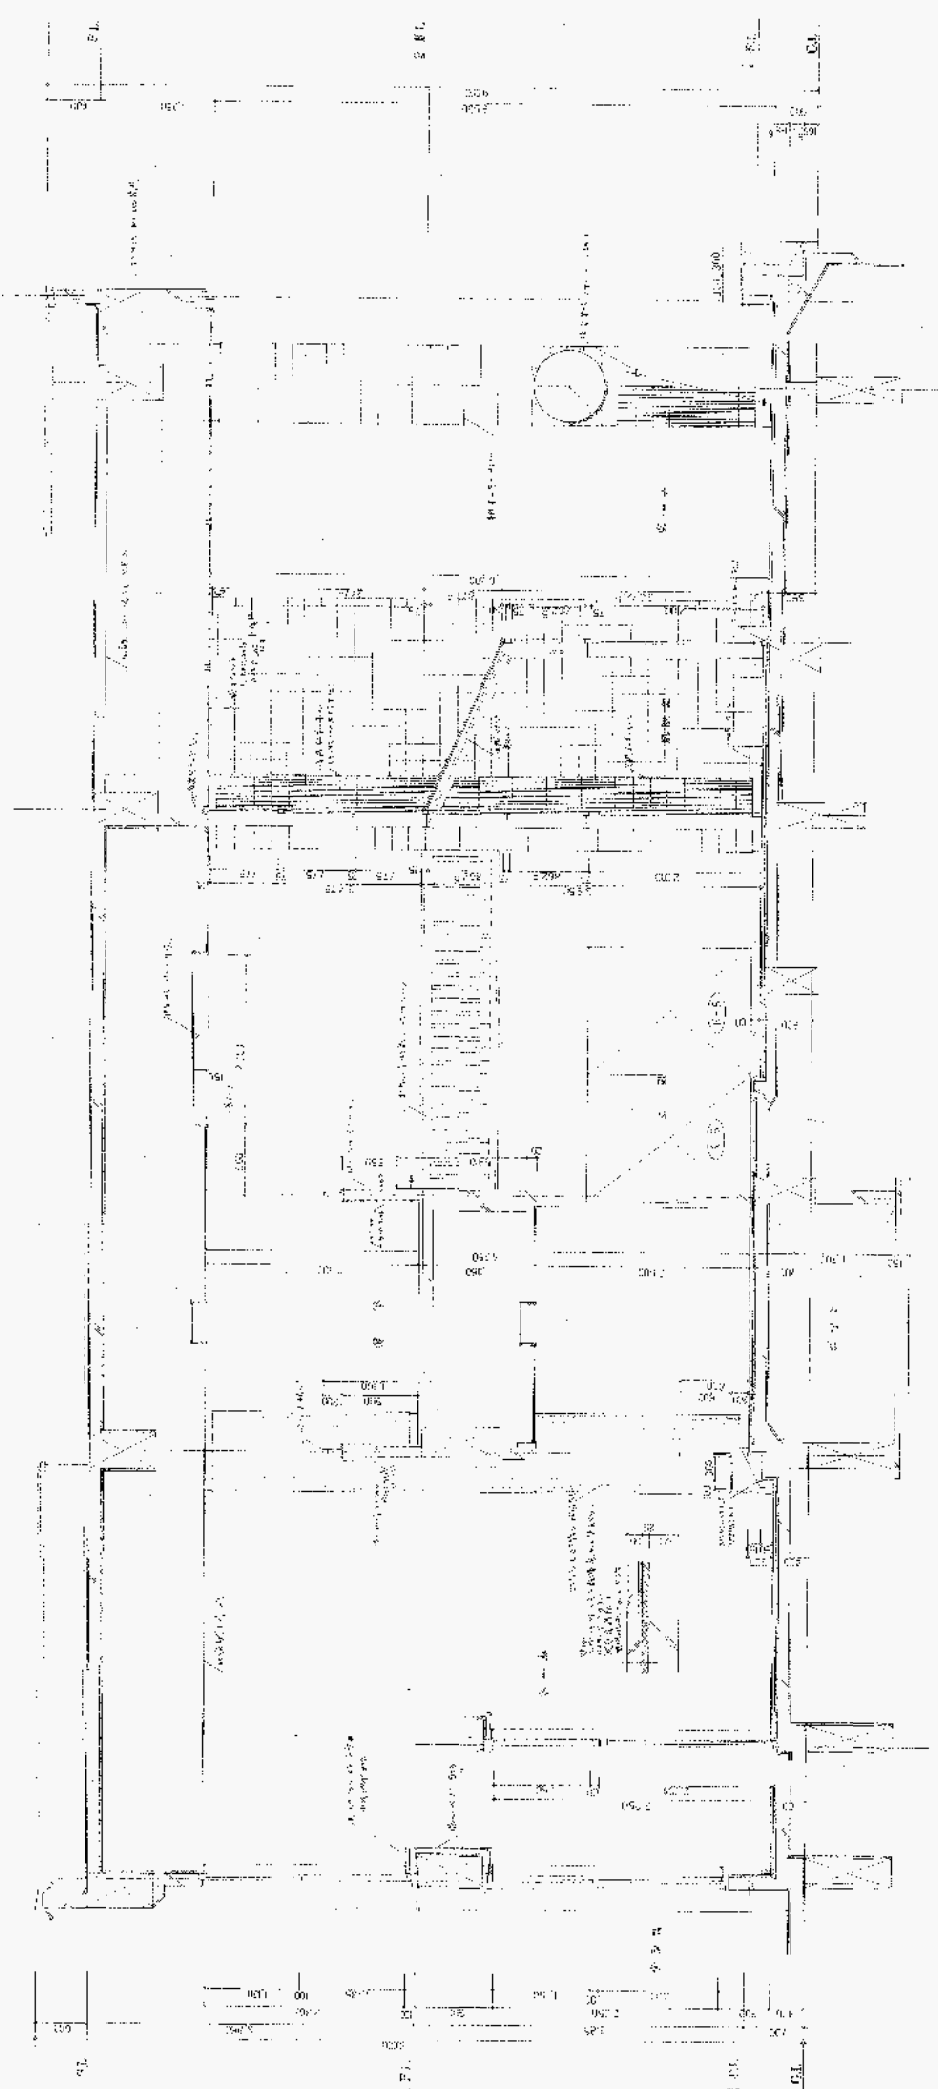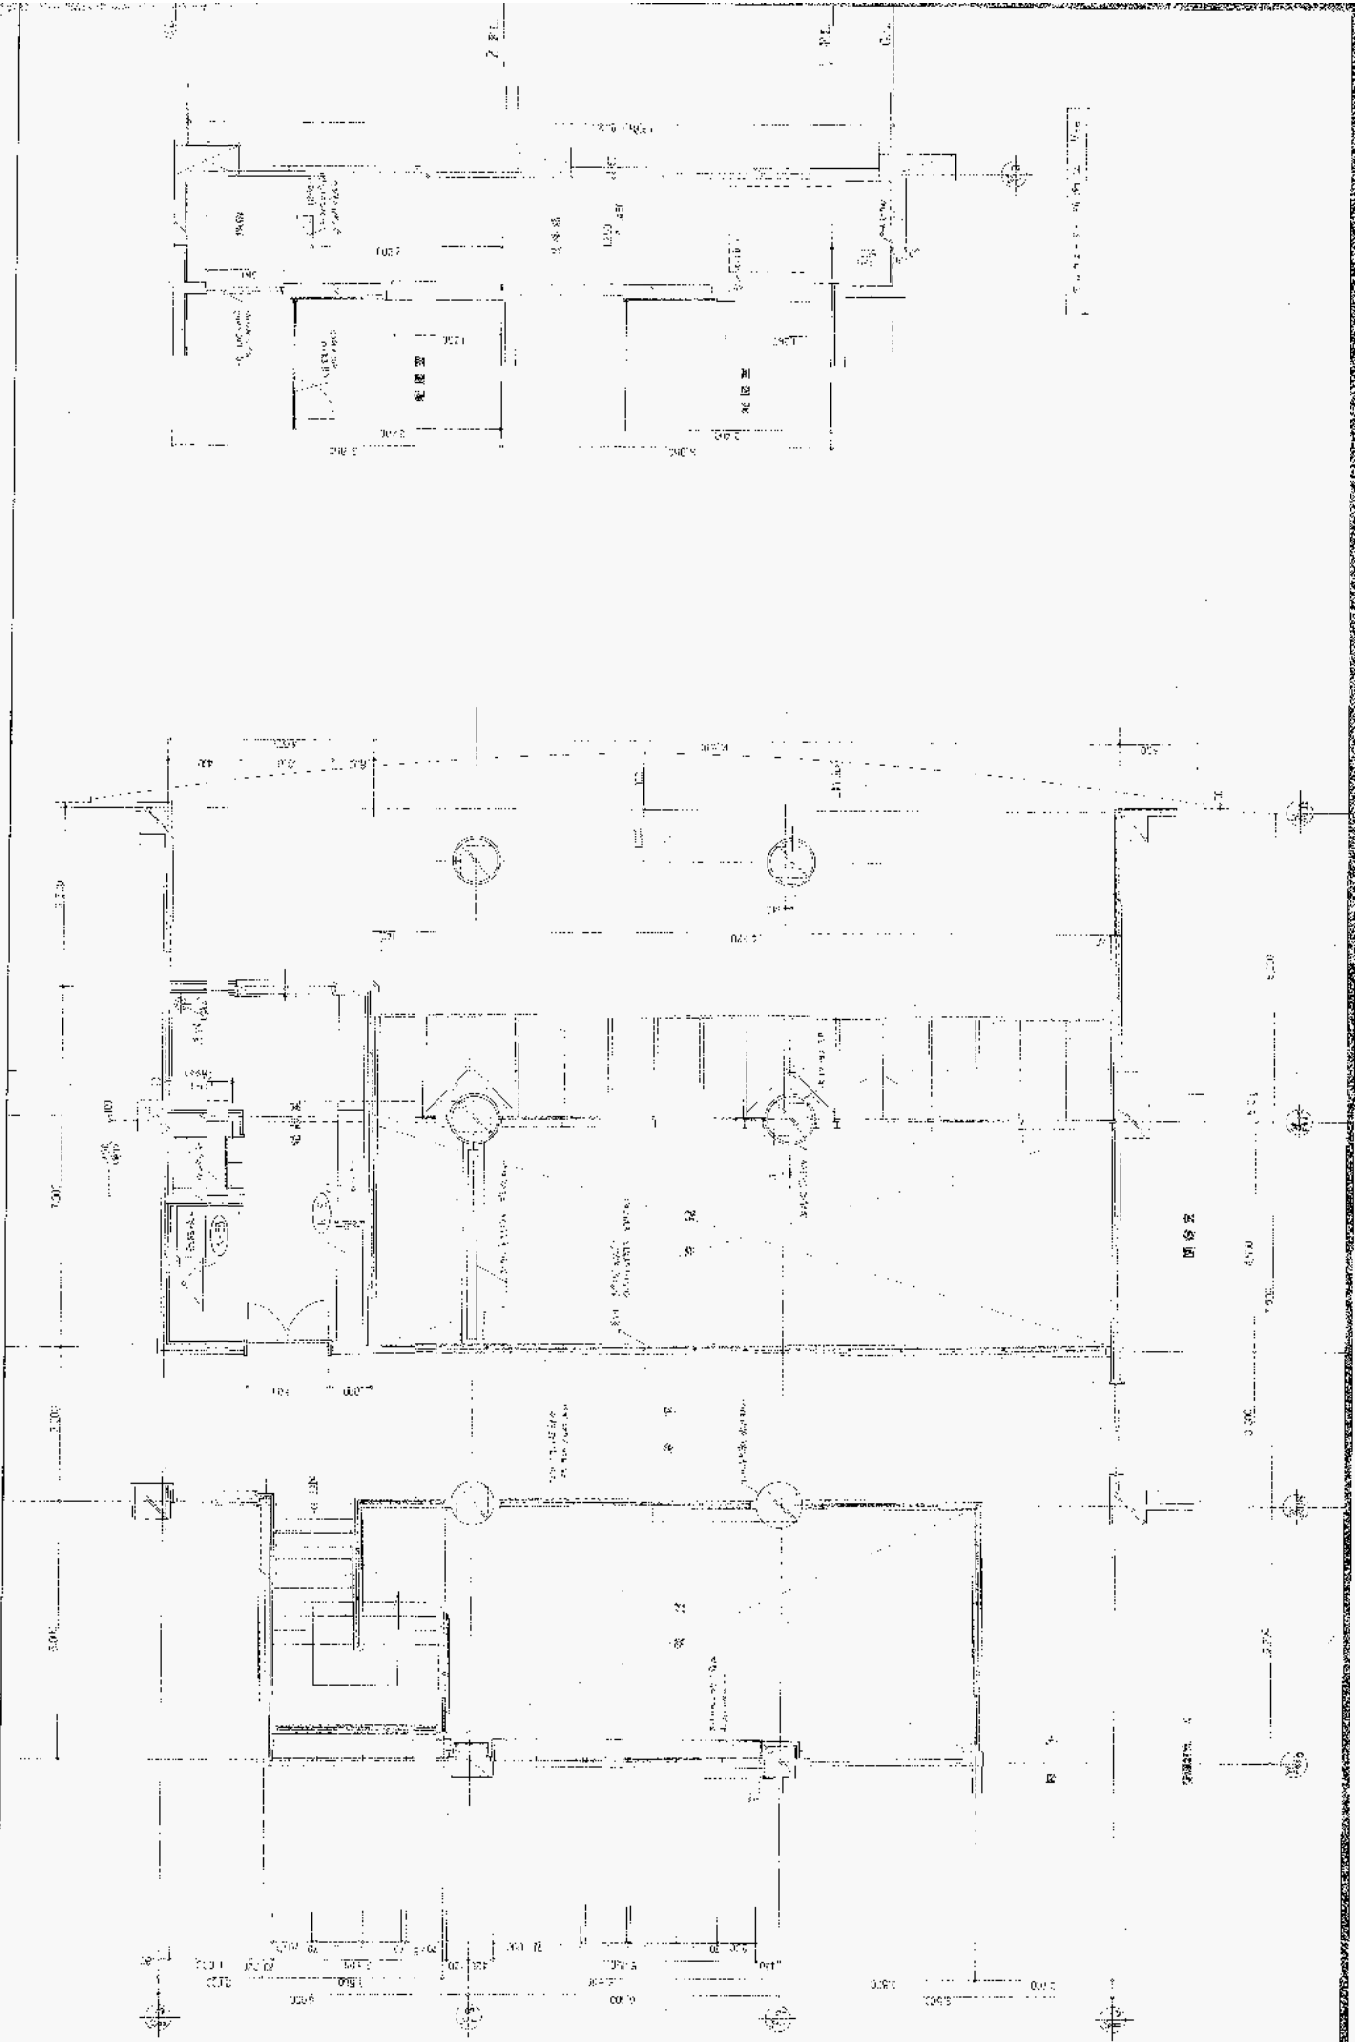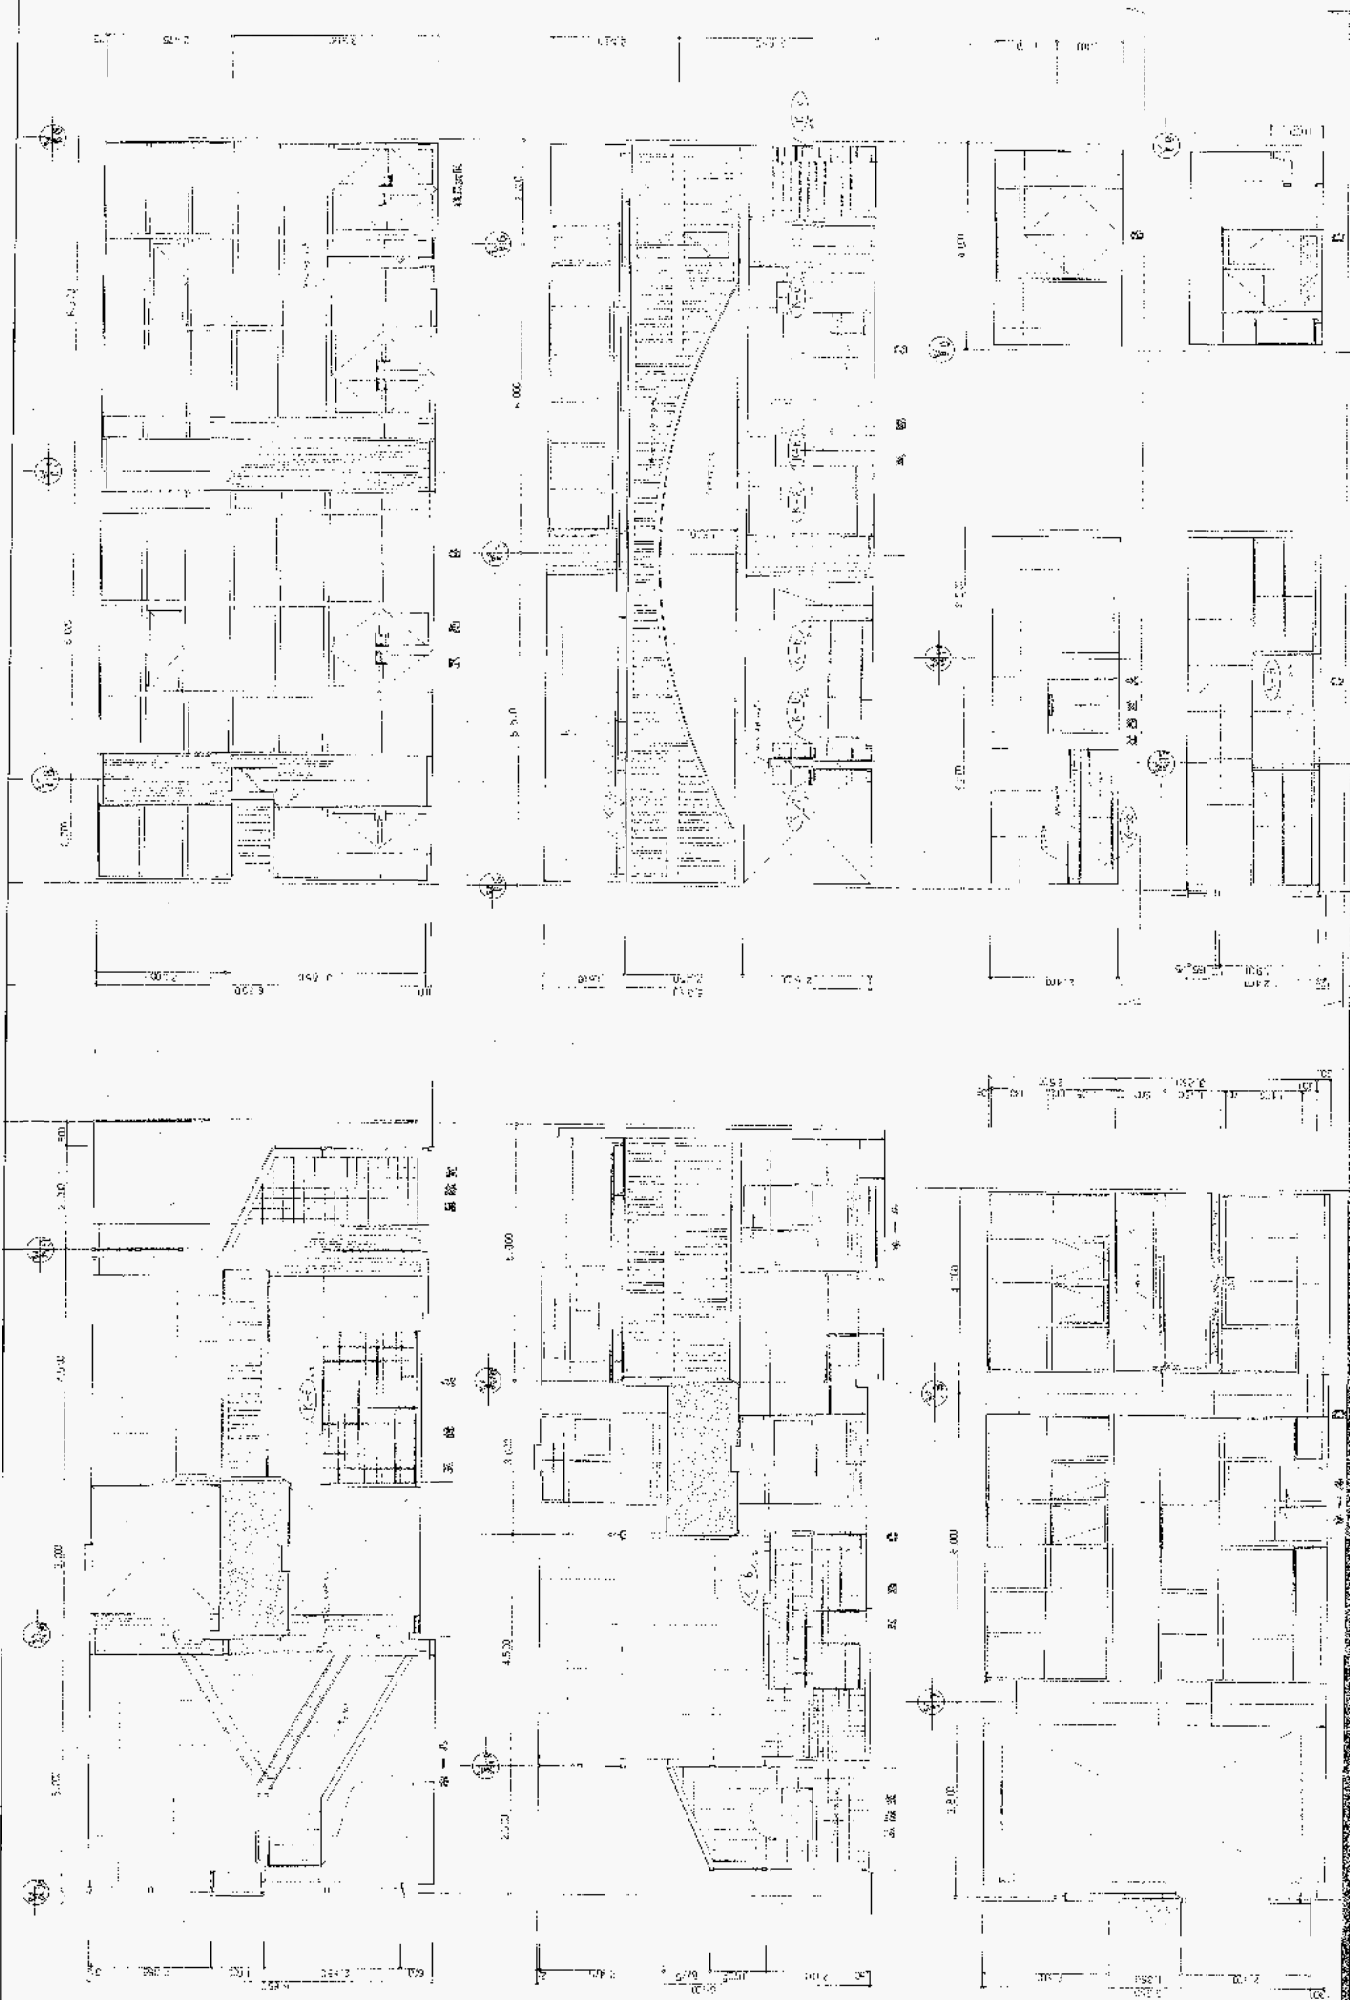
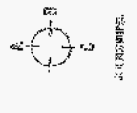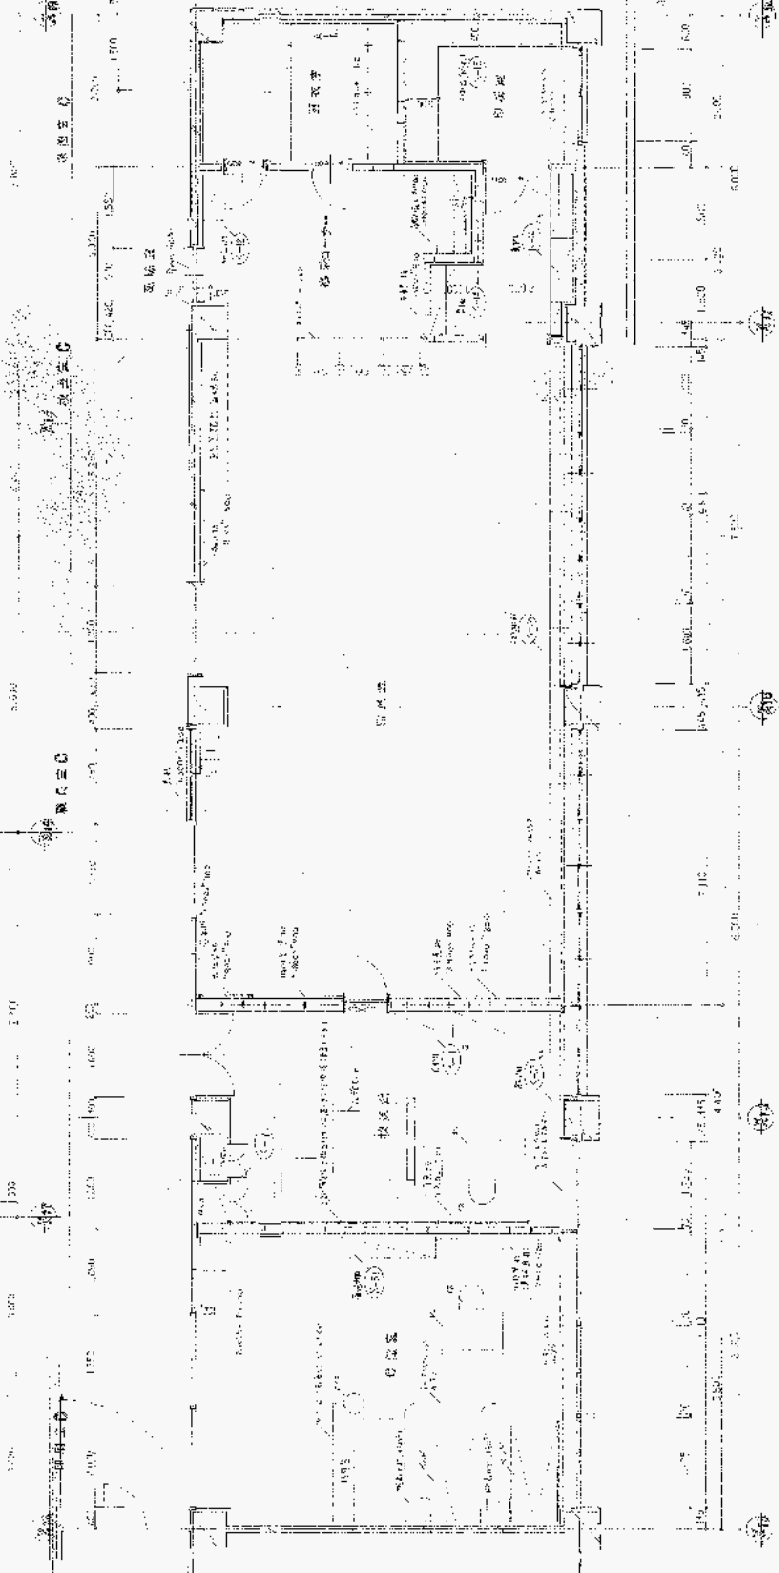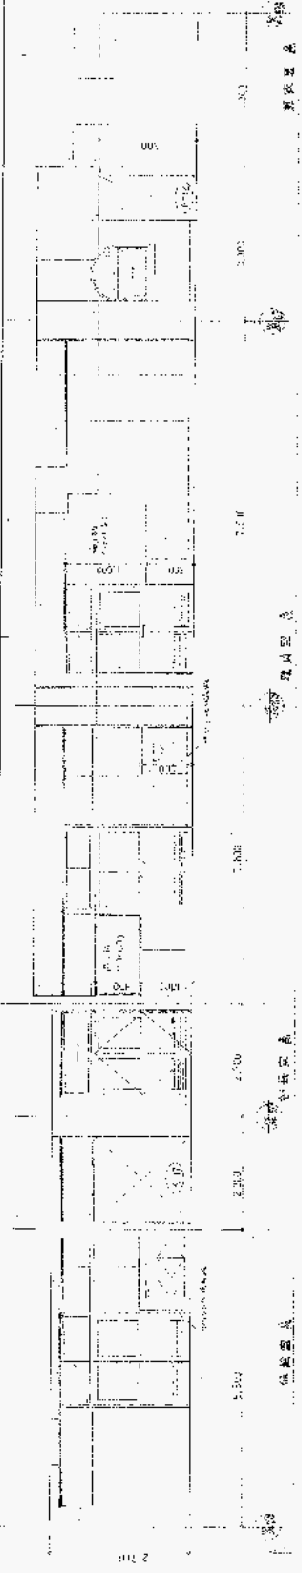

 1-01
 1/50
 1:50
 1/50

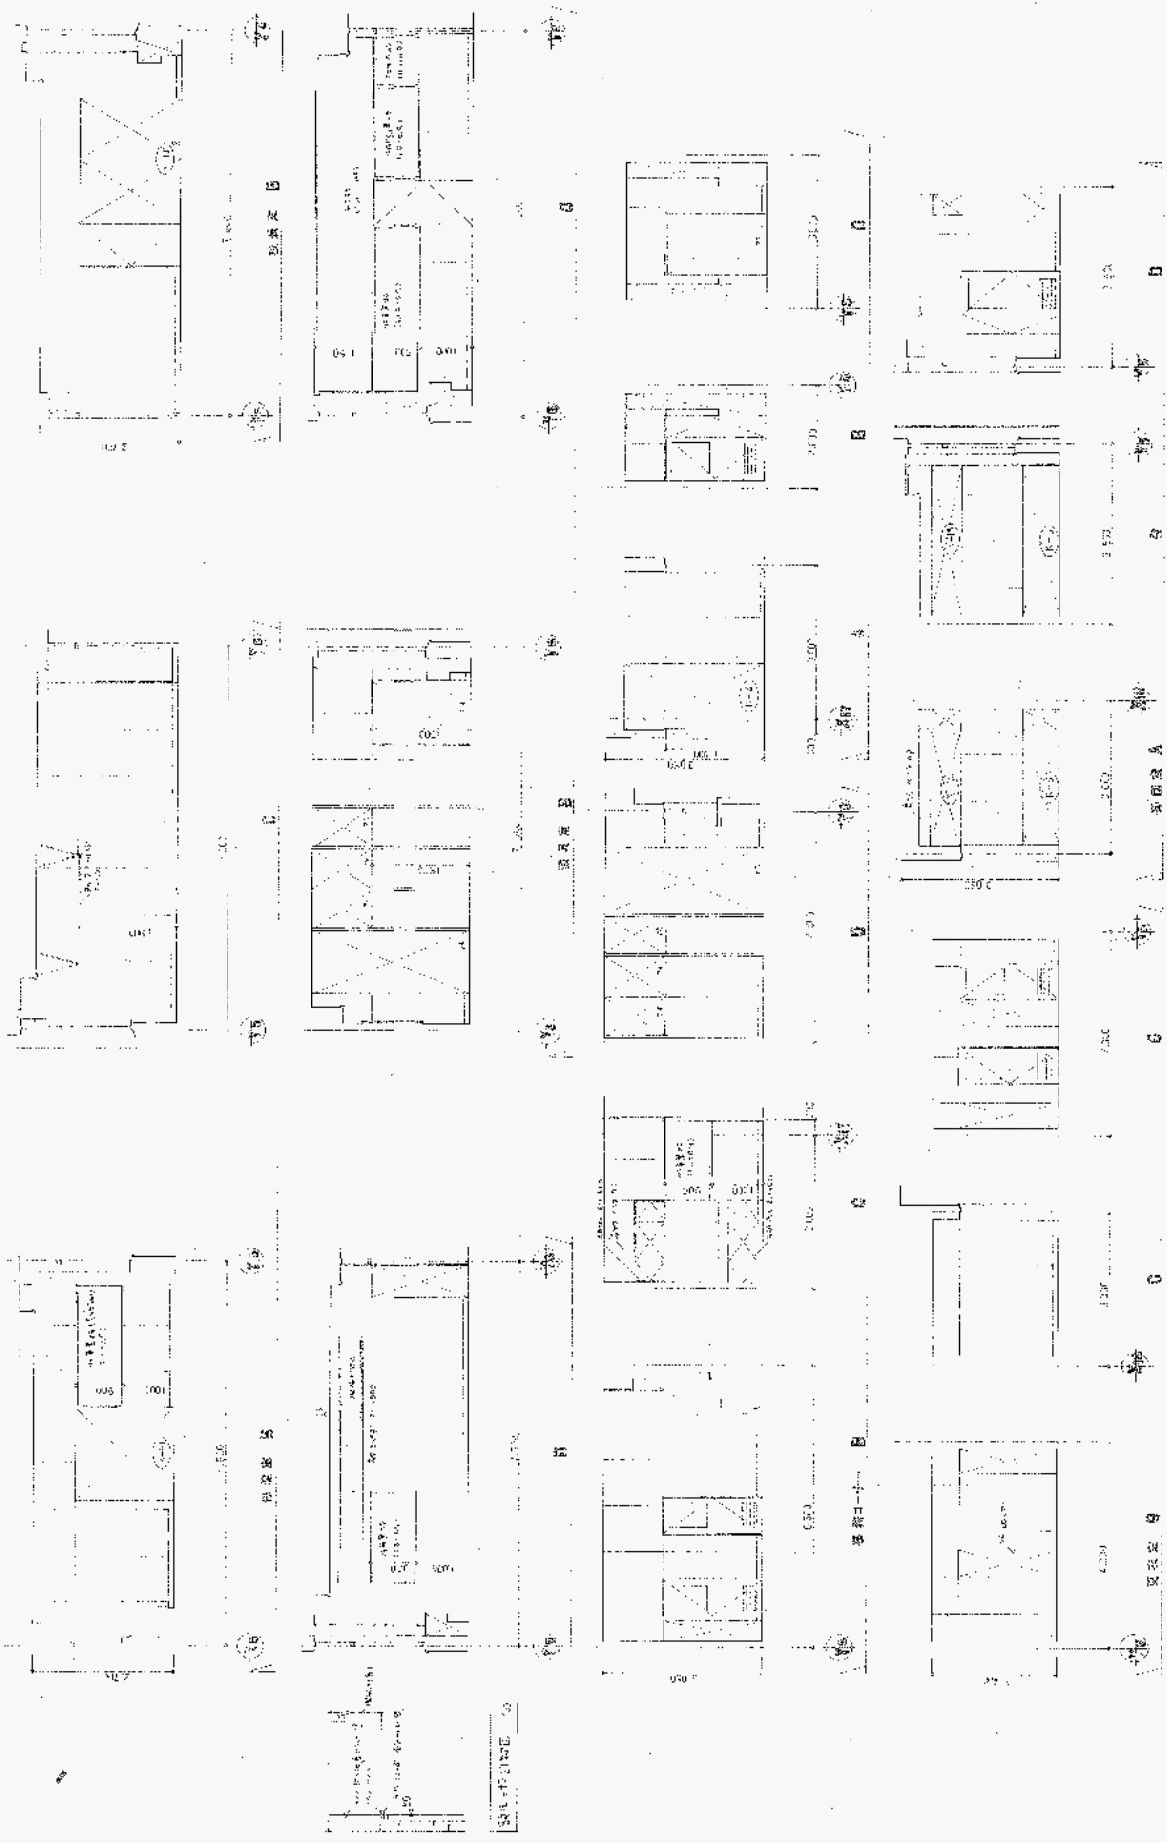

 1/50

1/50


1/50

1/50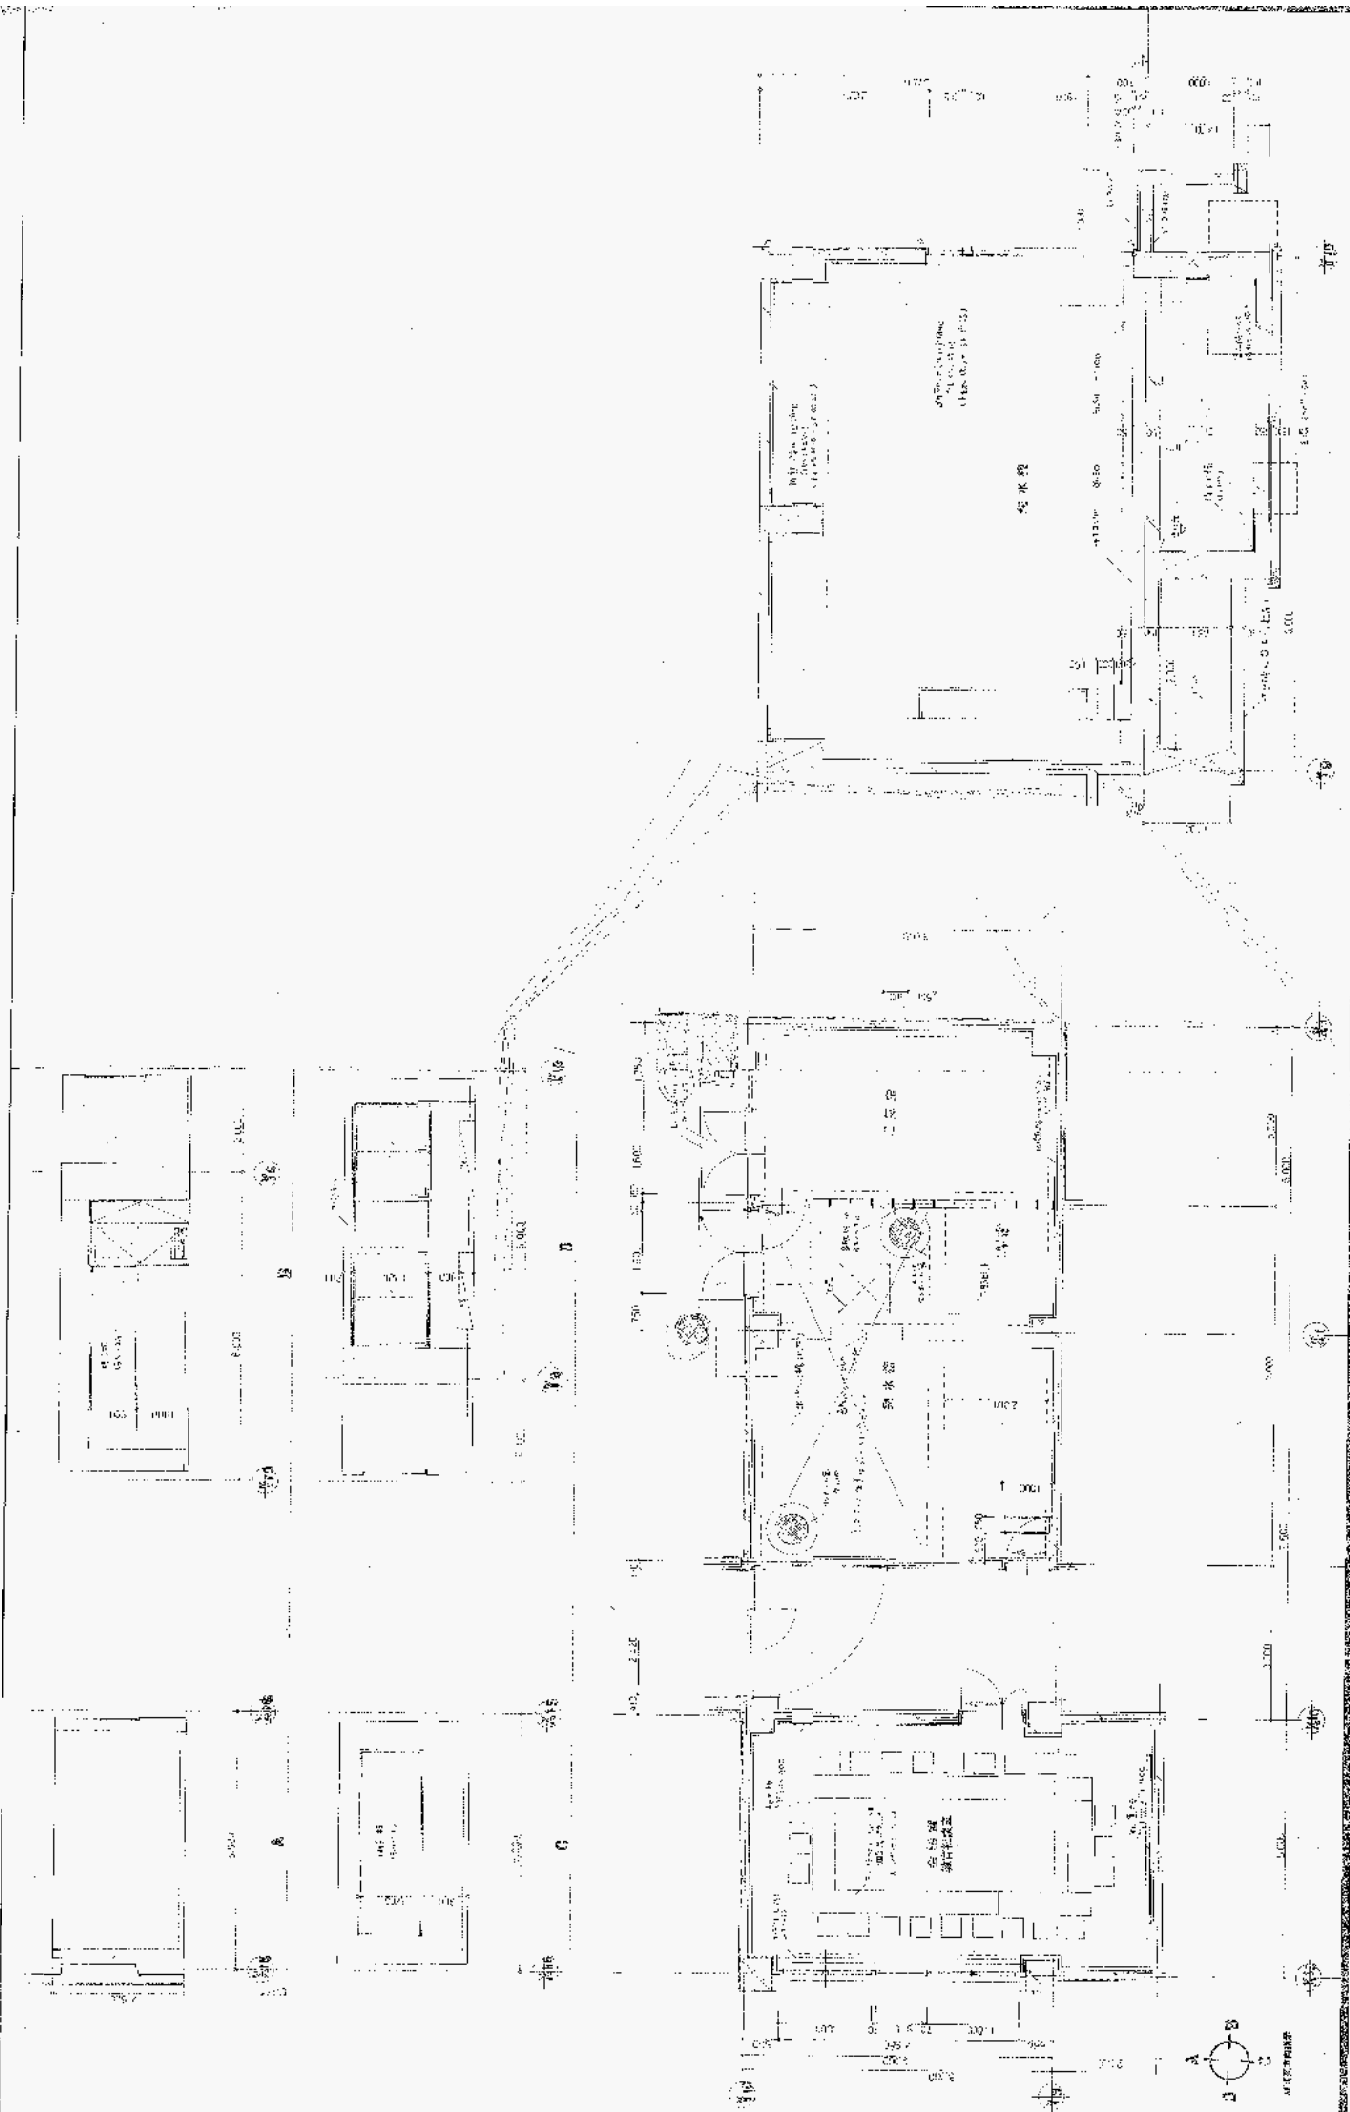


1/50

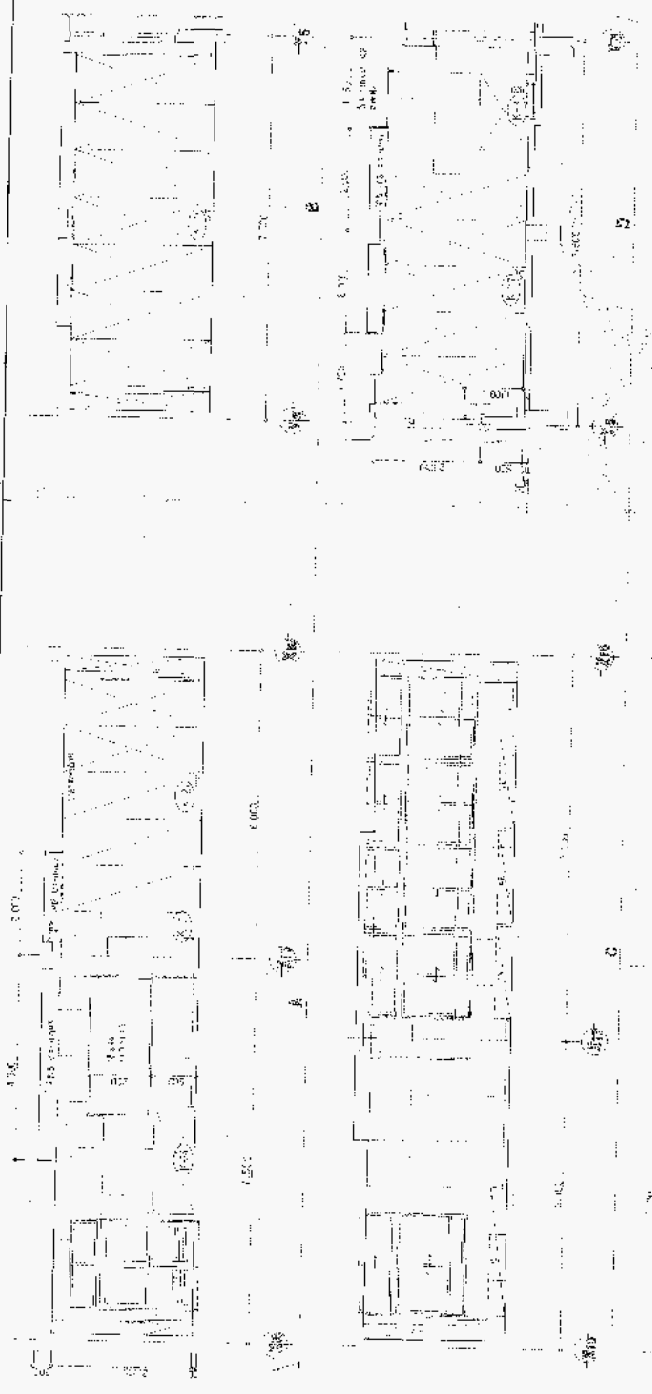


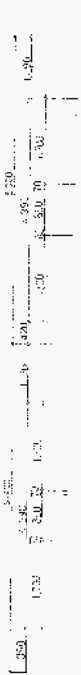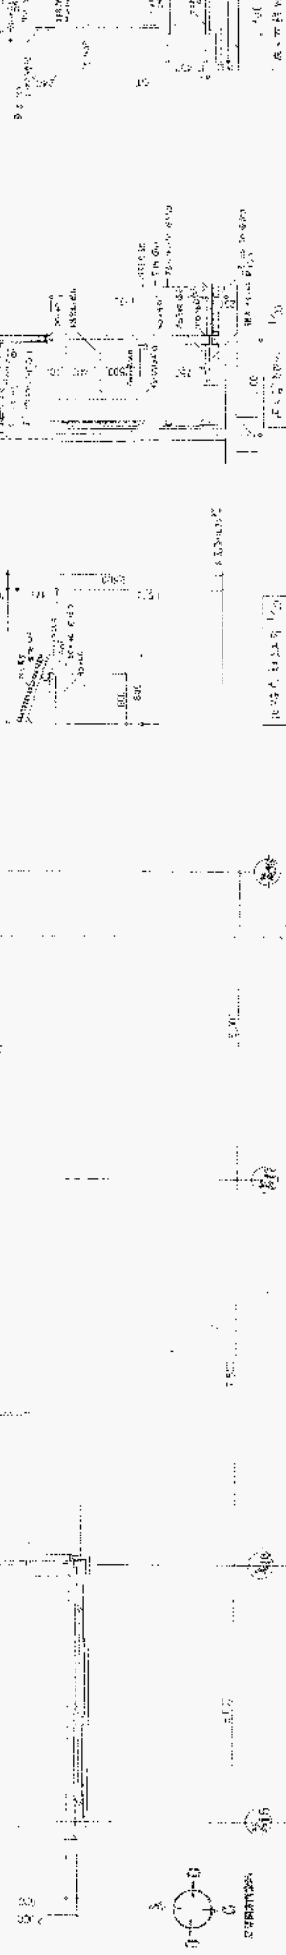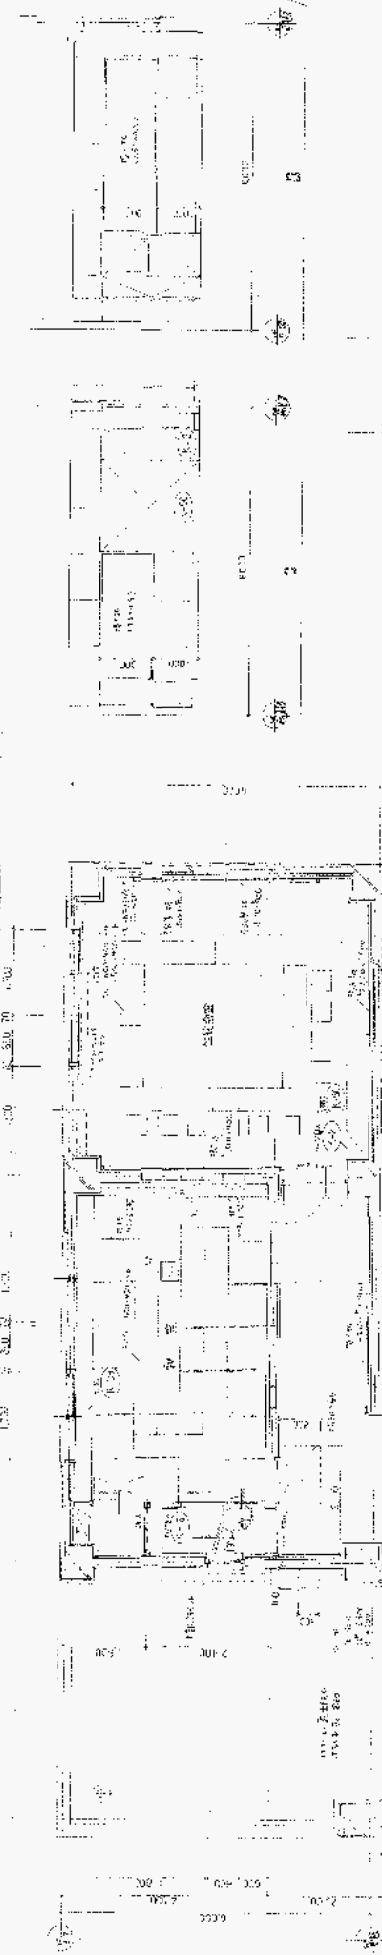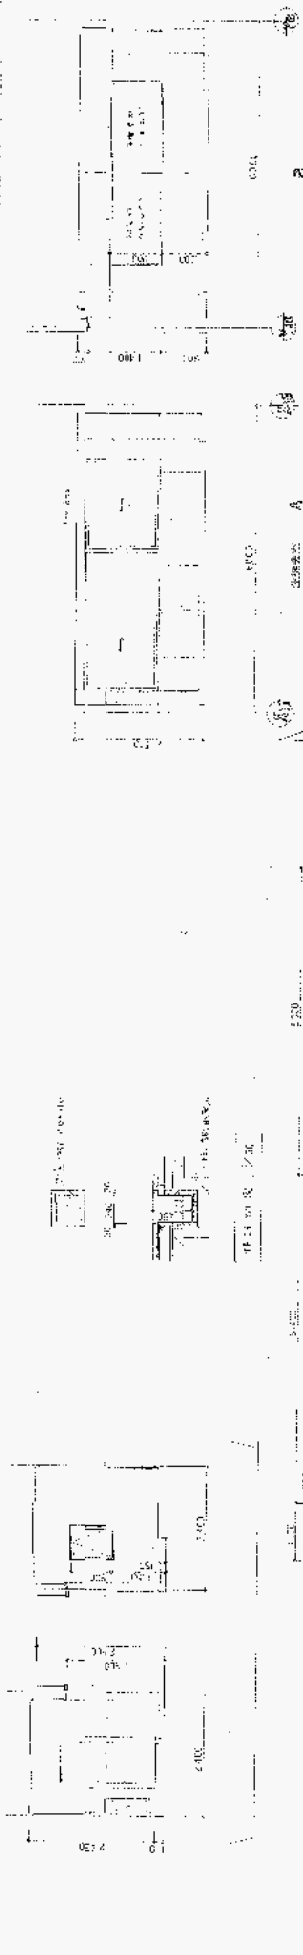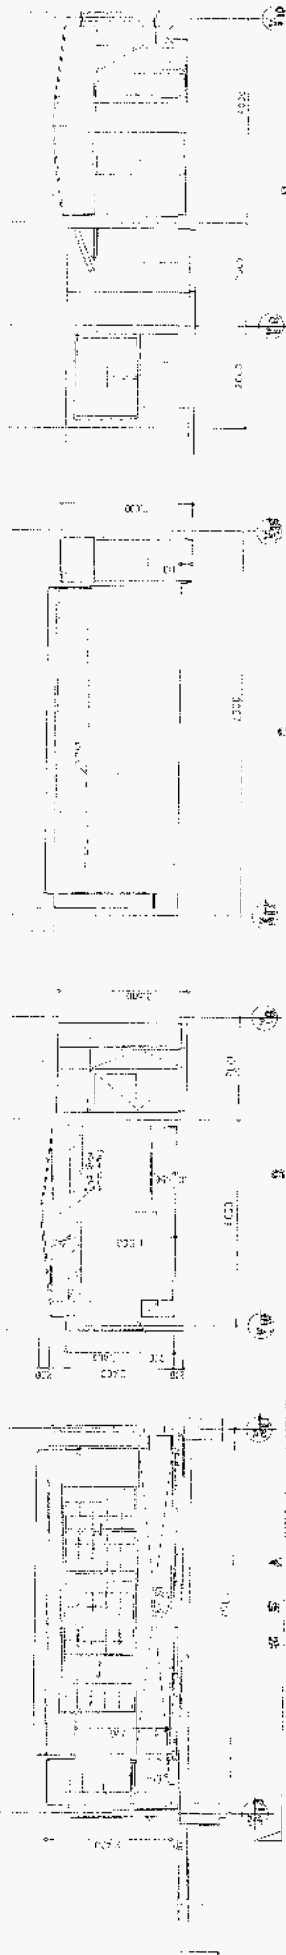
1/100
 1/100



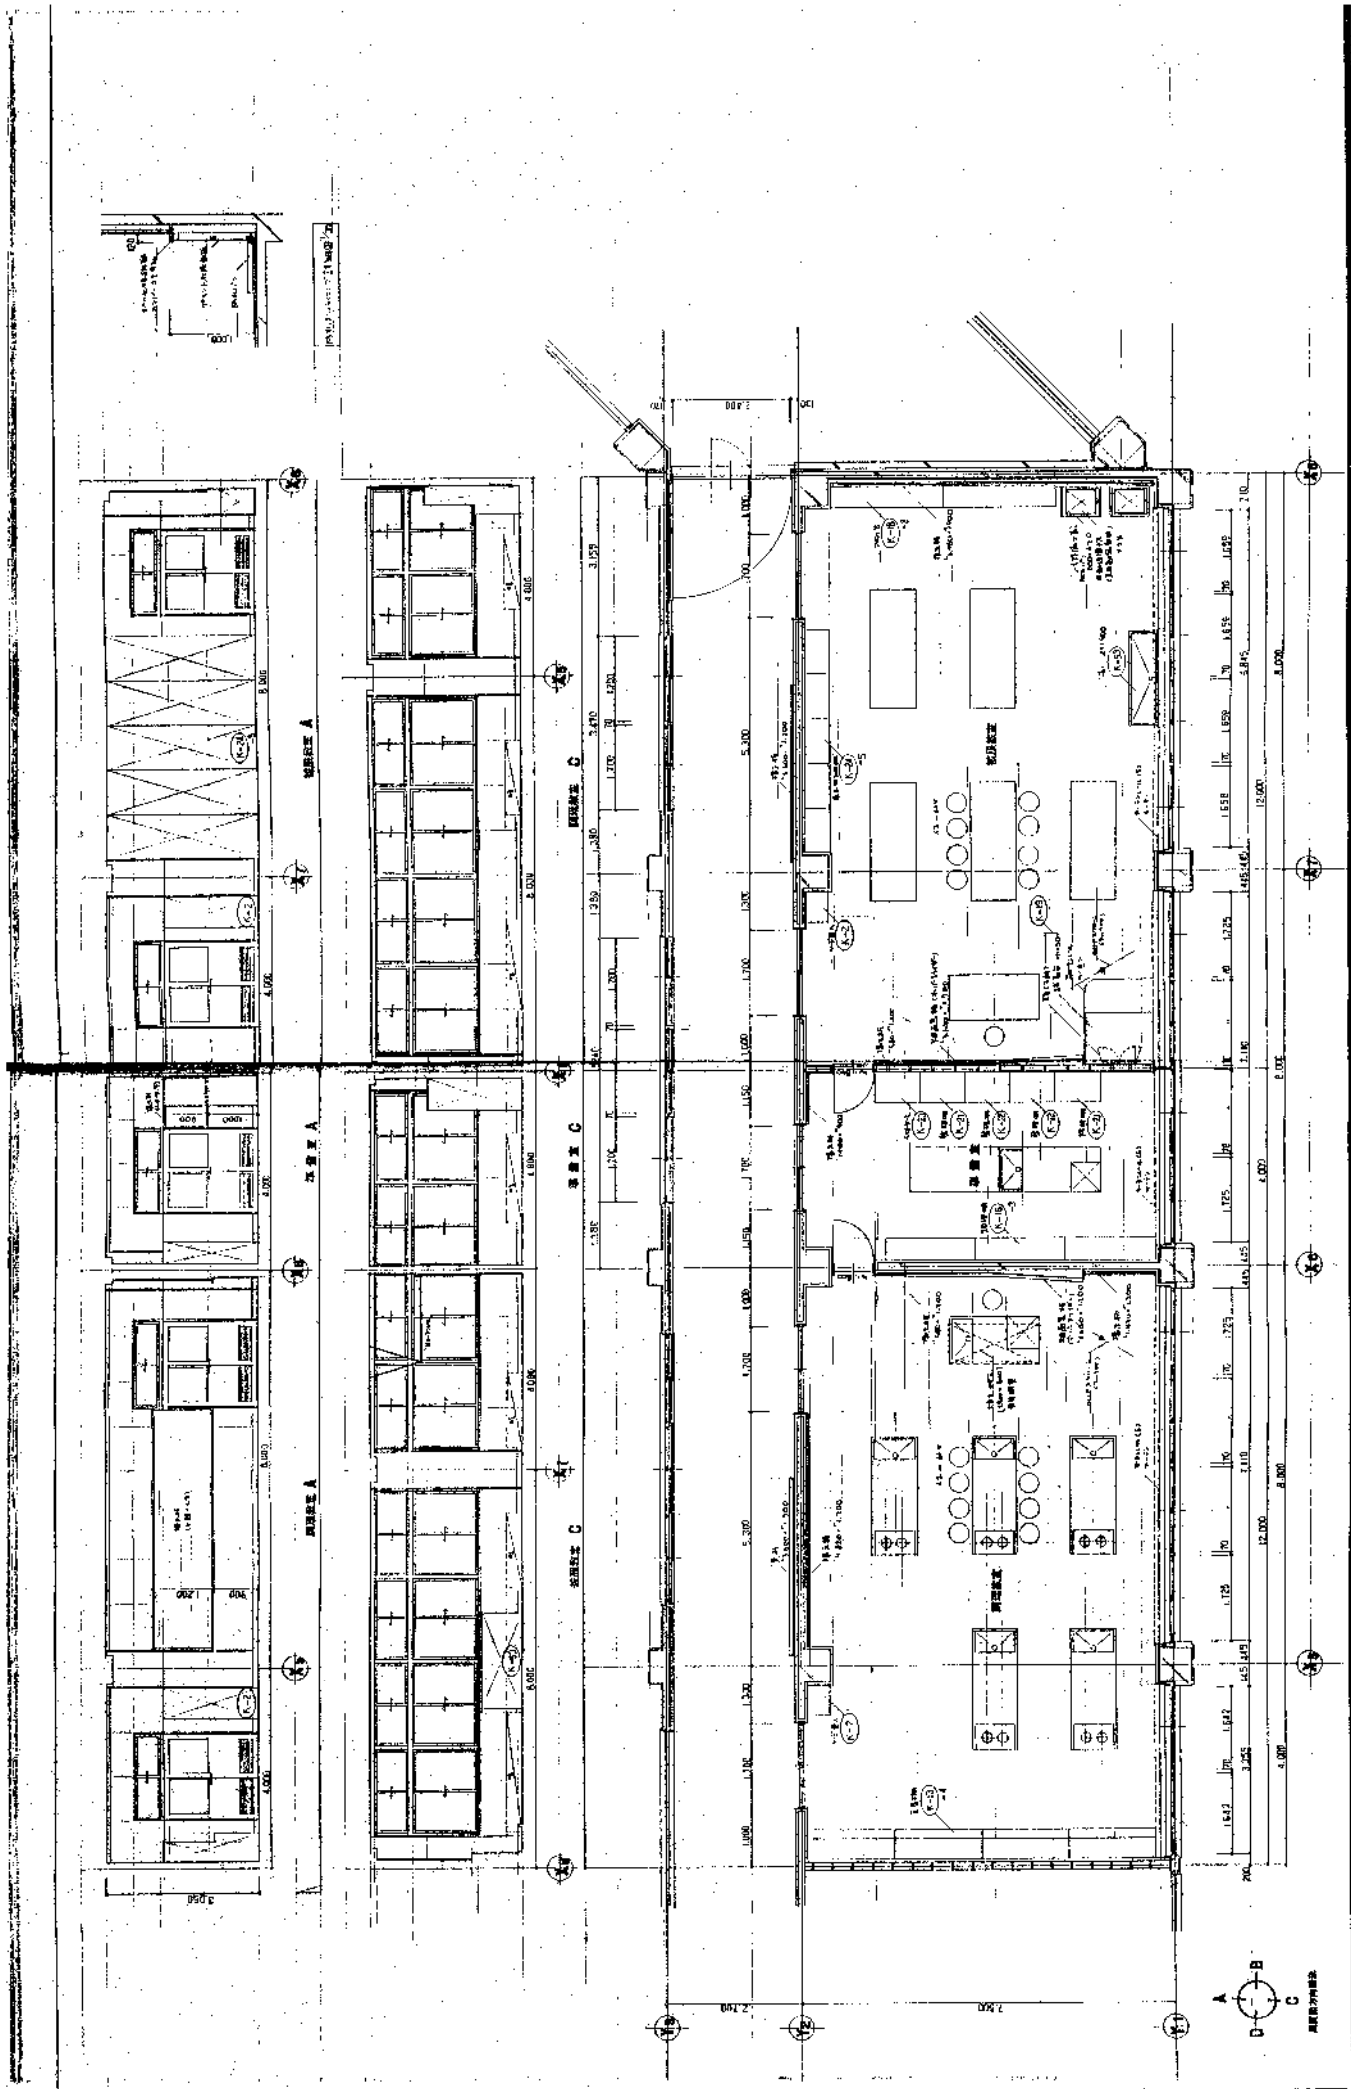
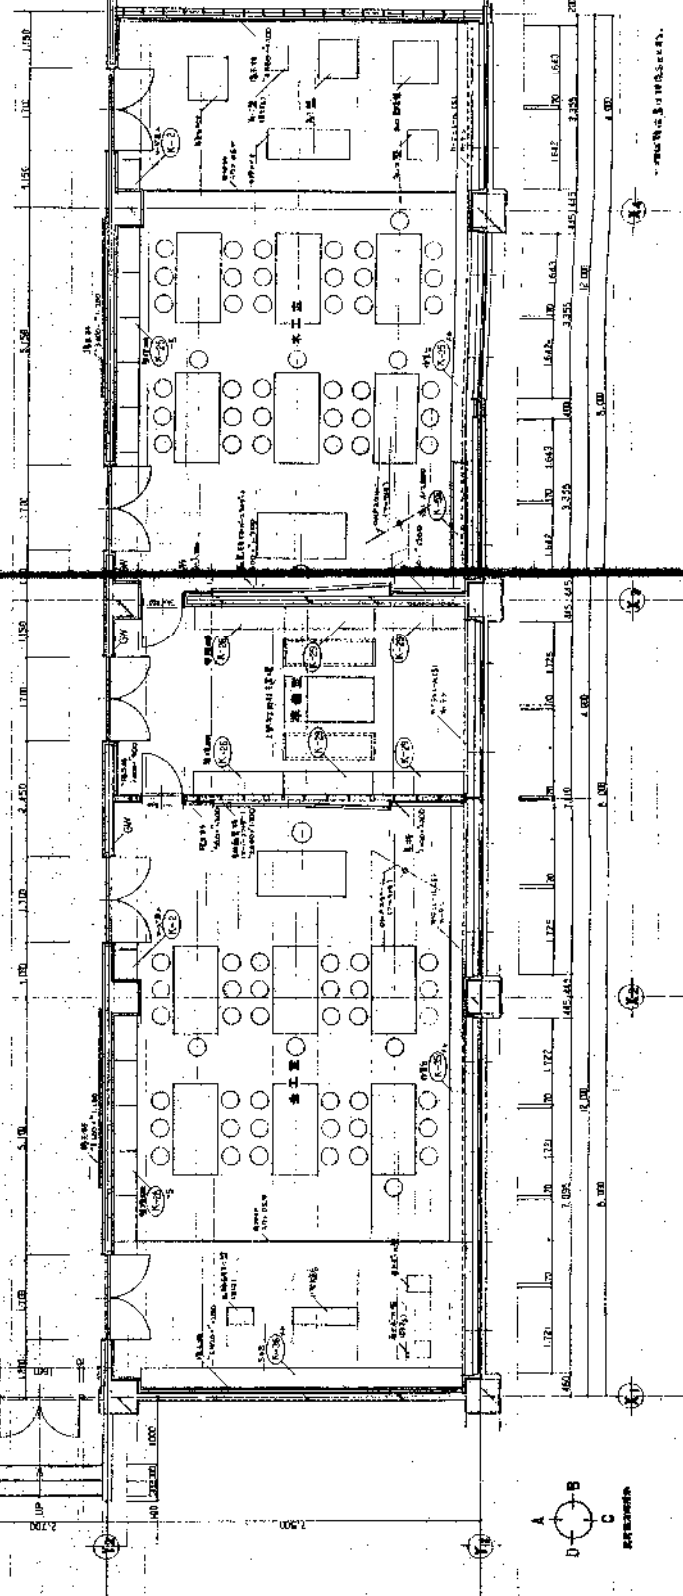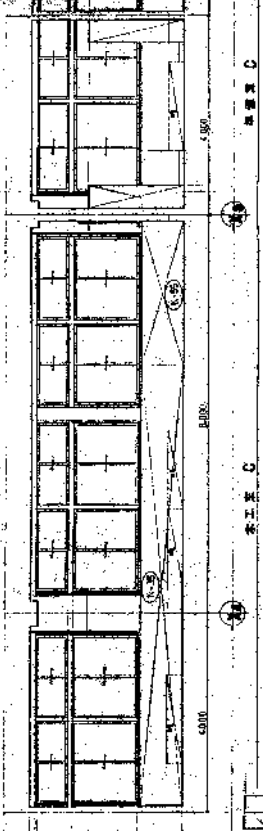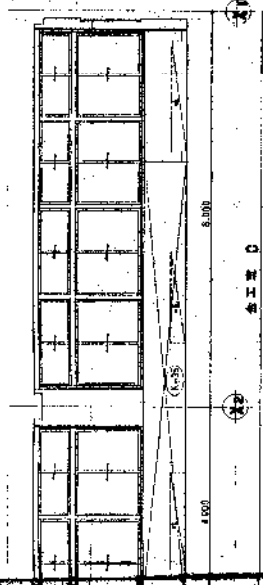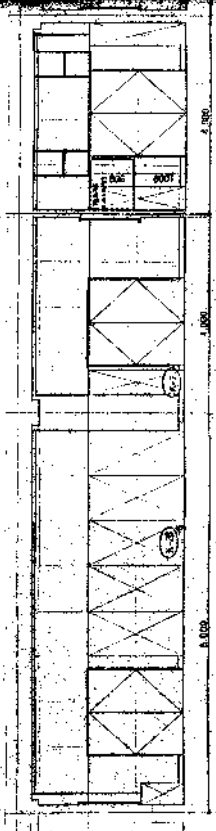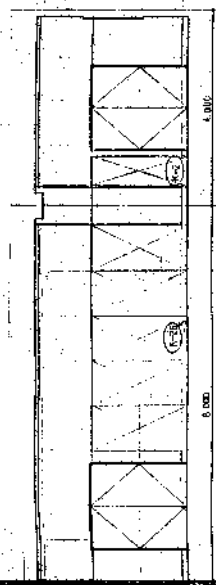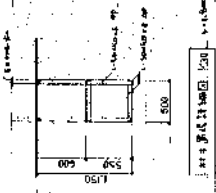

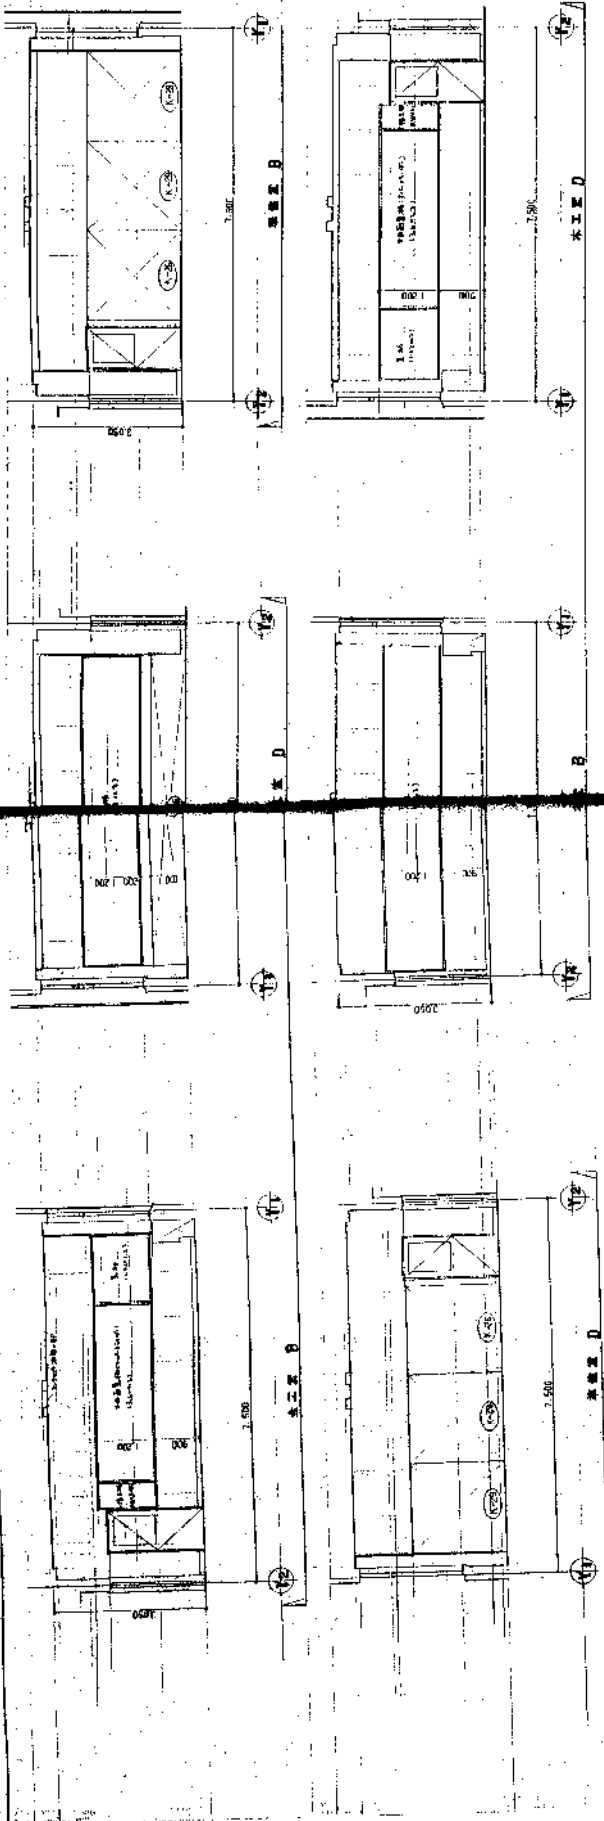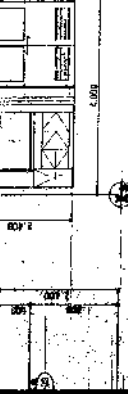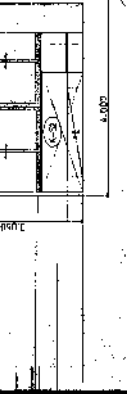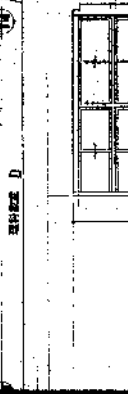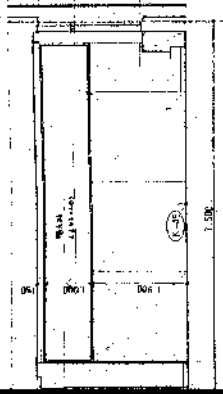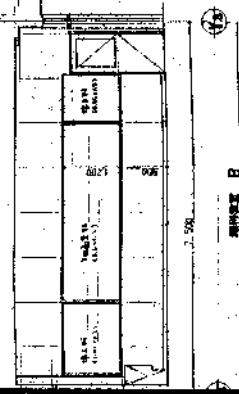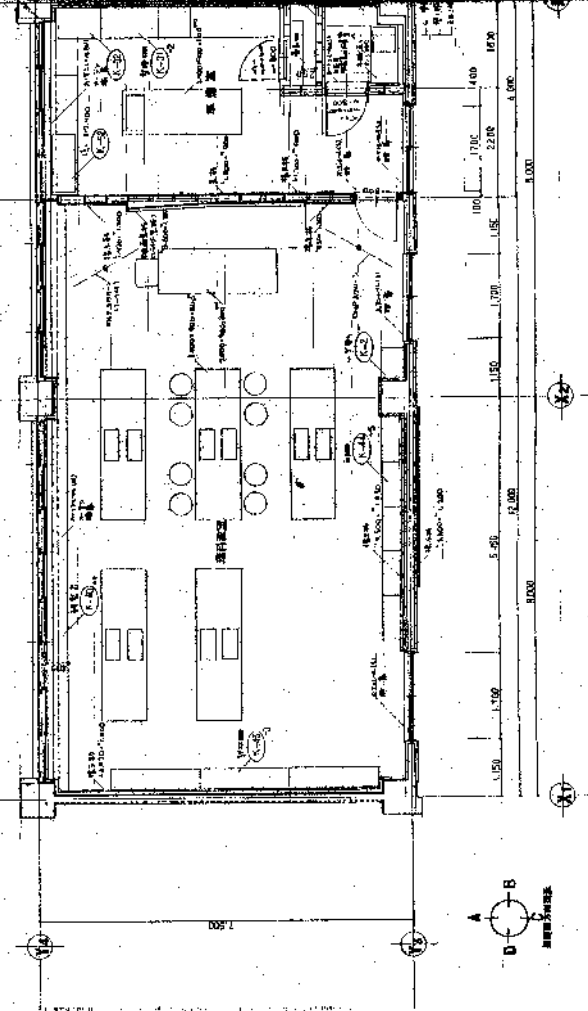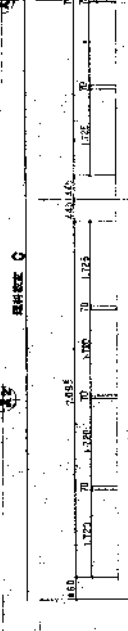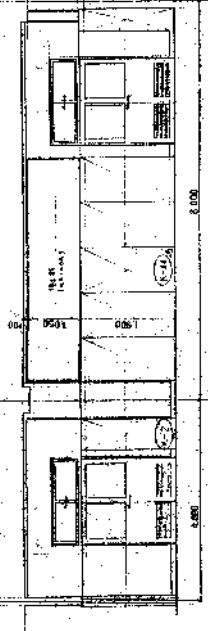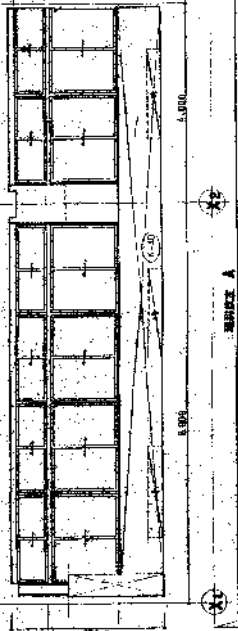
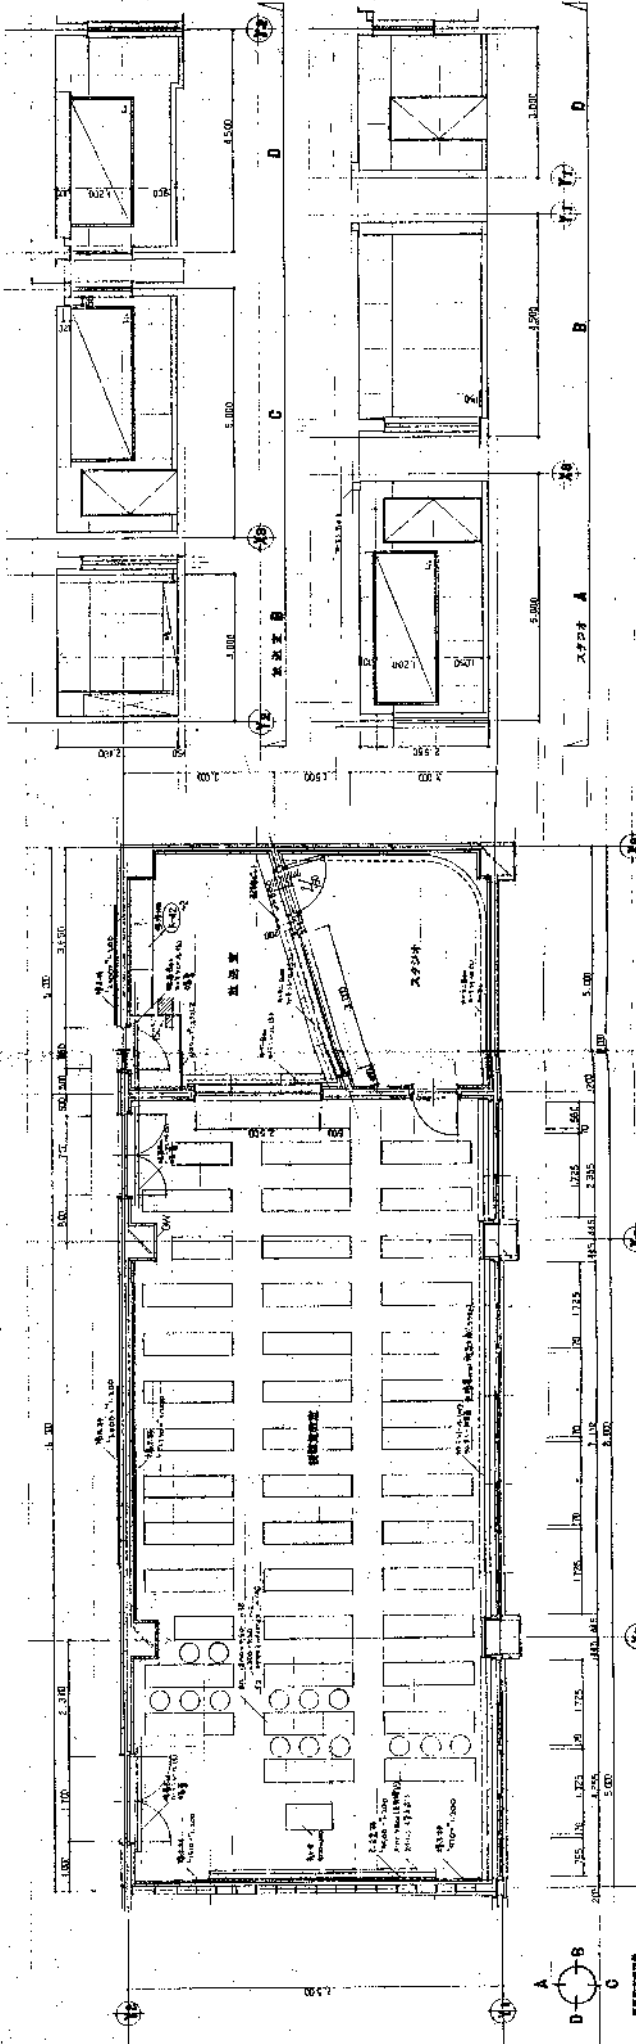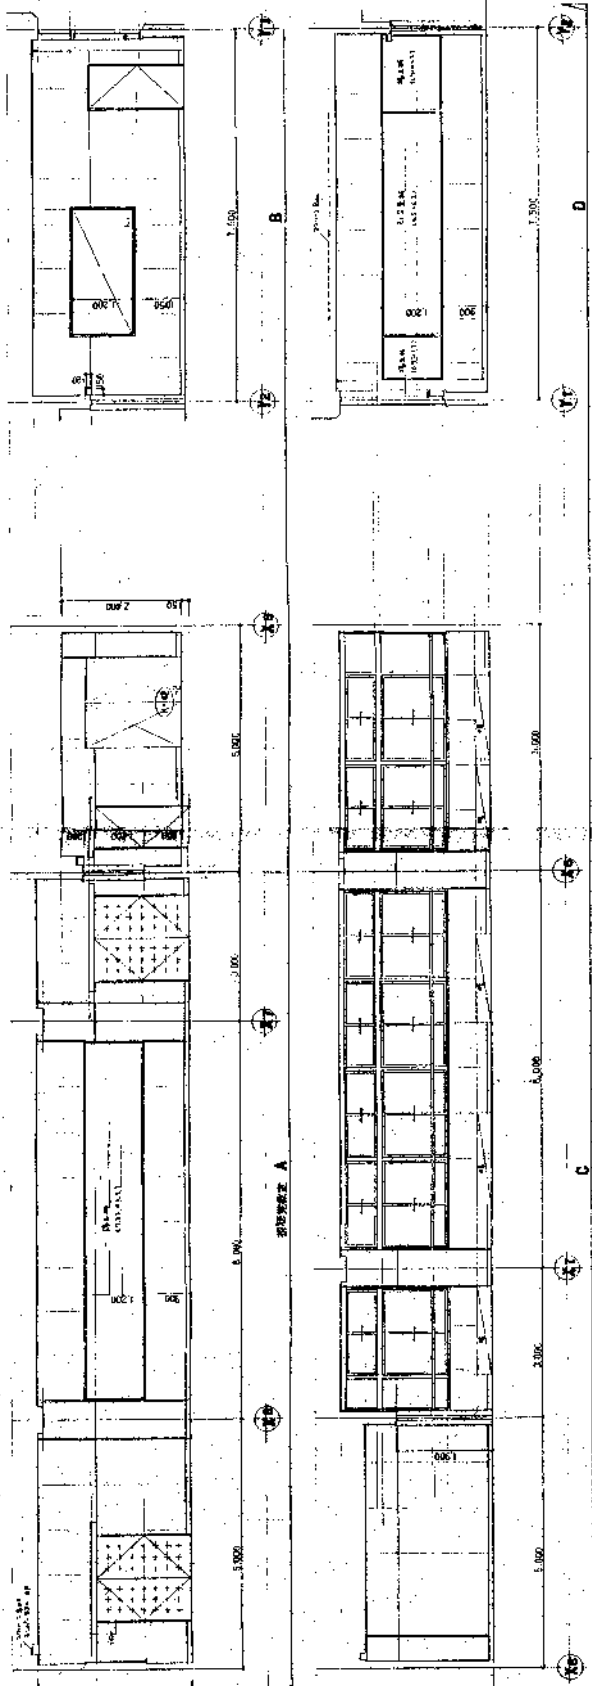




 1/50 A-25

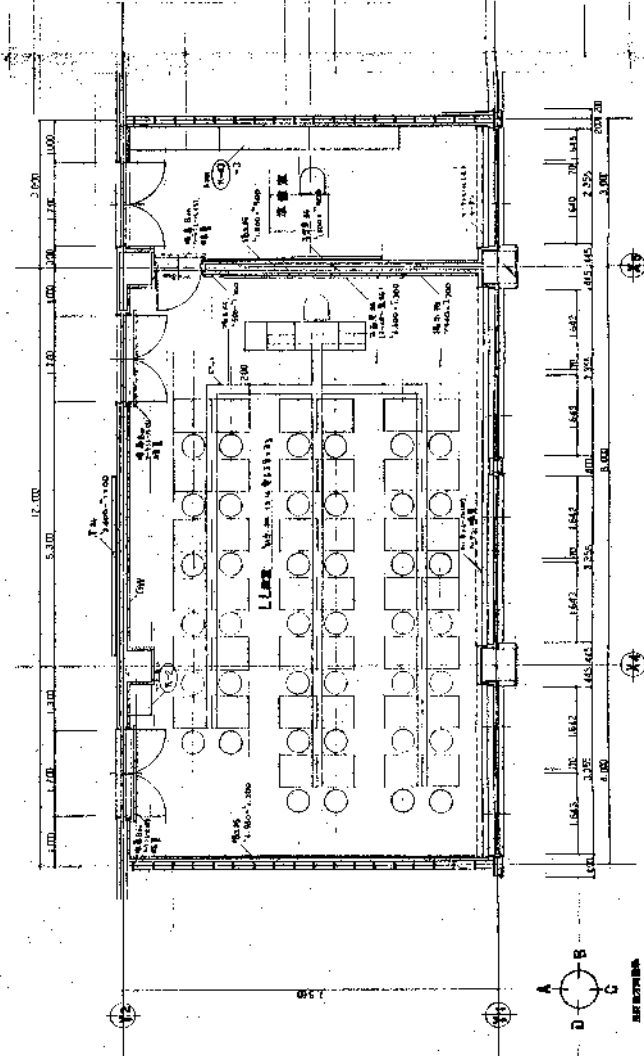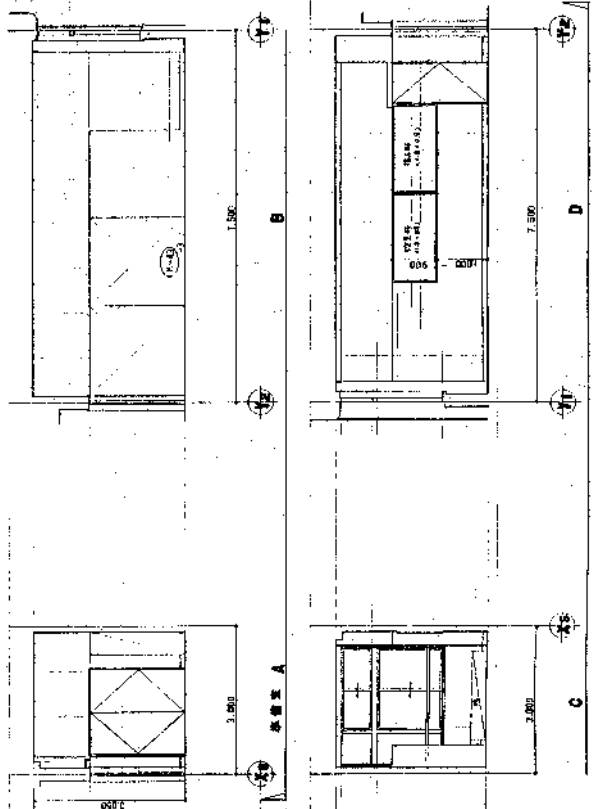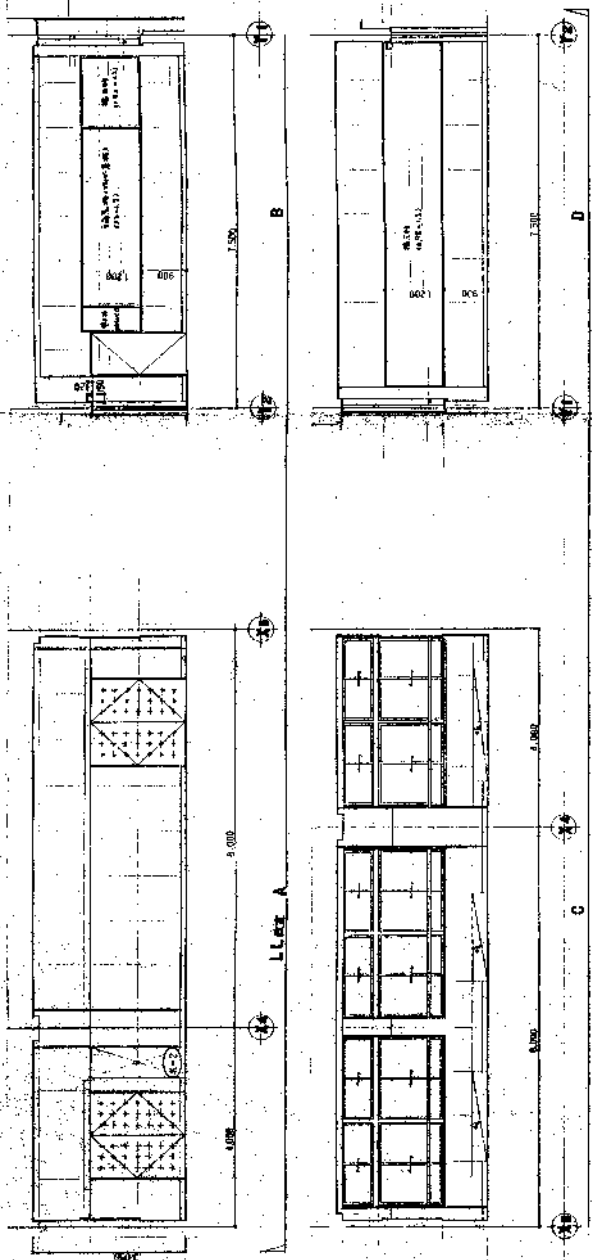












1/50 A-26
 (LL窓A・窓B)
 1/50 A-26
 1/50 A-26

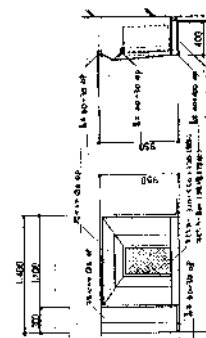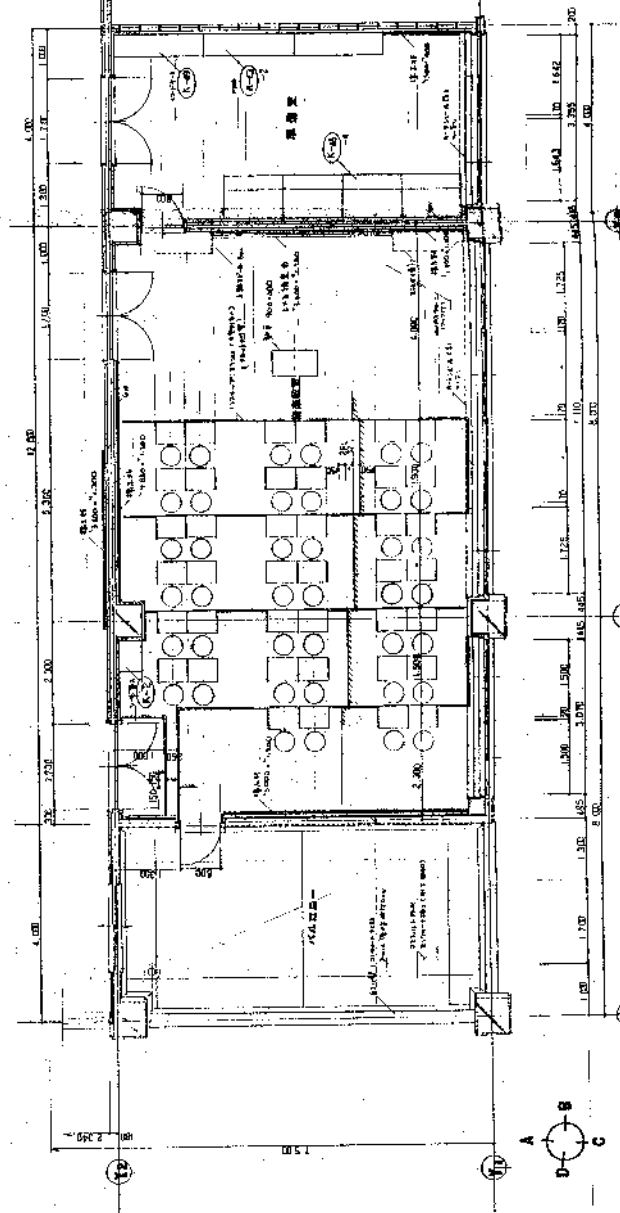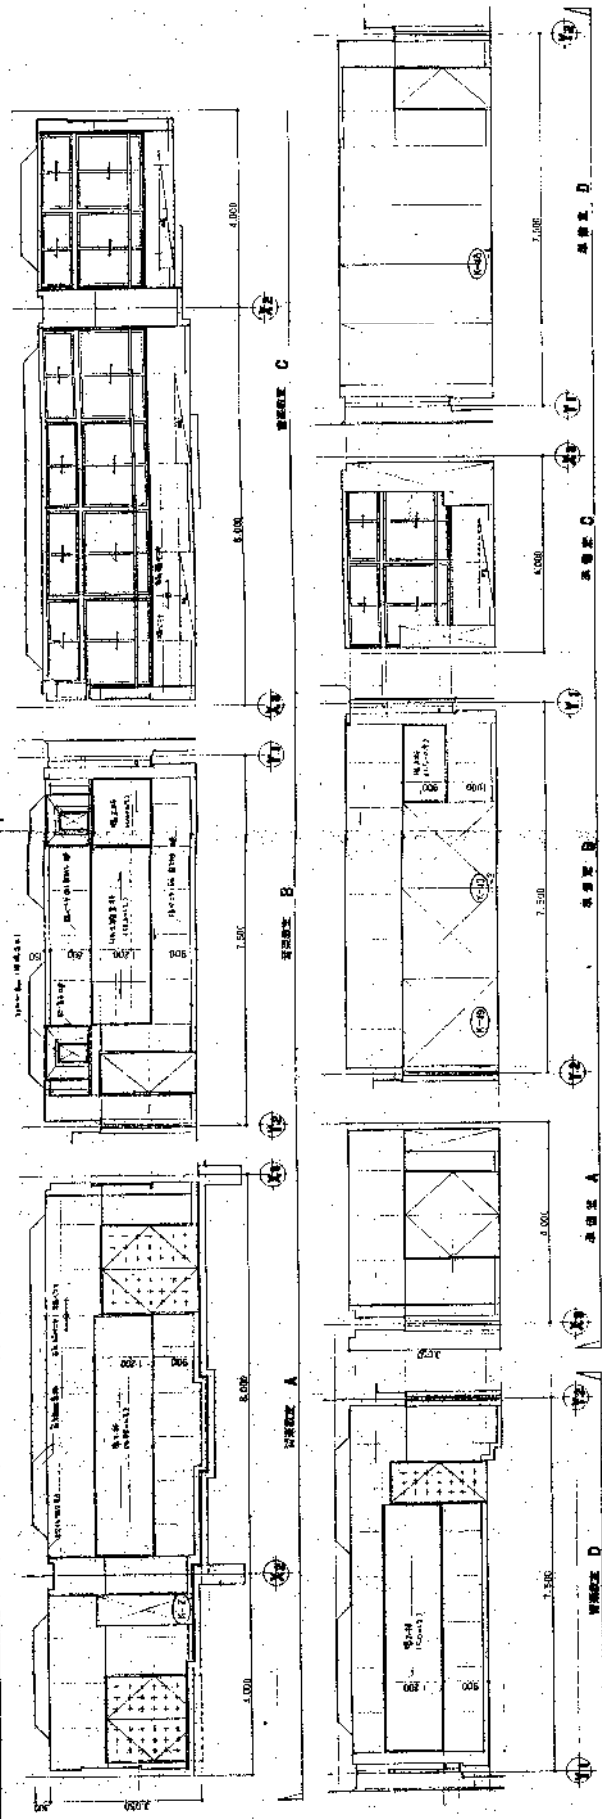





1/50
 1/60
 1/60
 A-37

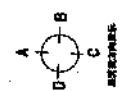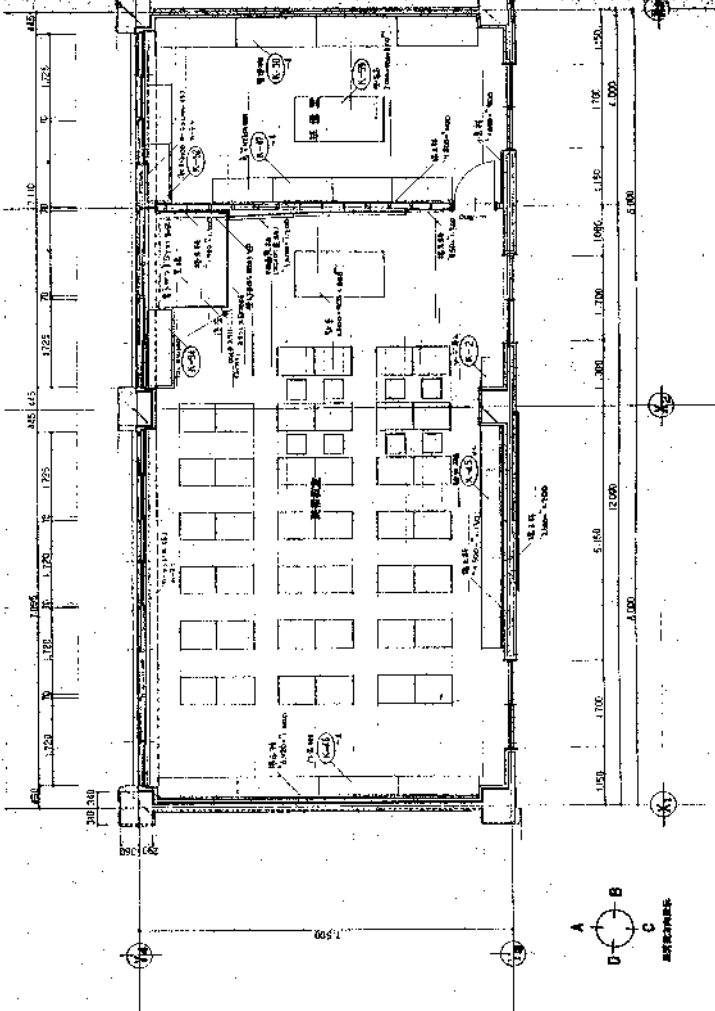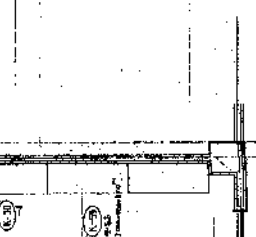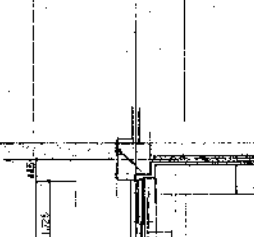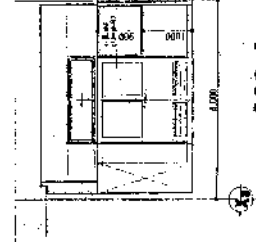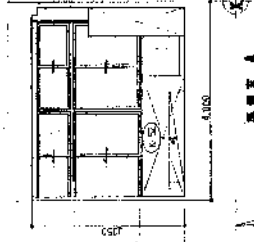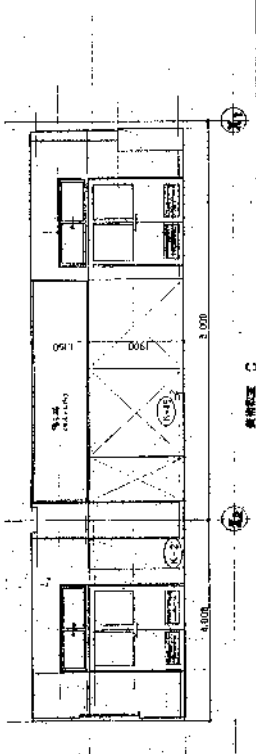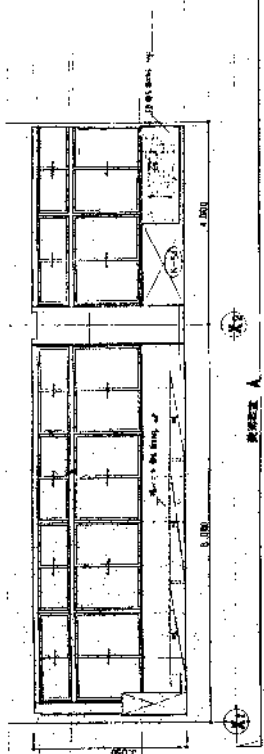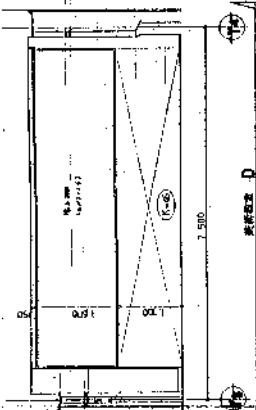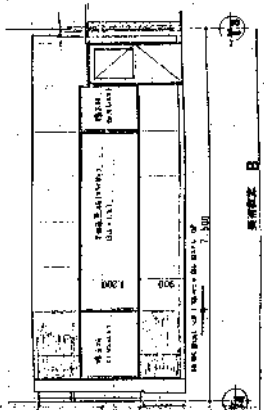









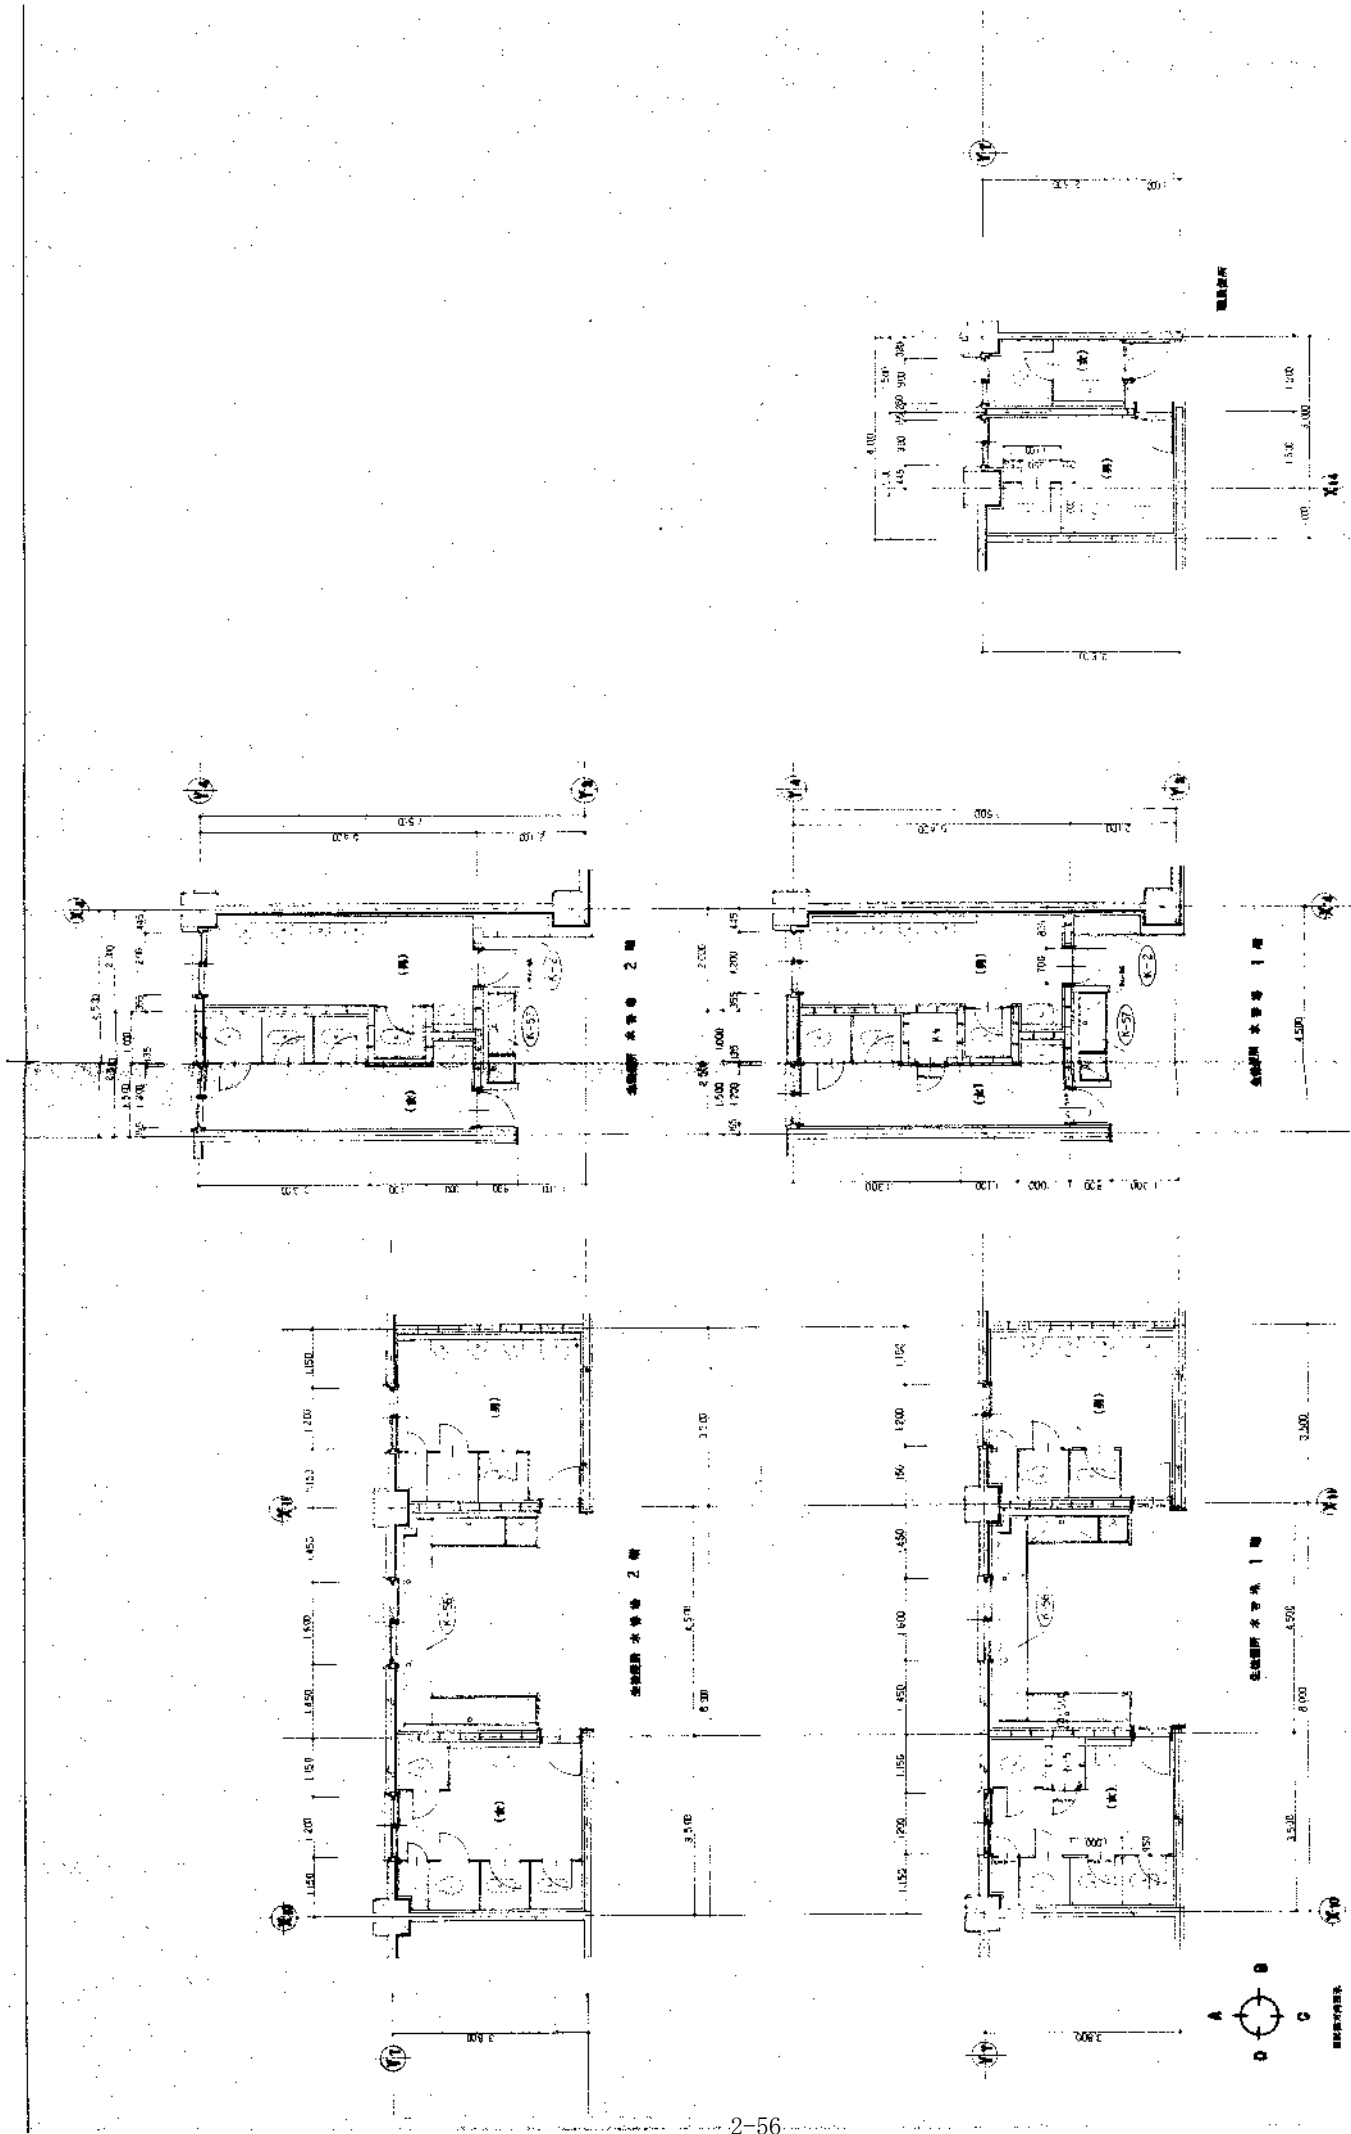

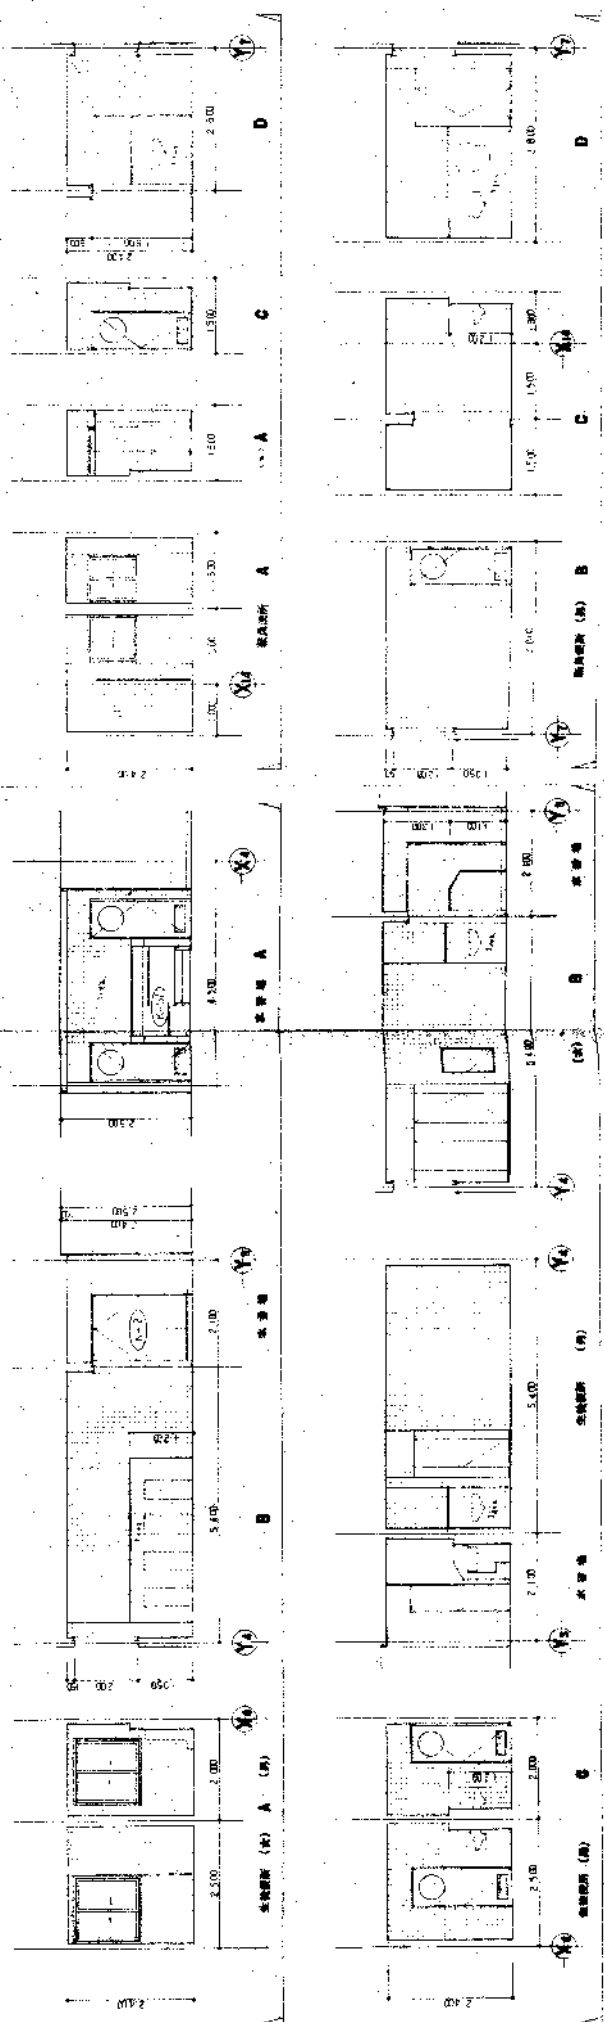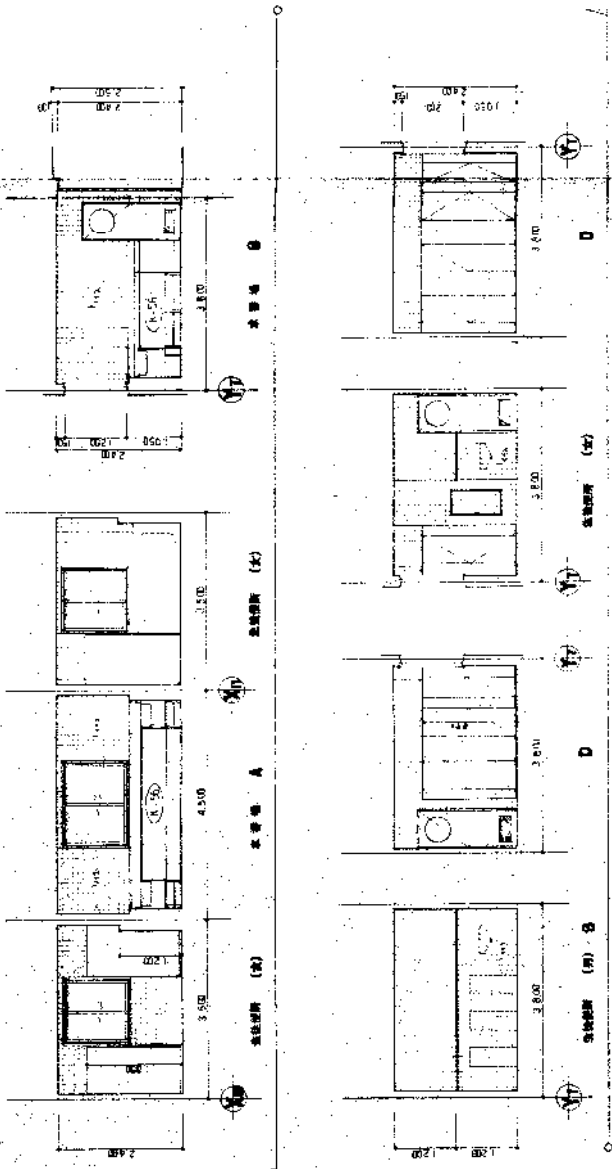

 1/50 A

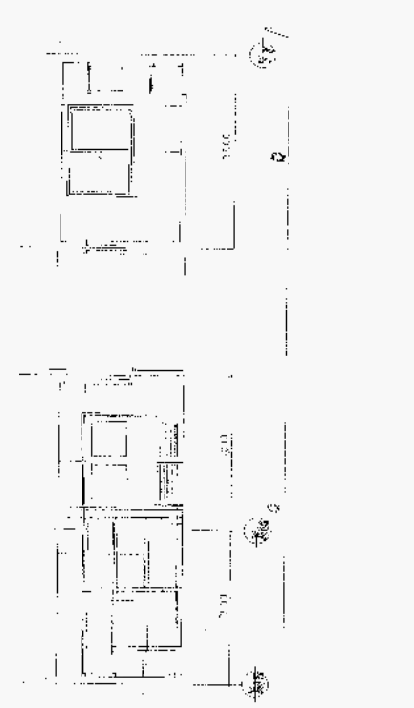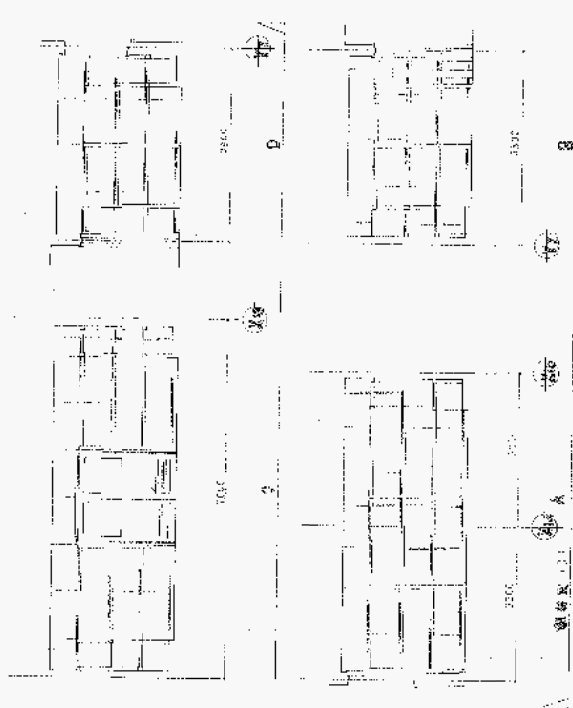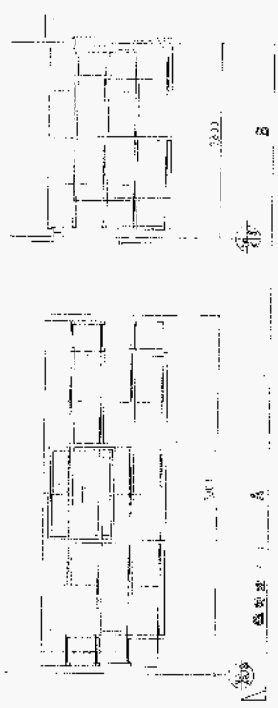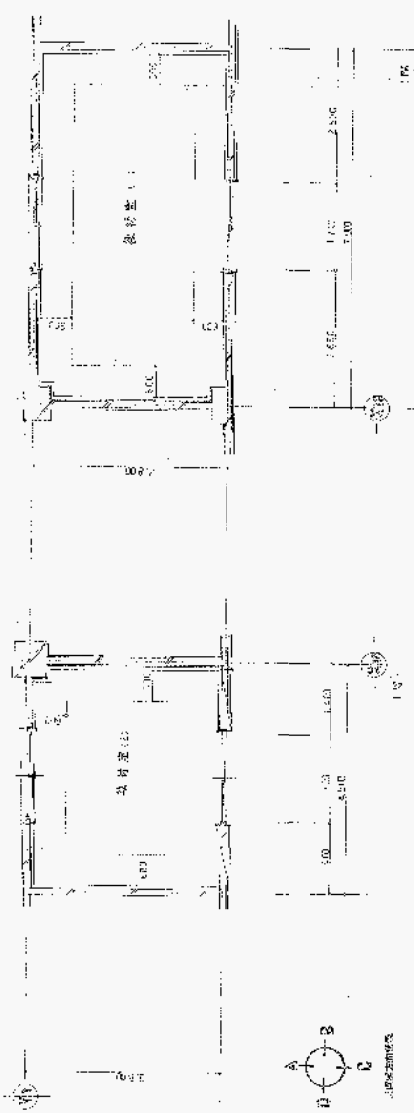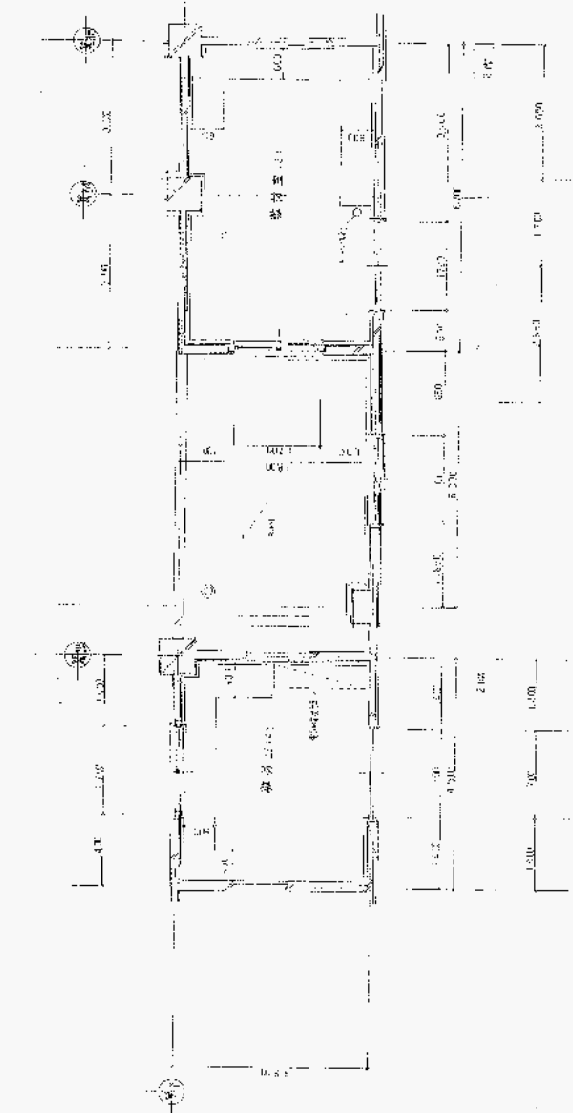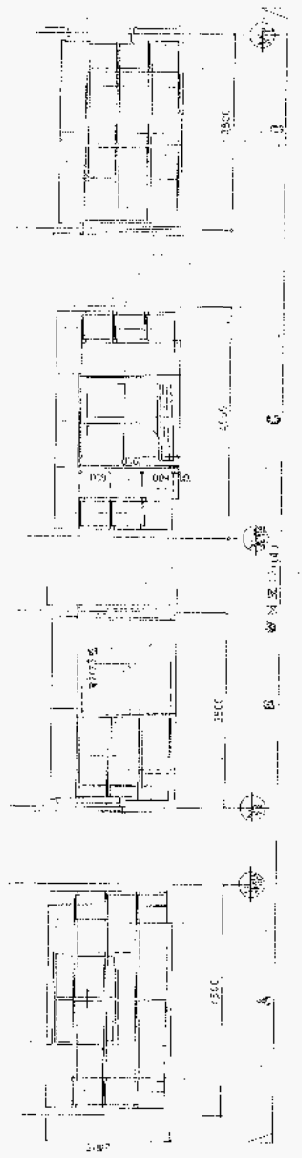

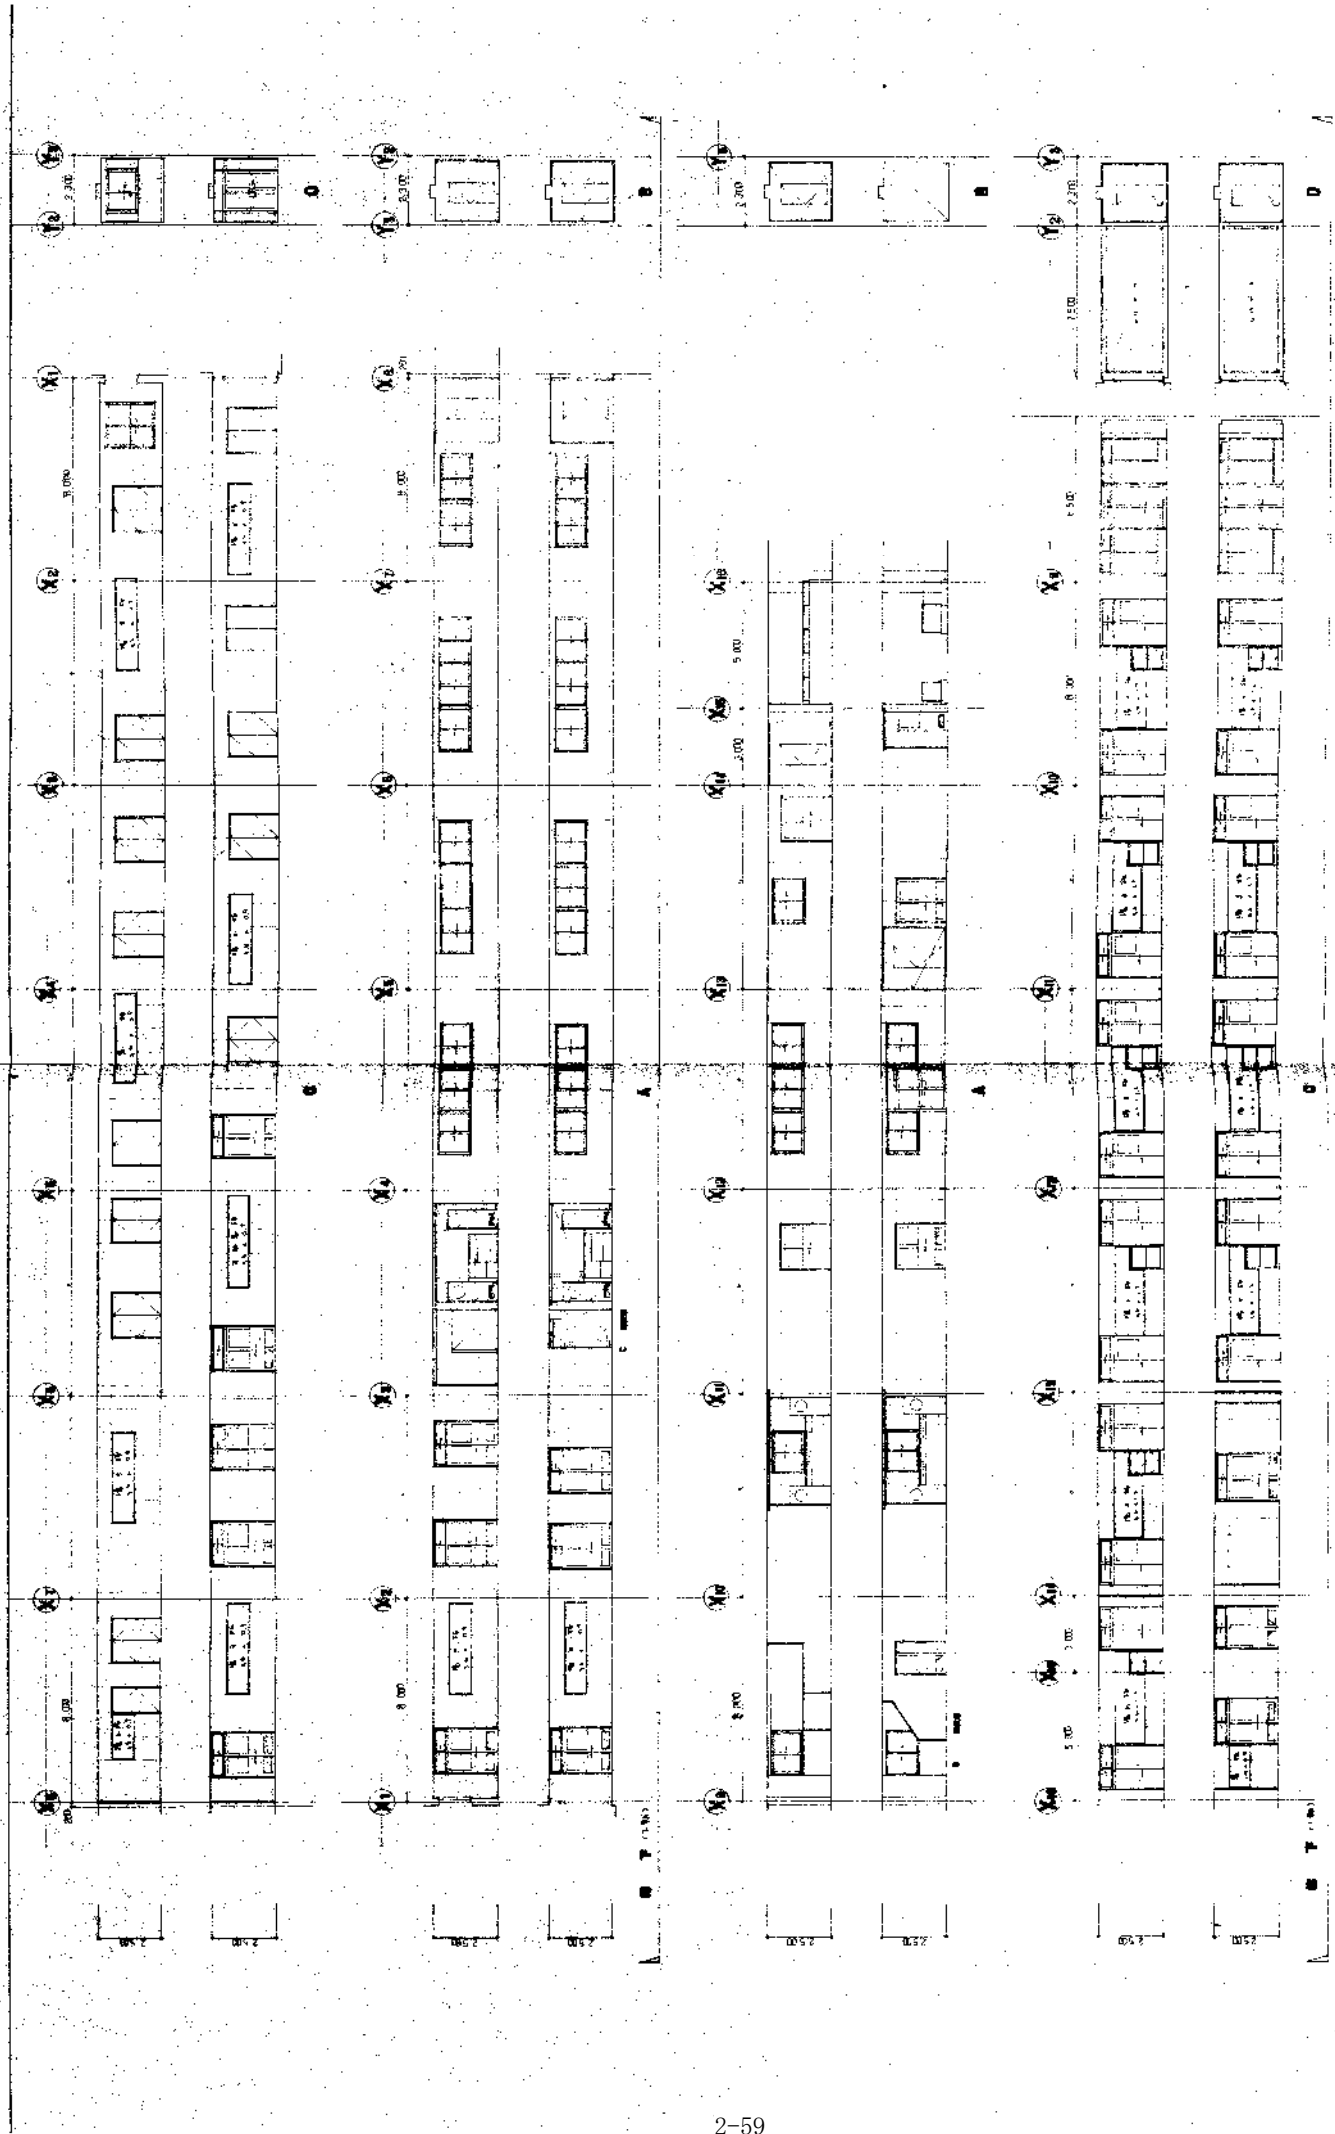
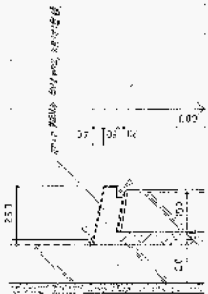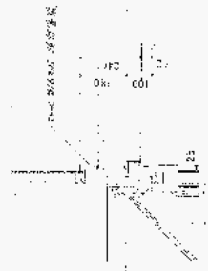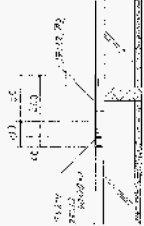
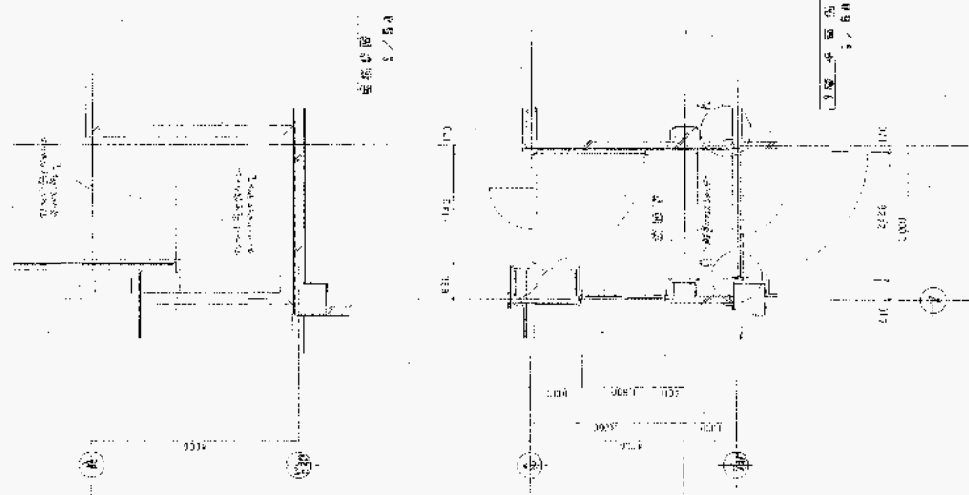


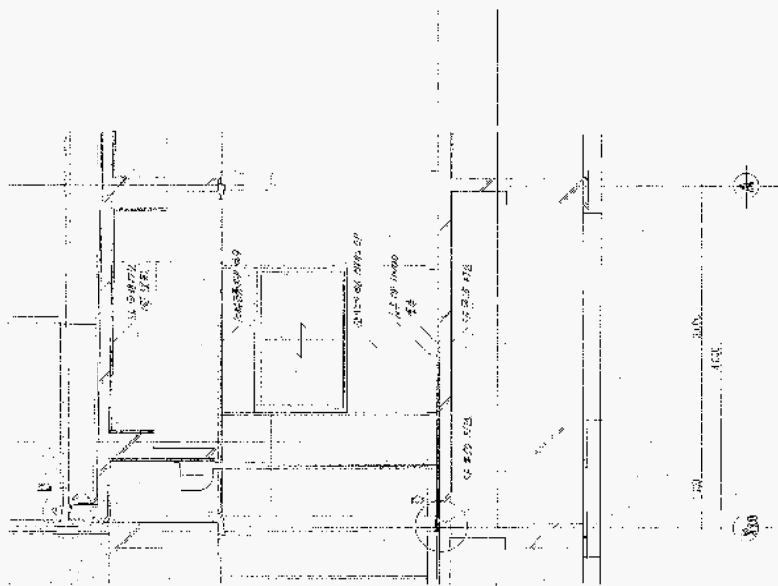



日本都市開発設計株式会社


平面配置圖 1/80

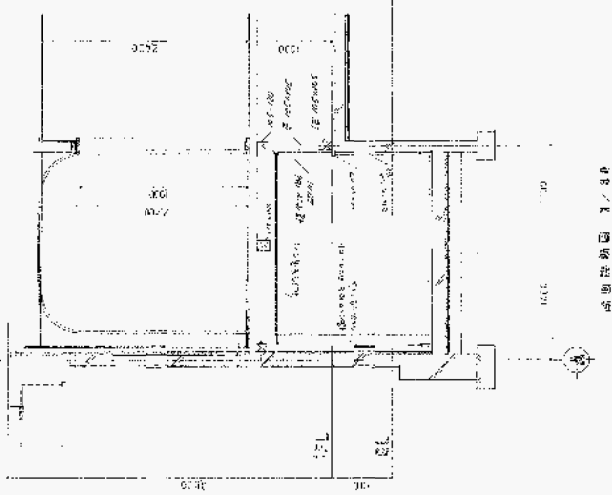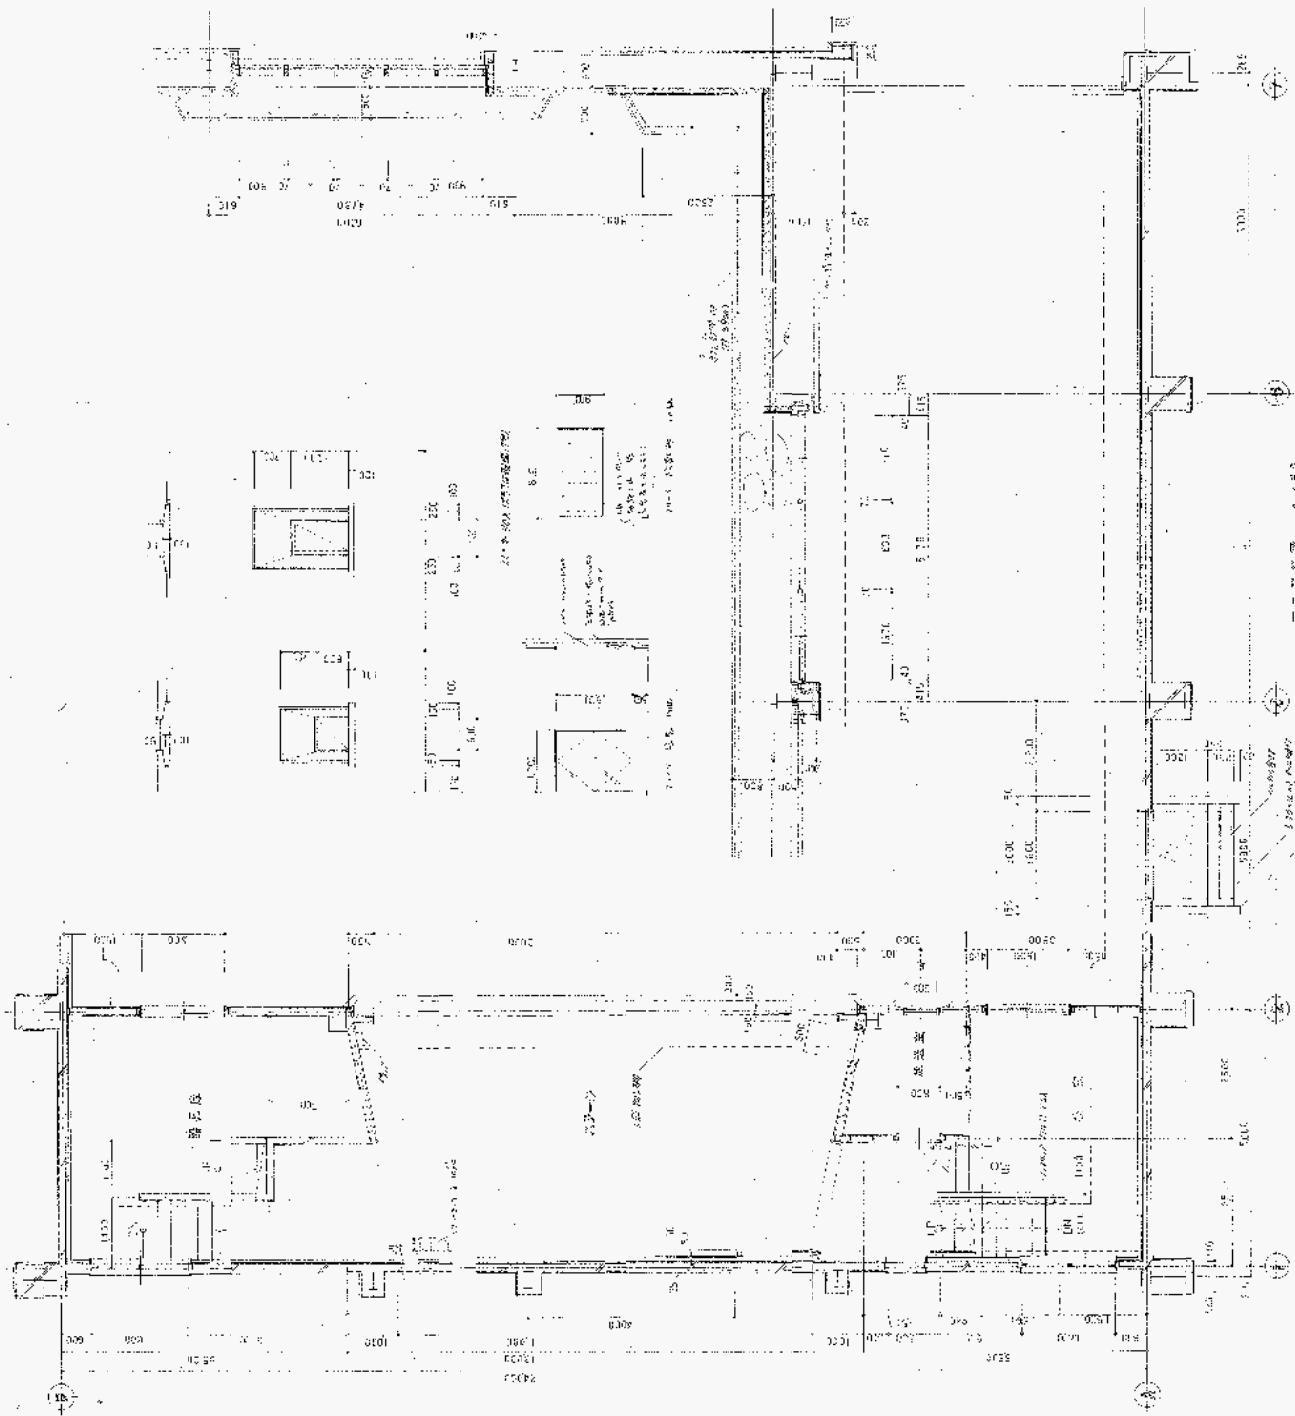

平面配置圖 1/80

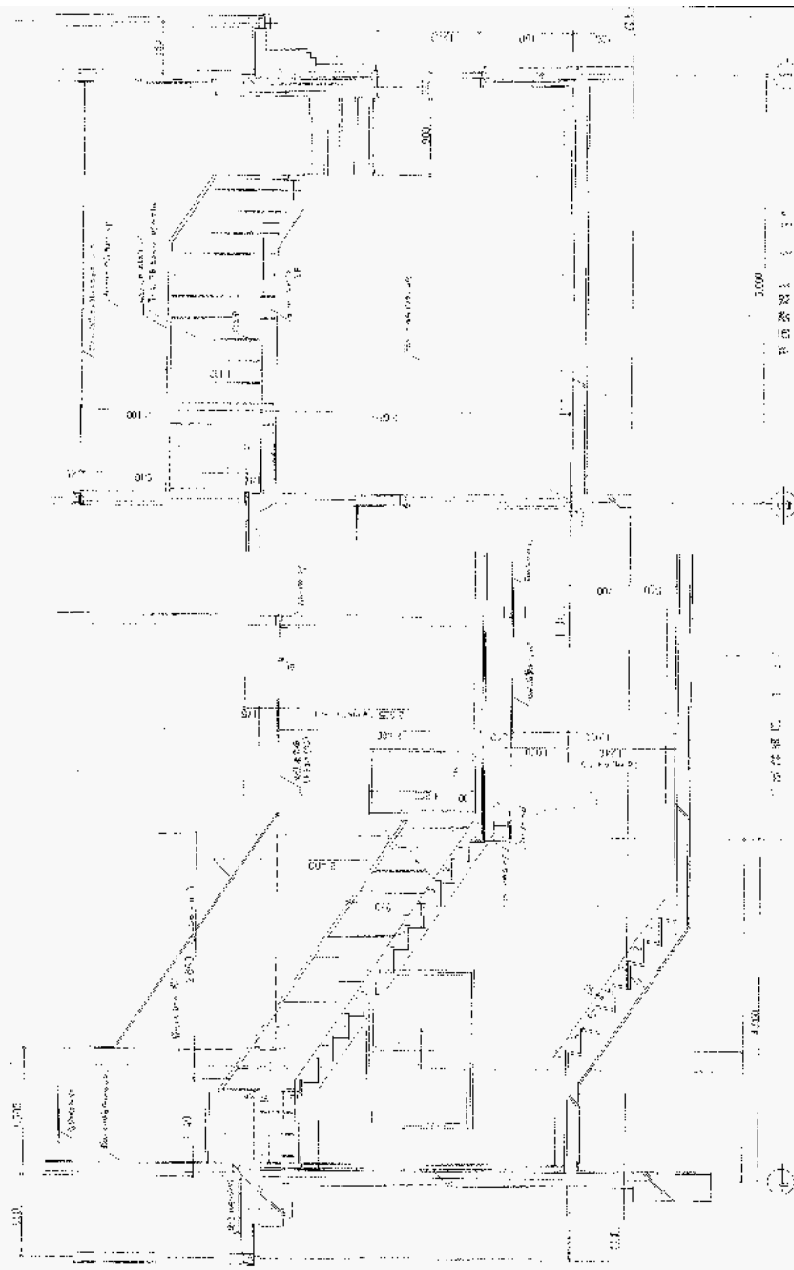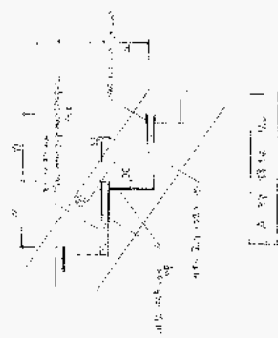

100

100

100





1,000

2,000

3,000

日本都市開発設計株式会社
 11 A - 10
 都市開発設計

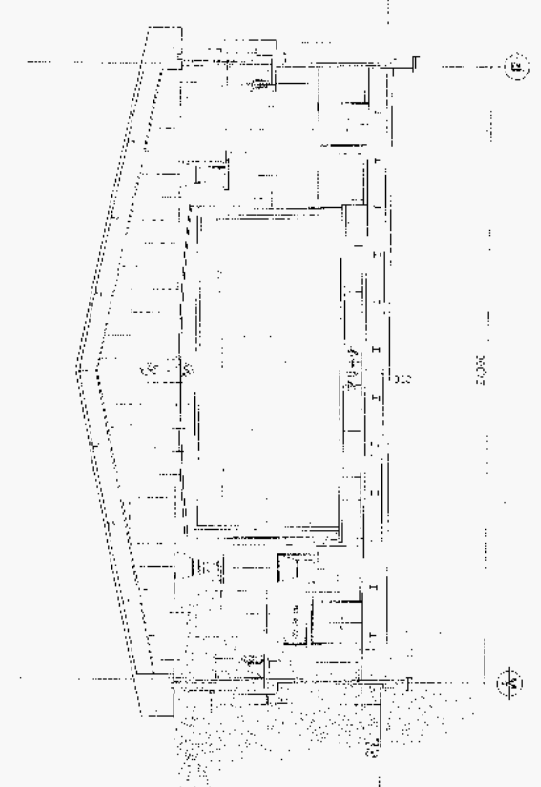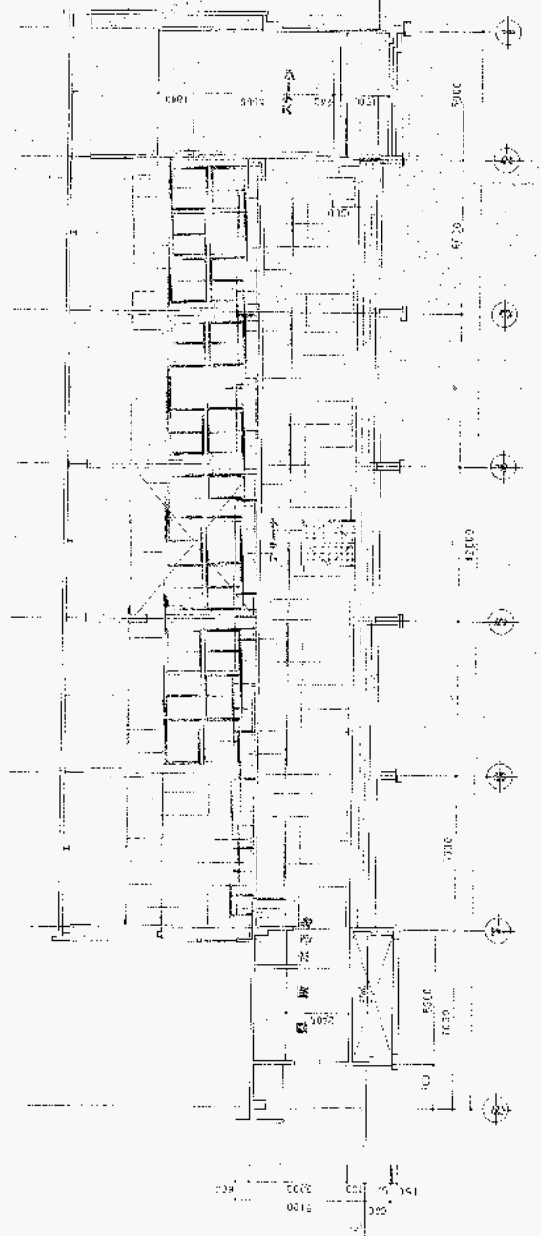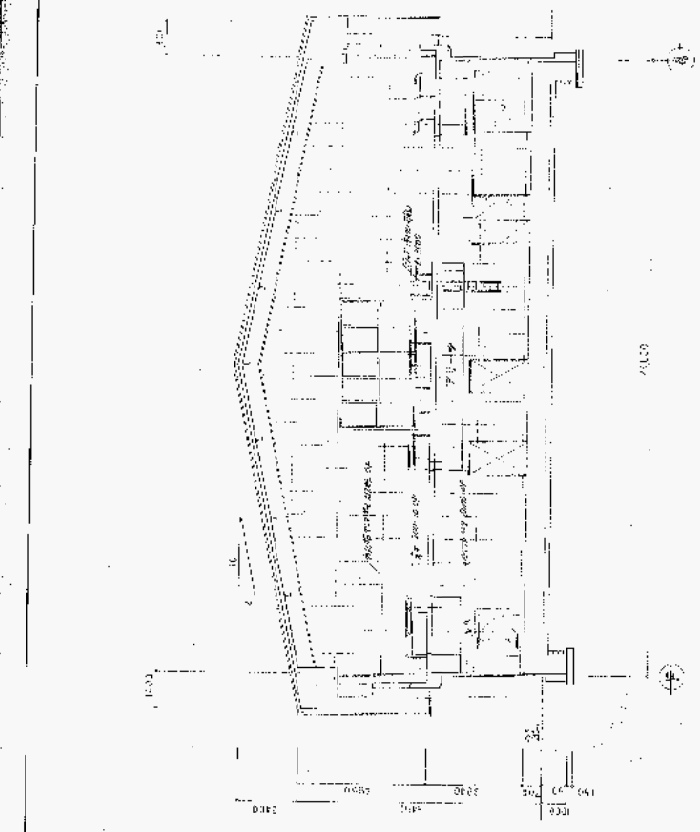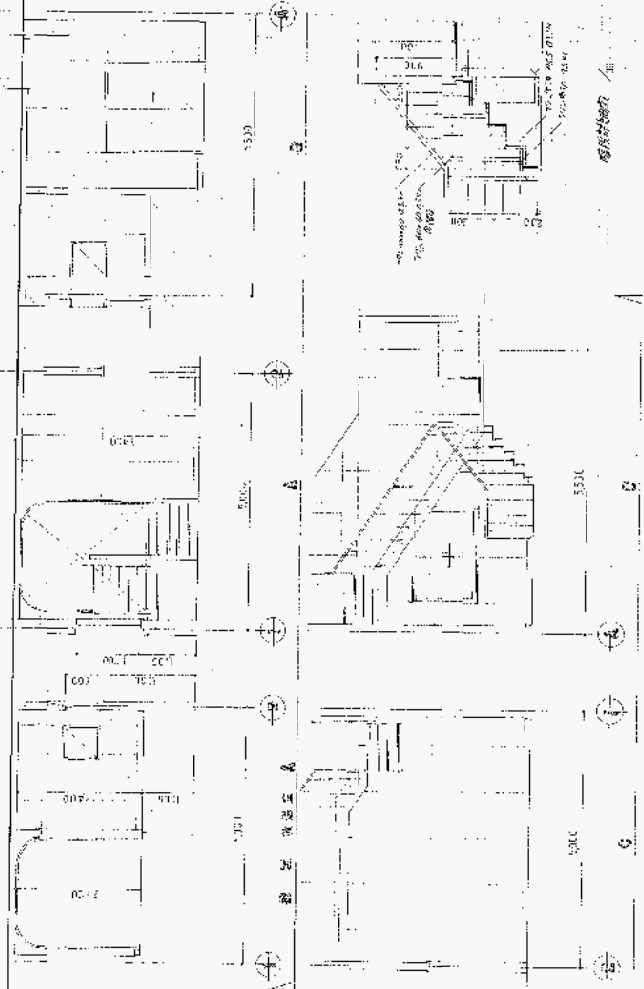


1/100

1/100


1/100

1/100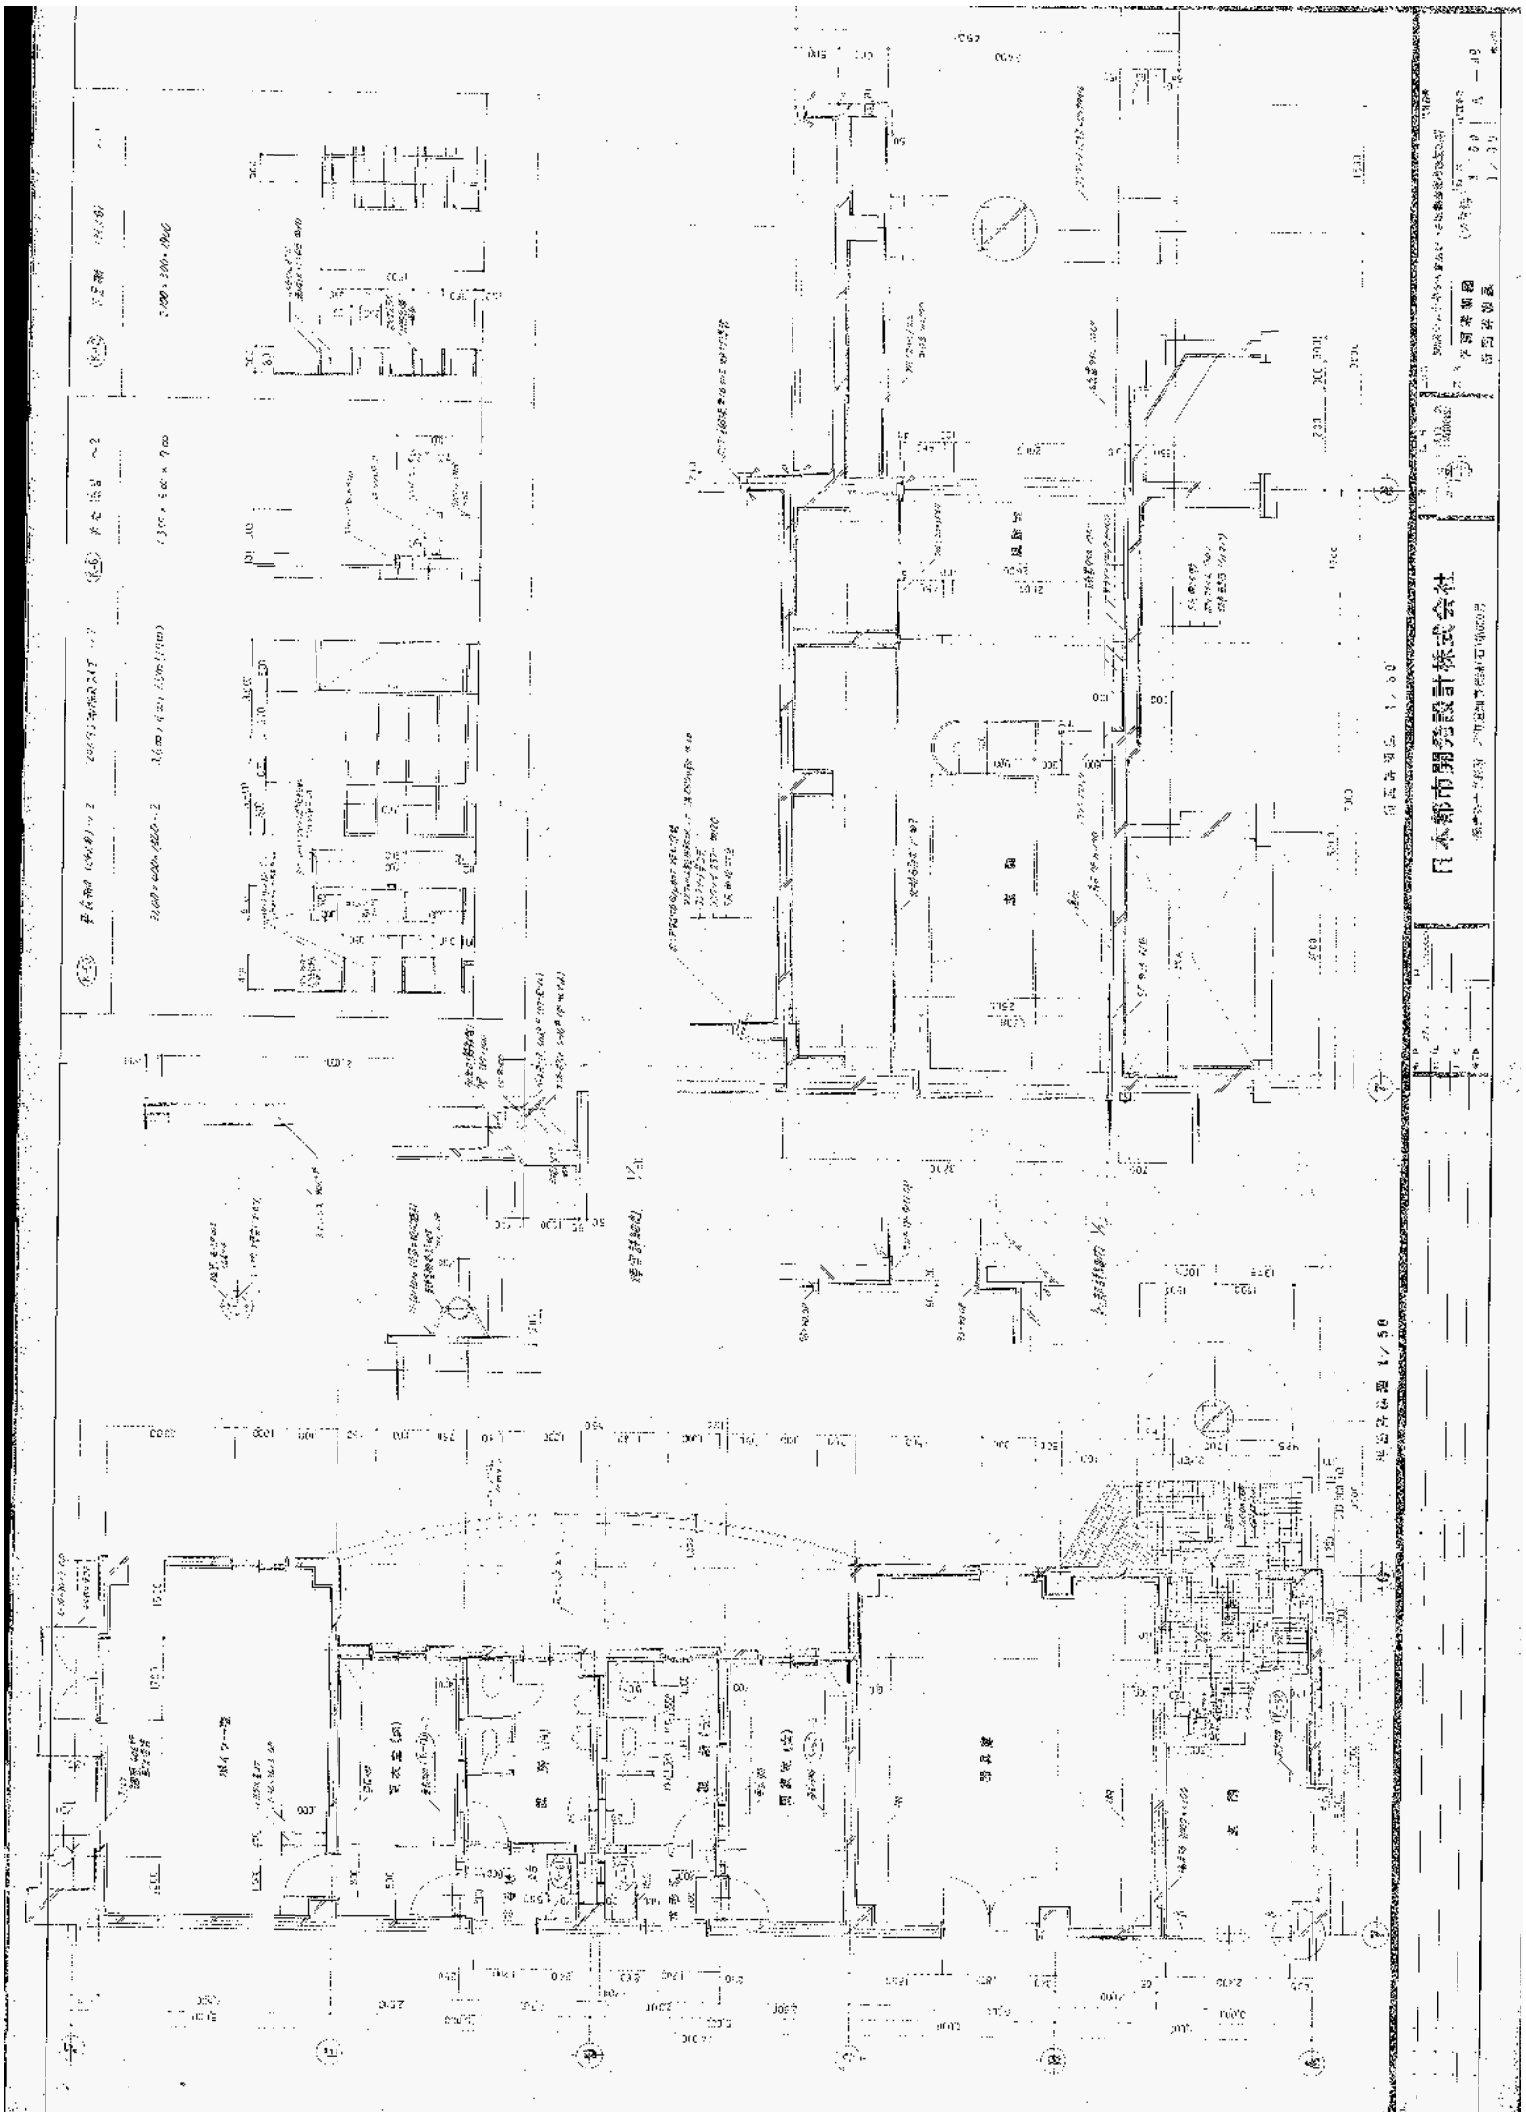

第6号 (900) 1/2 2007年02月27日 1/2
 1100 x 600 (400) 1/2 3.6m x 4.2m (11m) 1/2
 1200 x 300 (90) 1/2


1/50
 1/50
日本都市開発設計株式会社

1/50
 1/50
 1/50

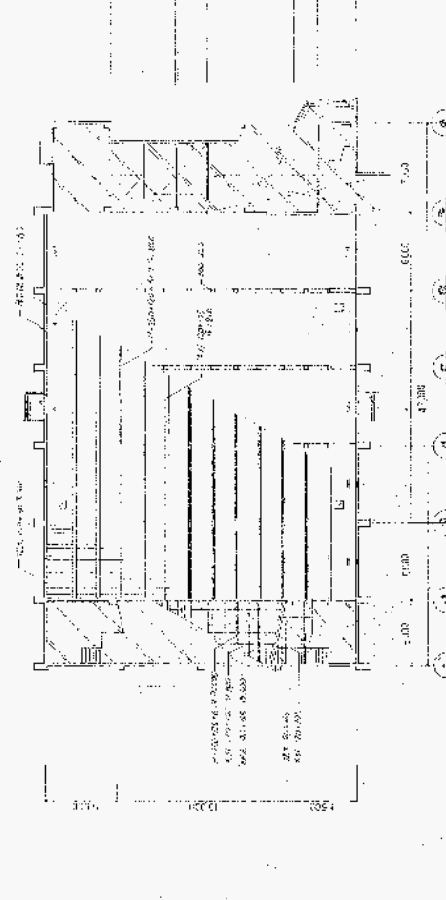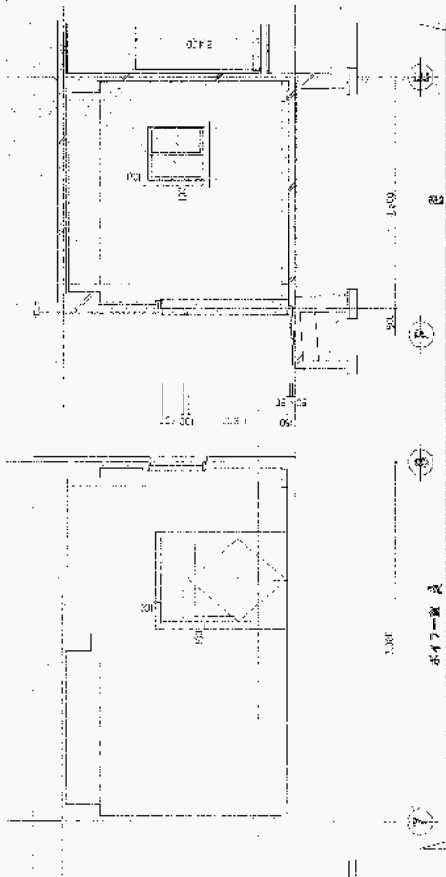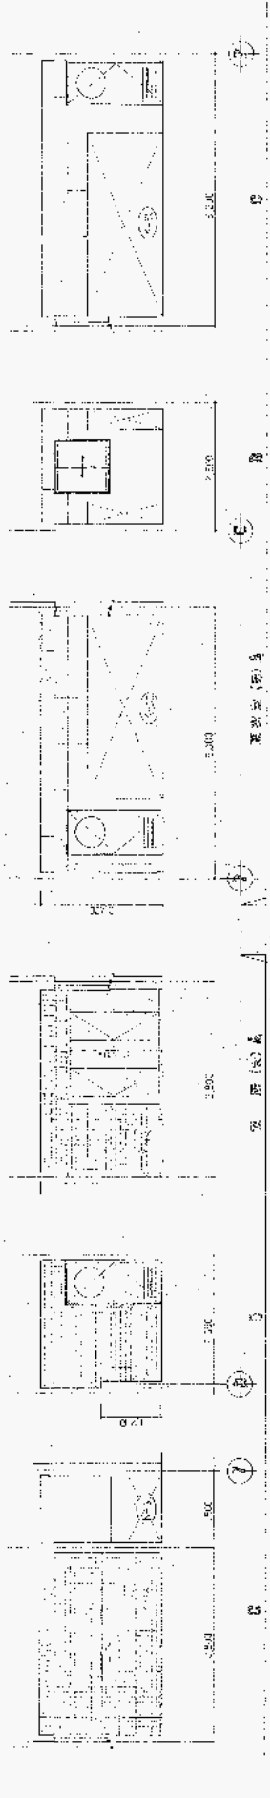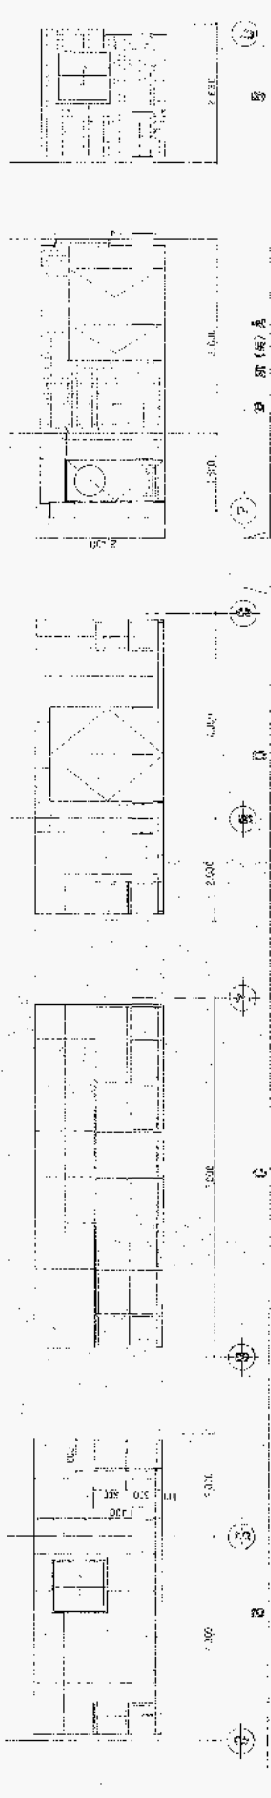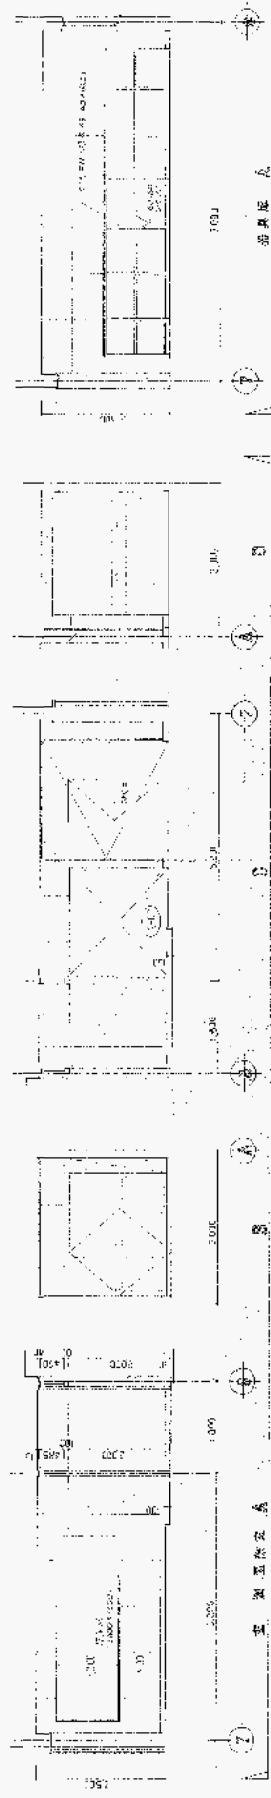



日本都市開発設計株式会社

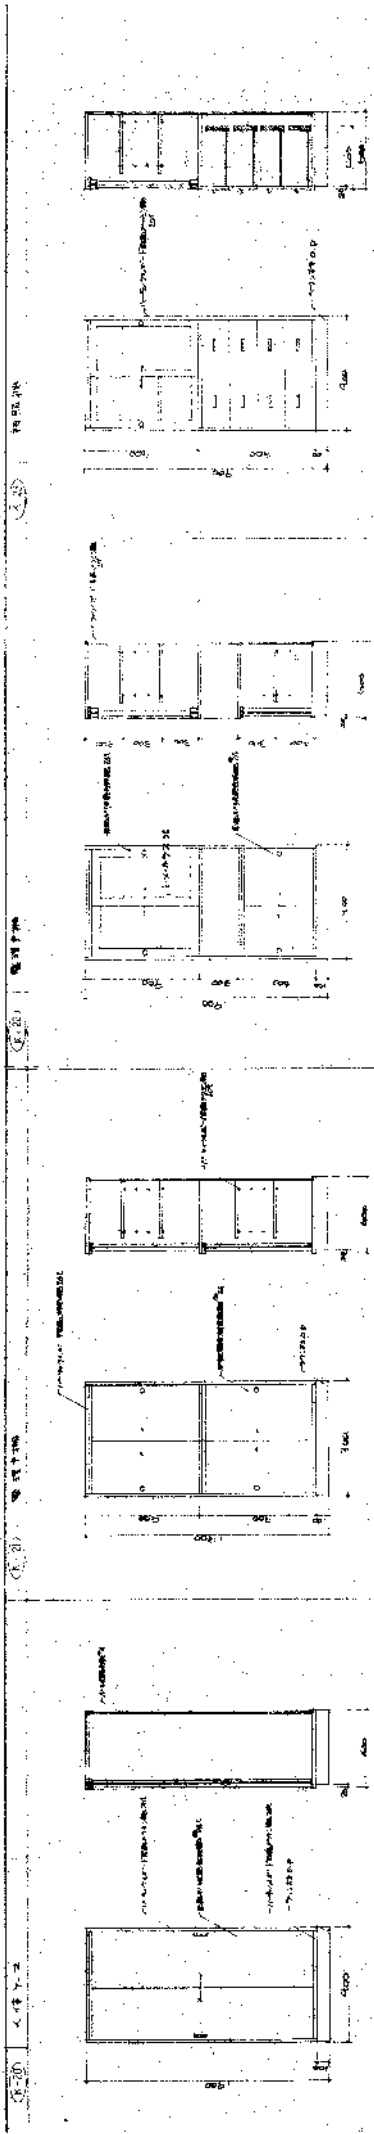


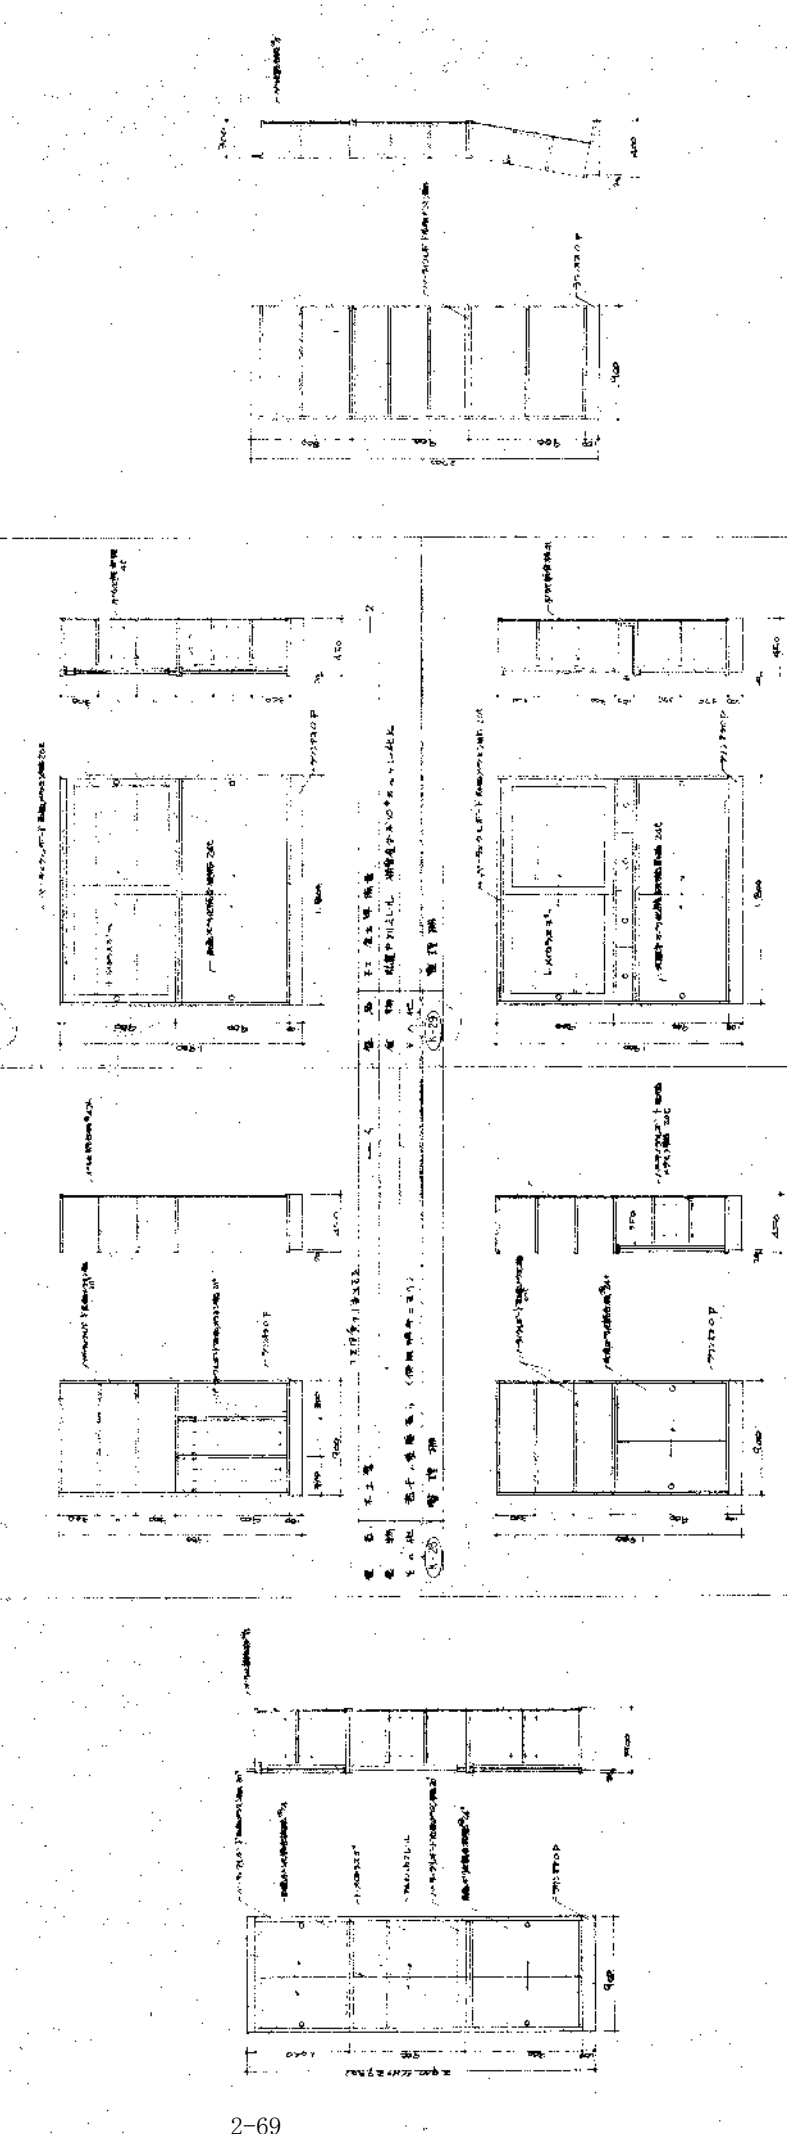
日本都市開発設計株式会社

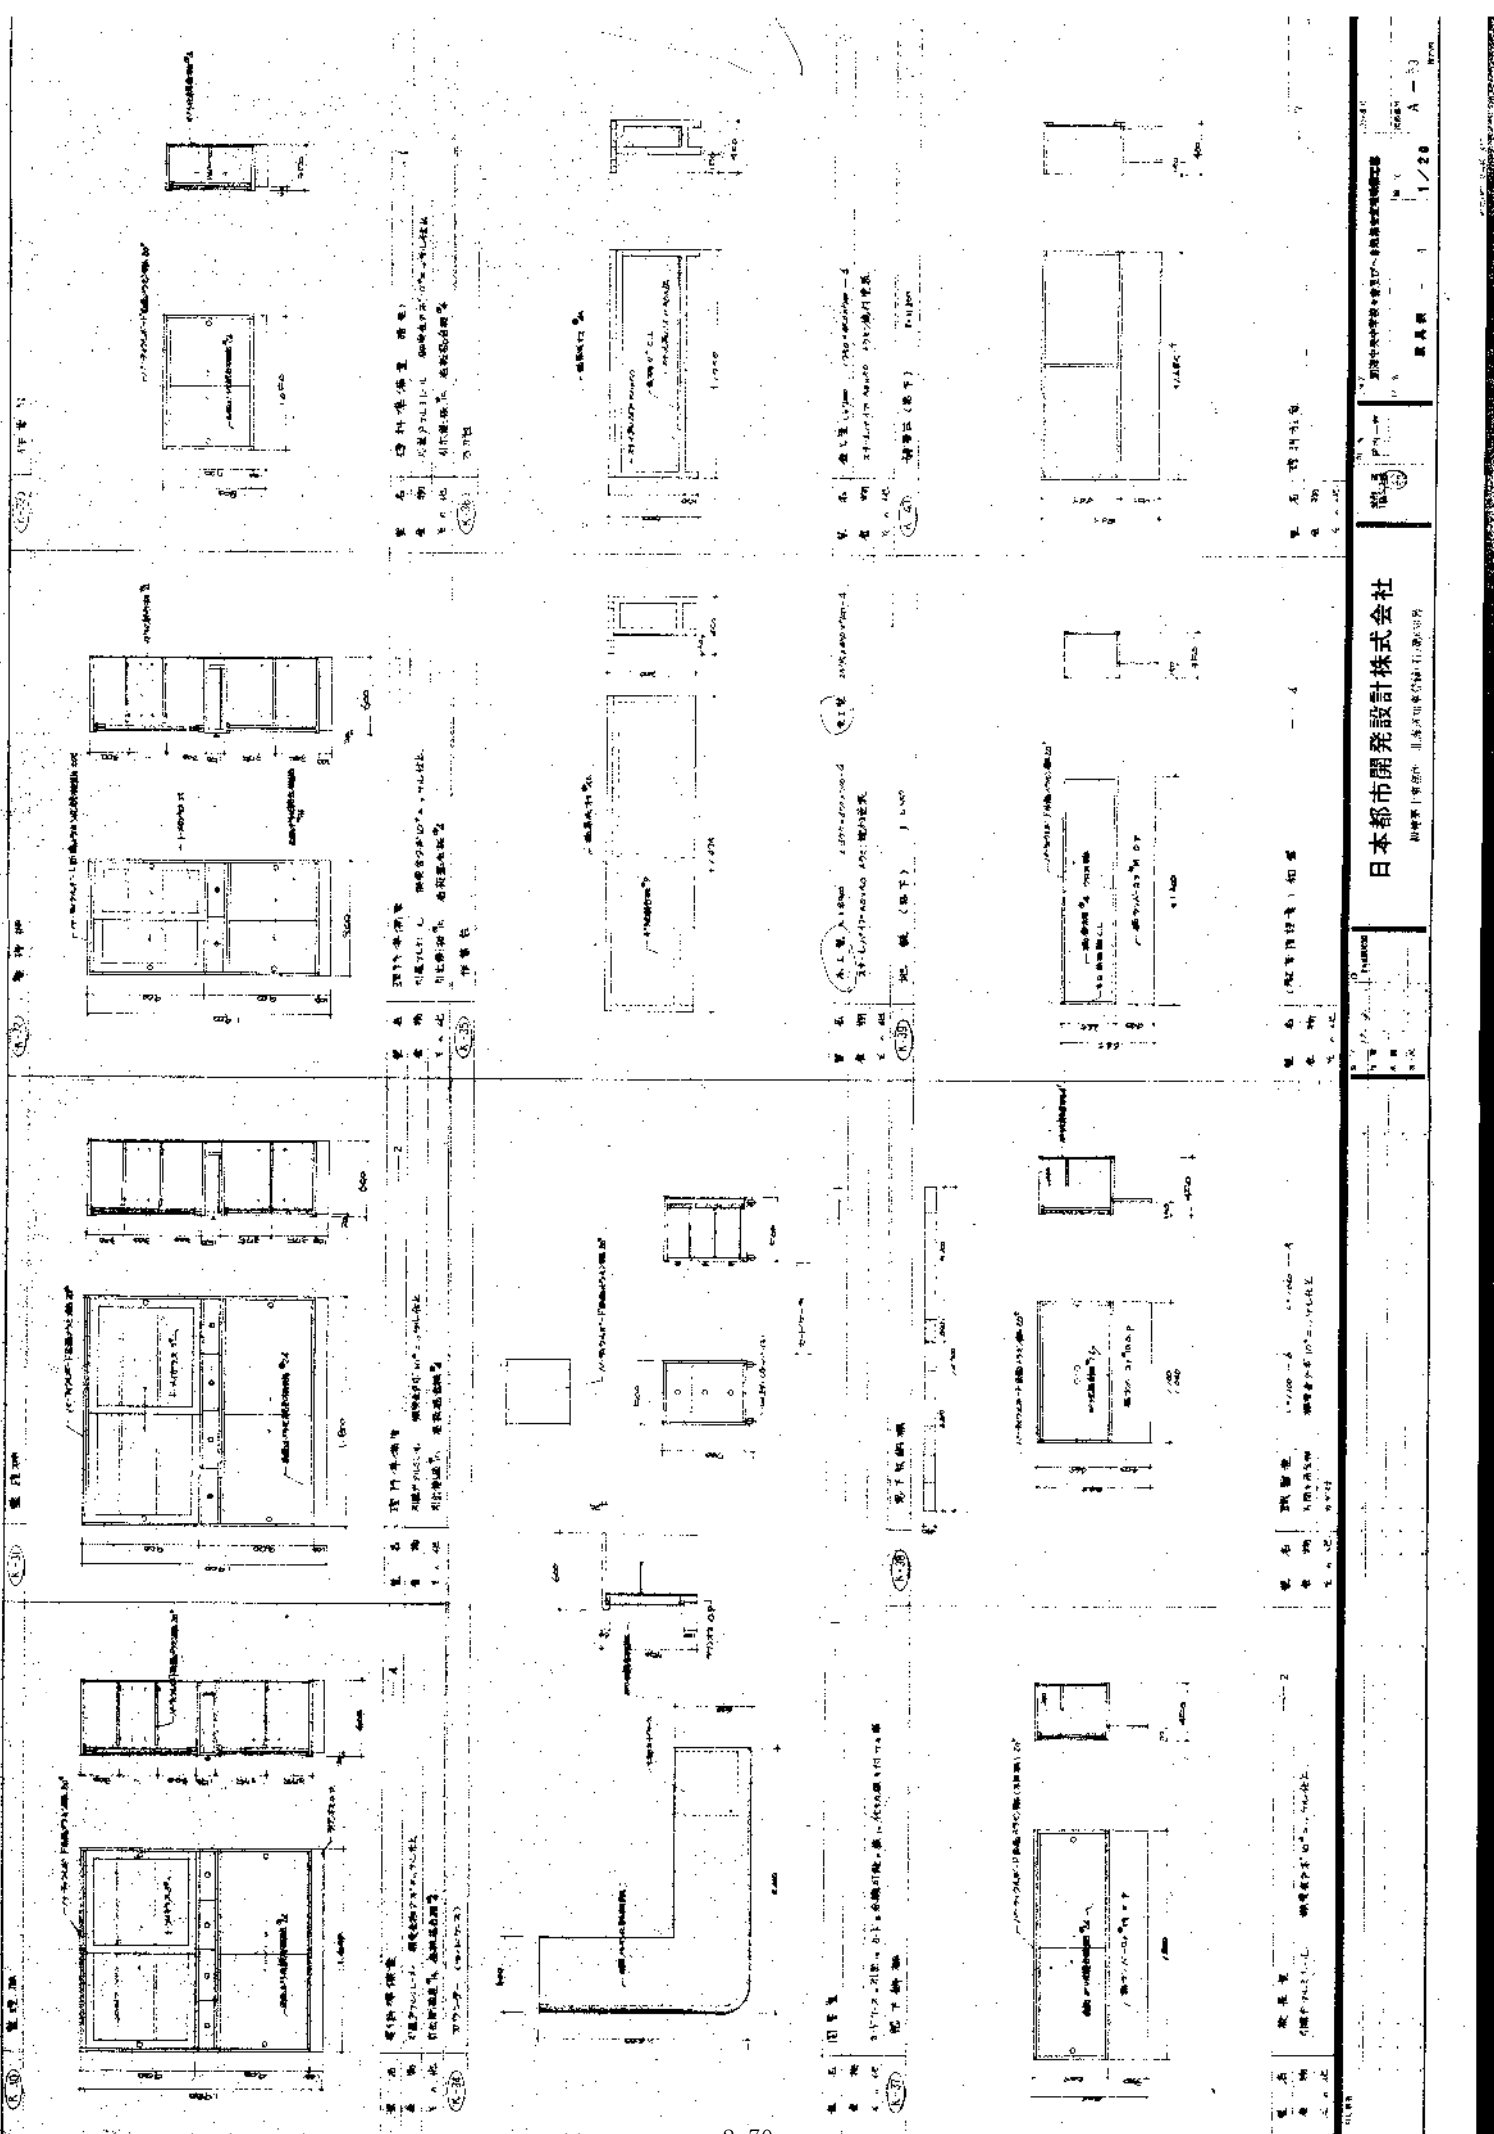


日本都市開発設計株式会社
 東京都千代田区千代田 北橋町四丁目一丁目一丁目

図面番号 1/20 A-30
 縮尺 1/20
 製図者 藤田 隆夫

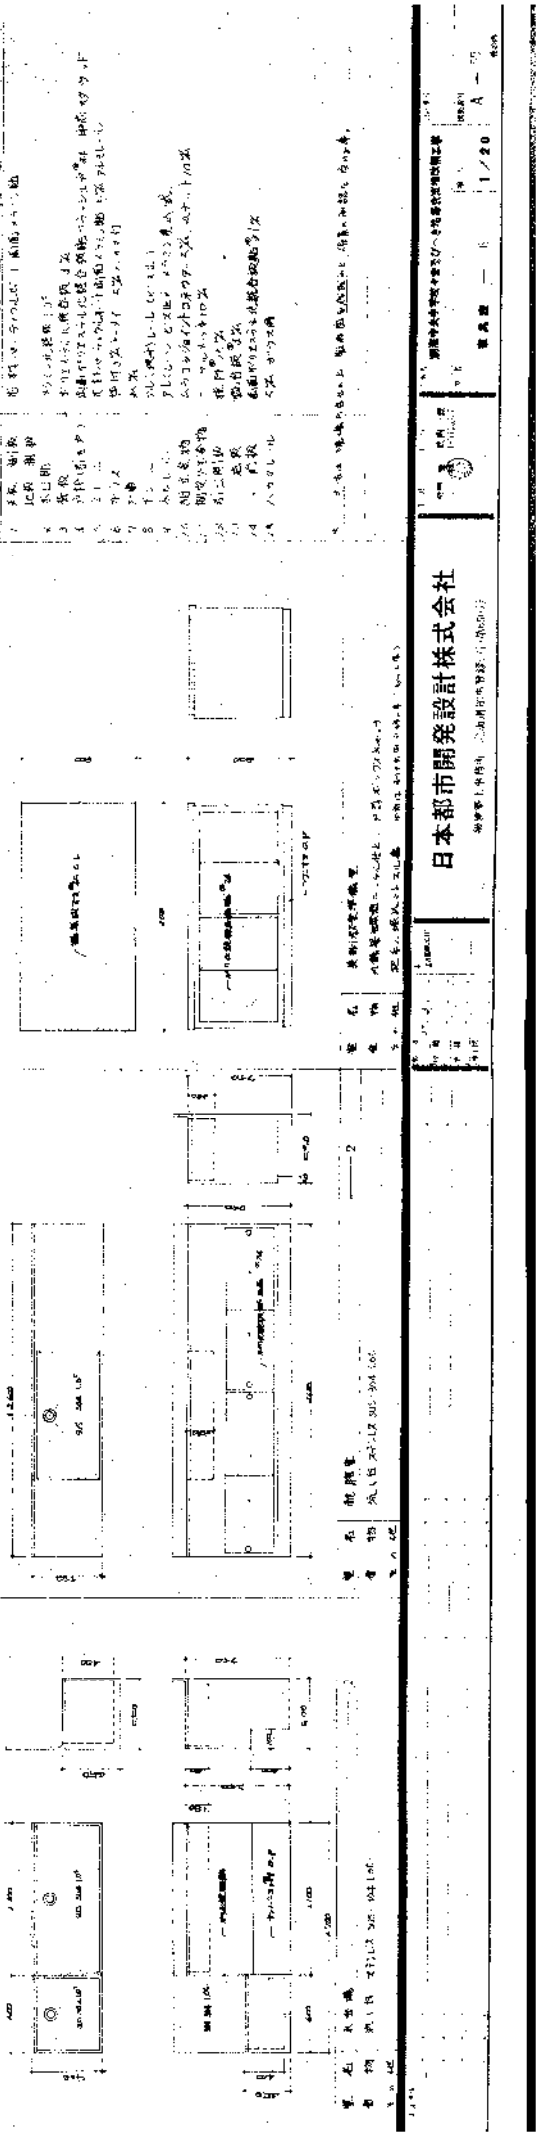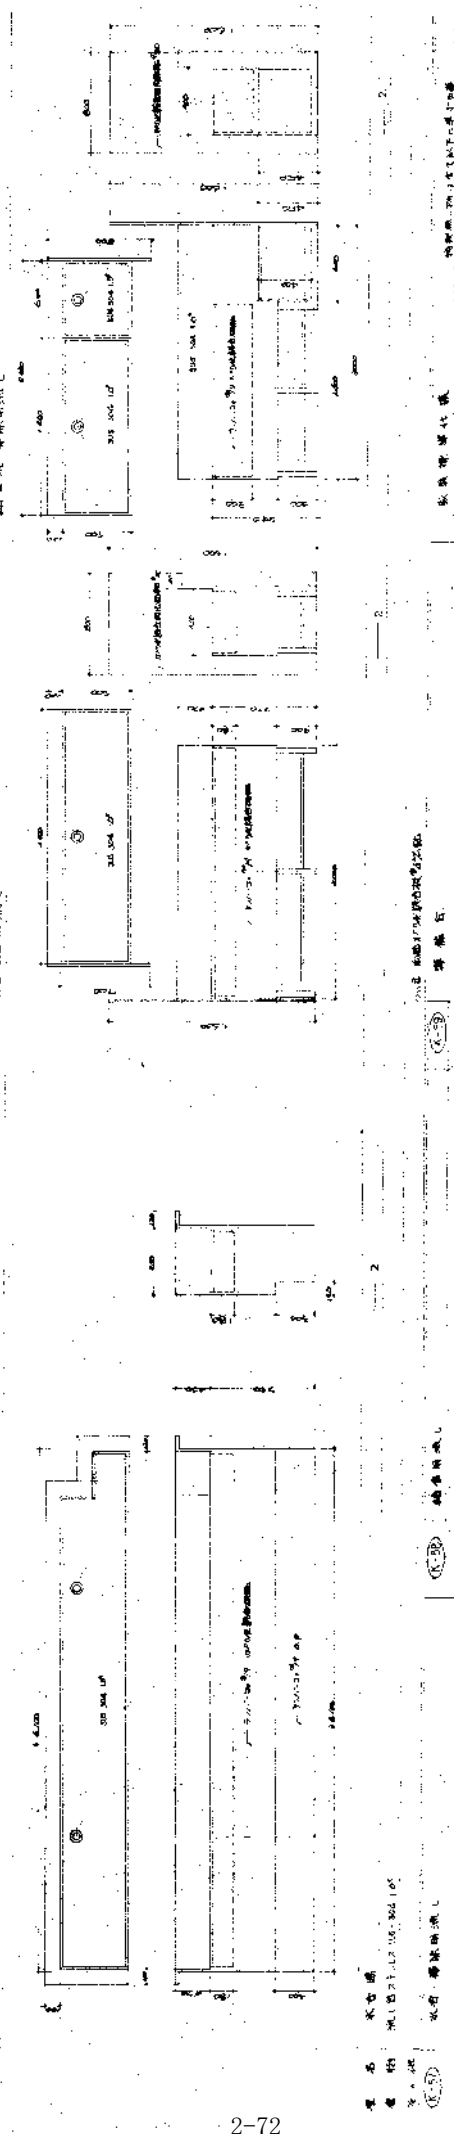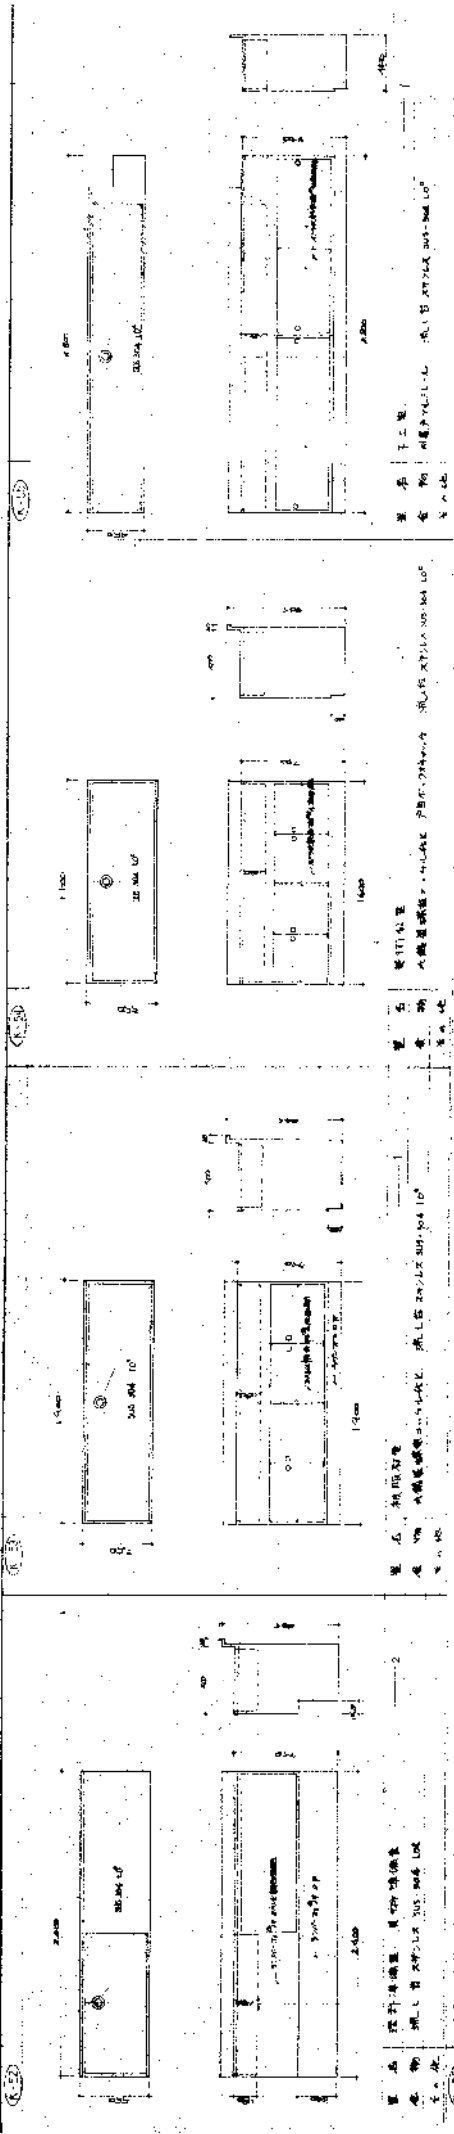




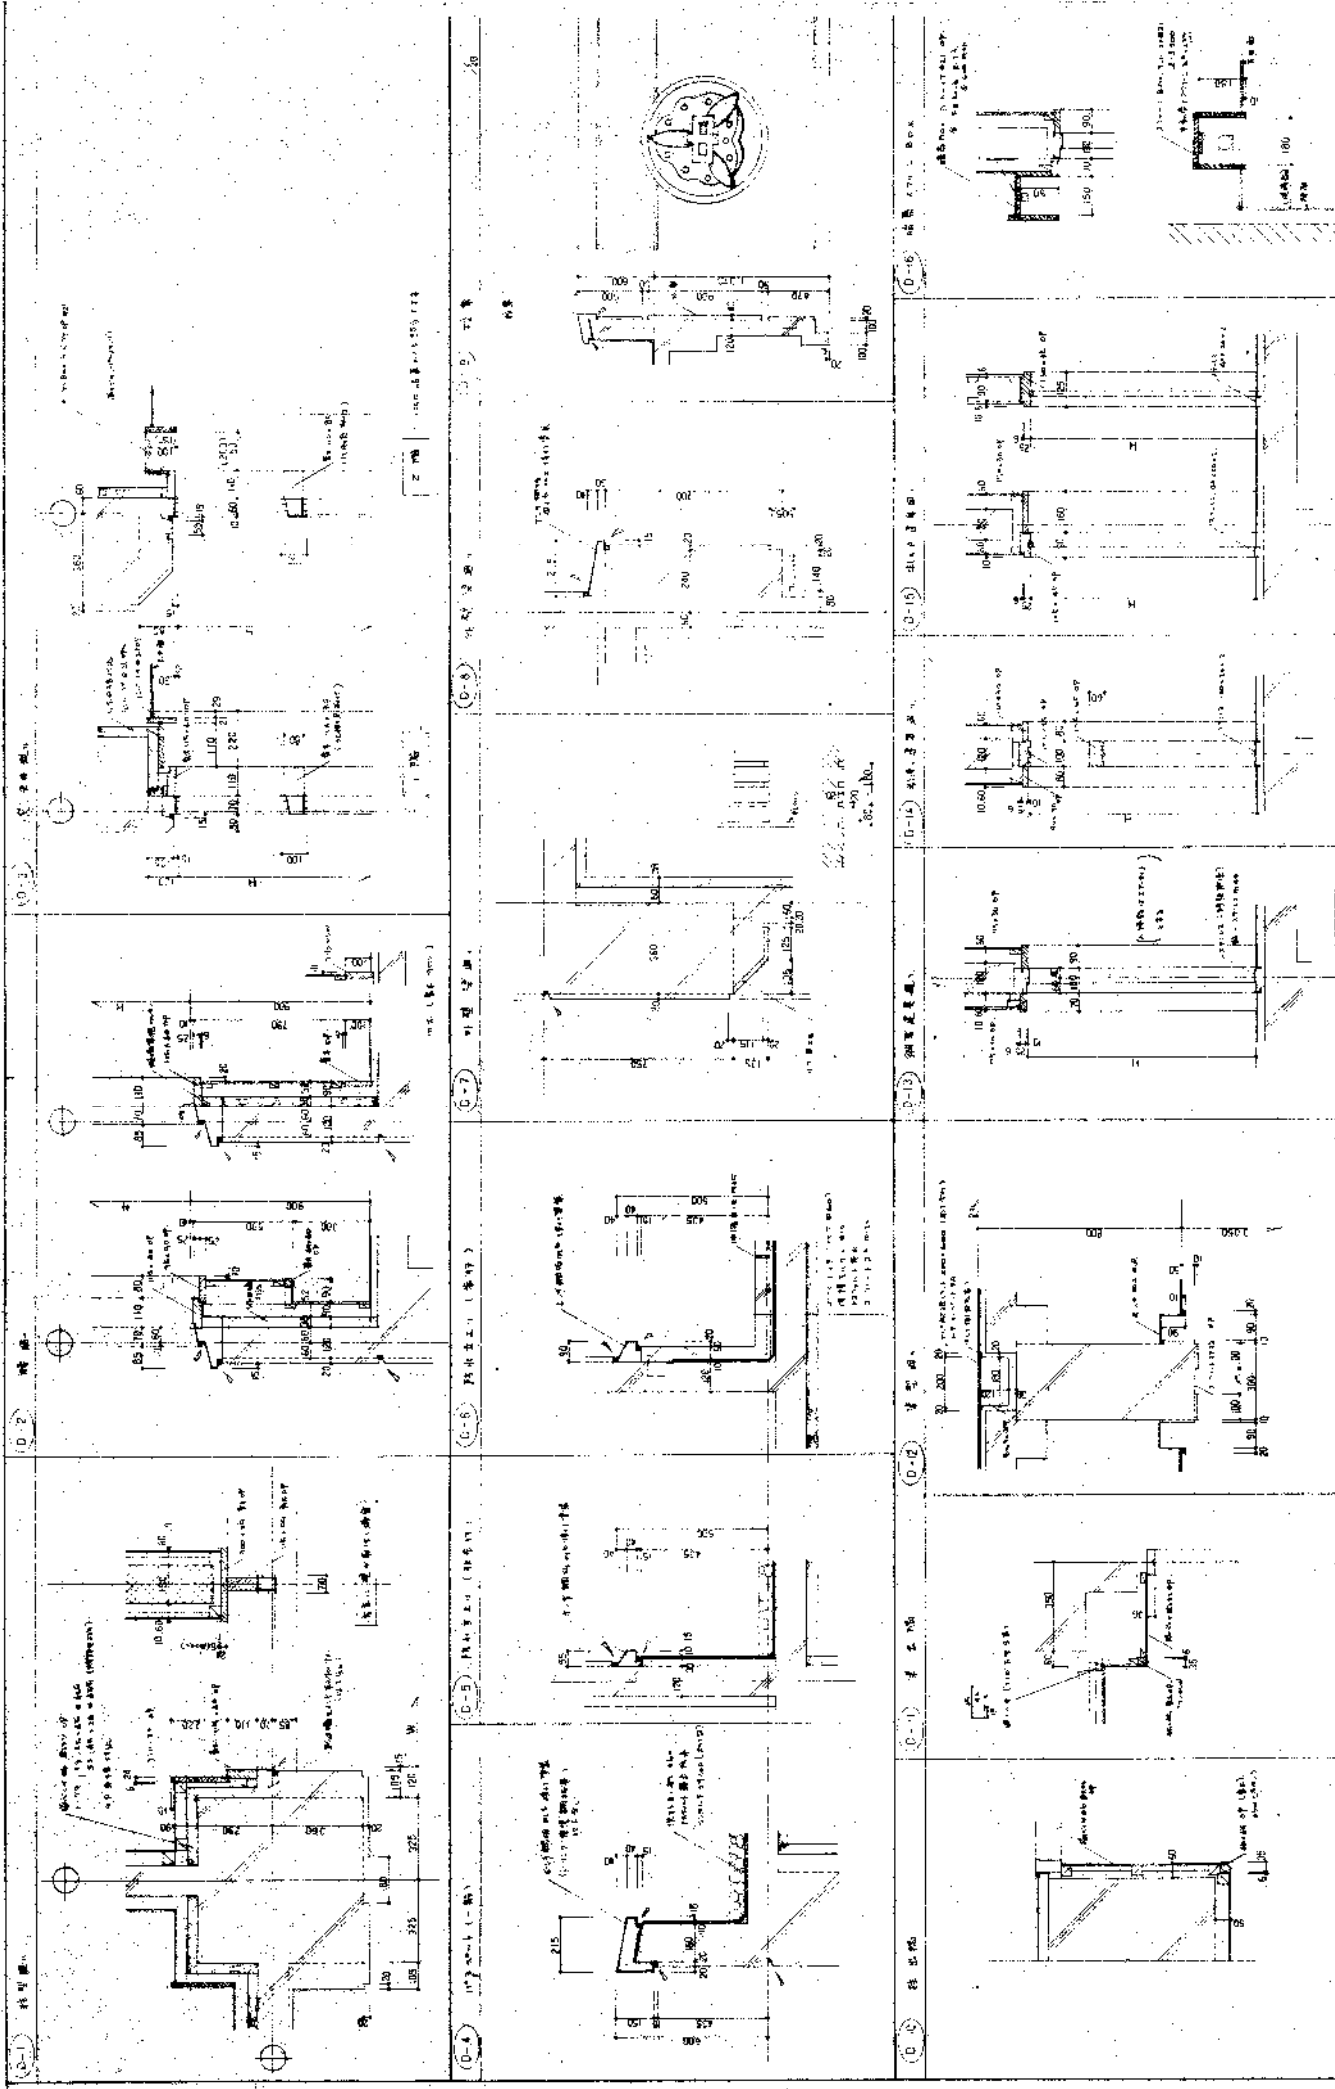
1/10 A-15

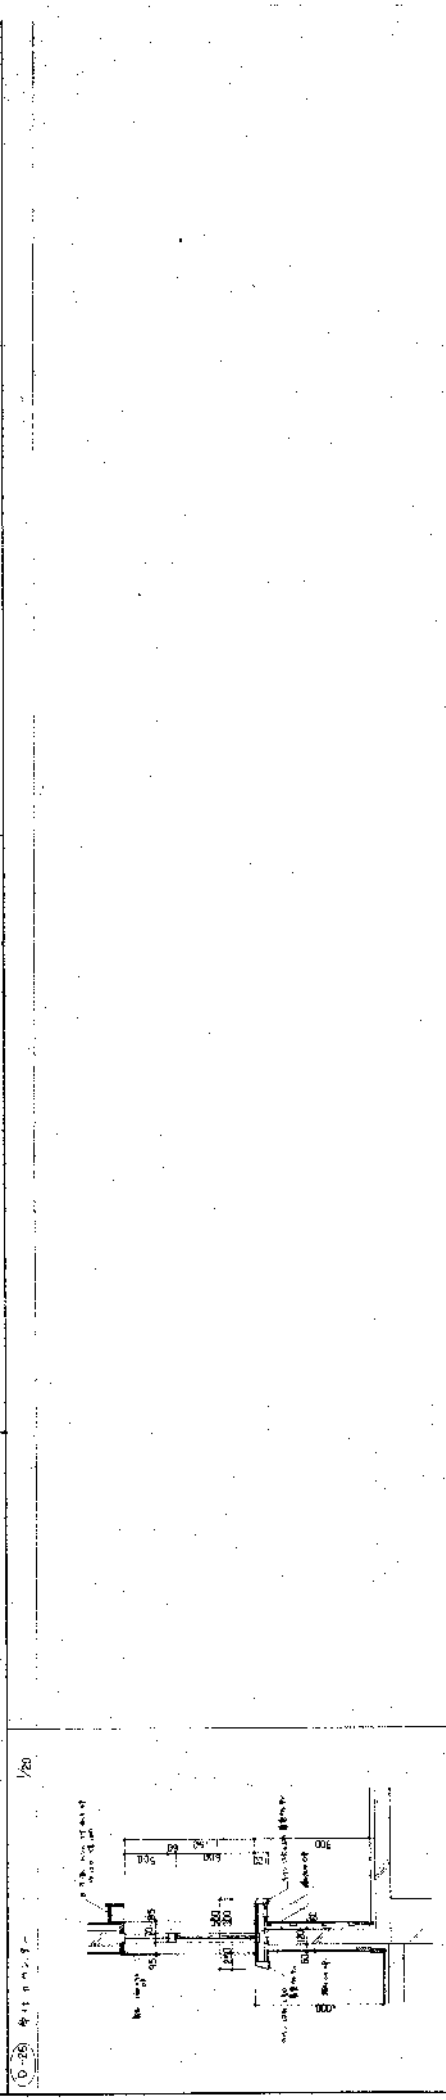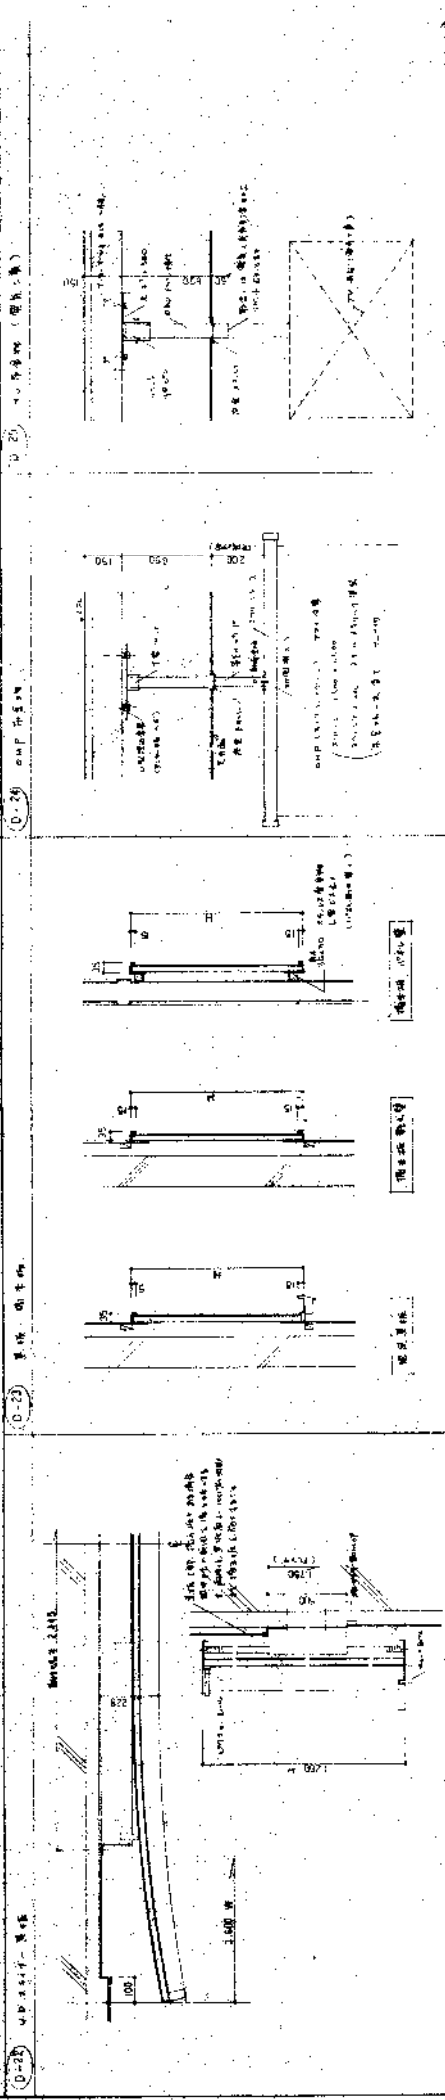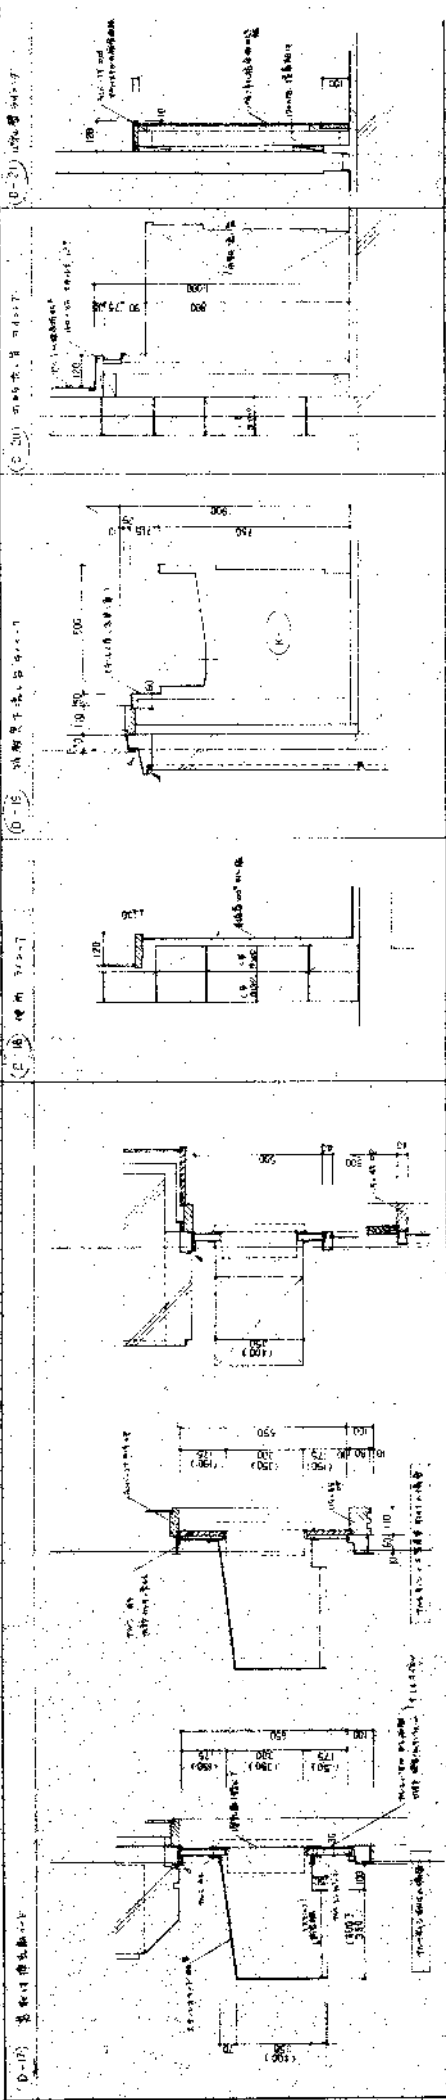

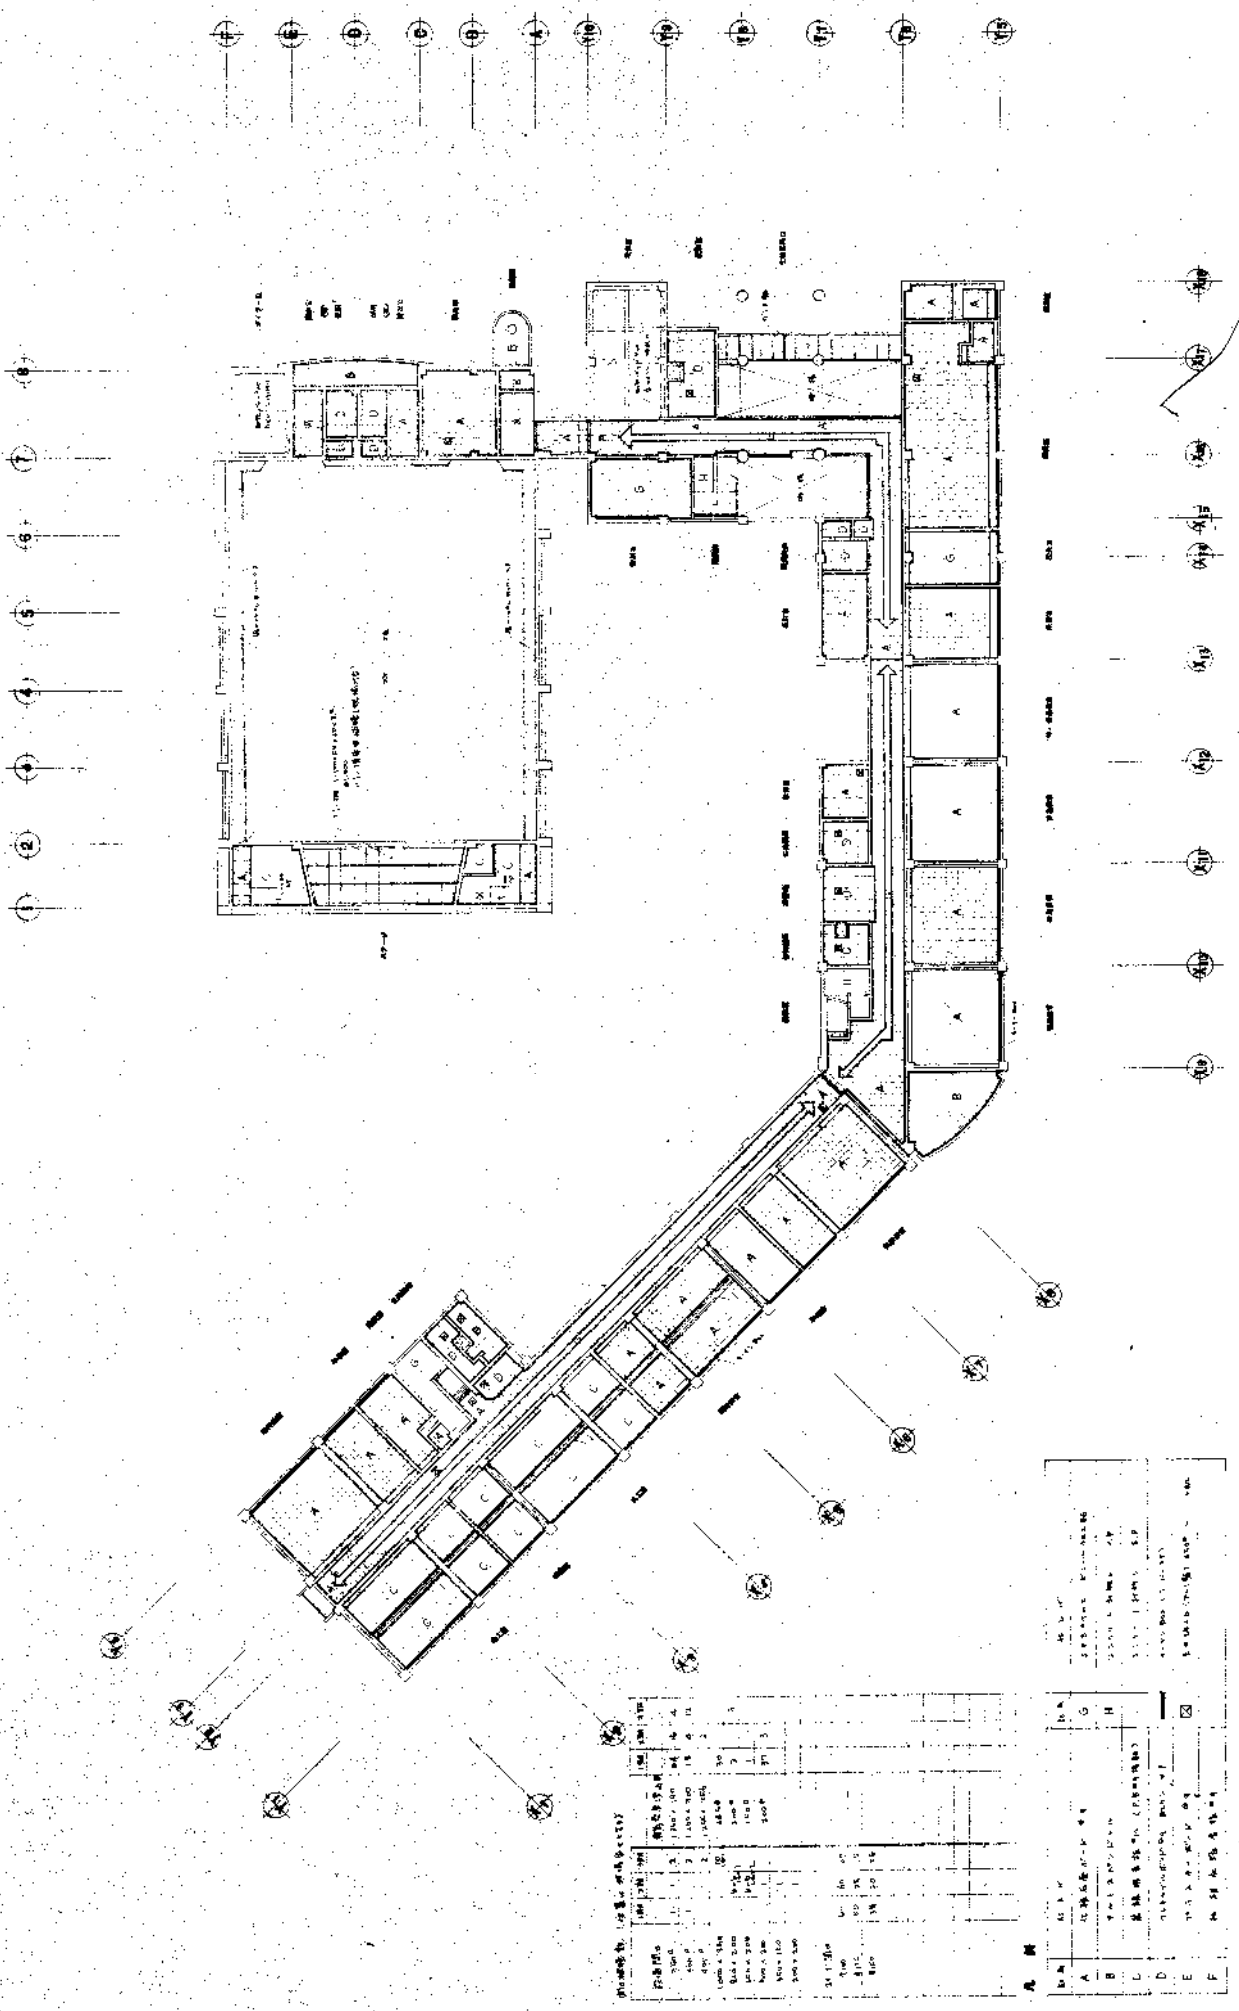

 1/200

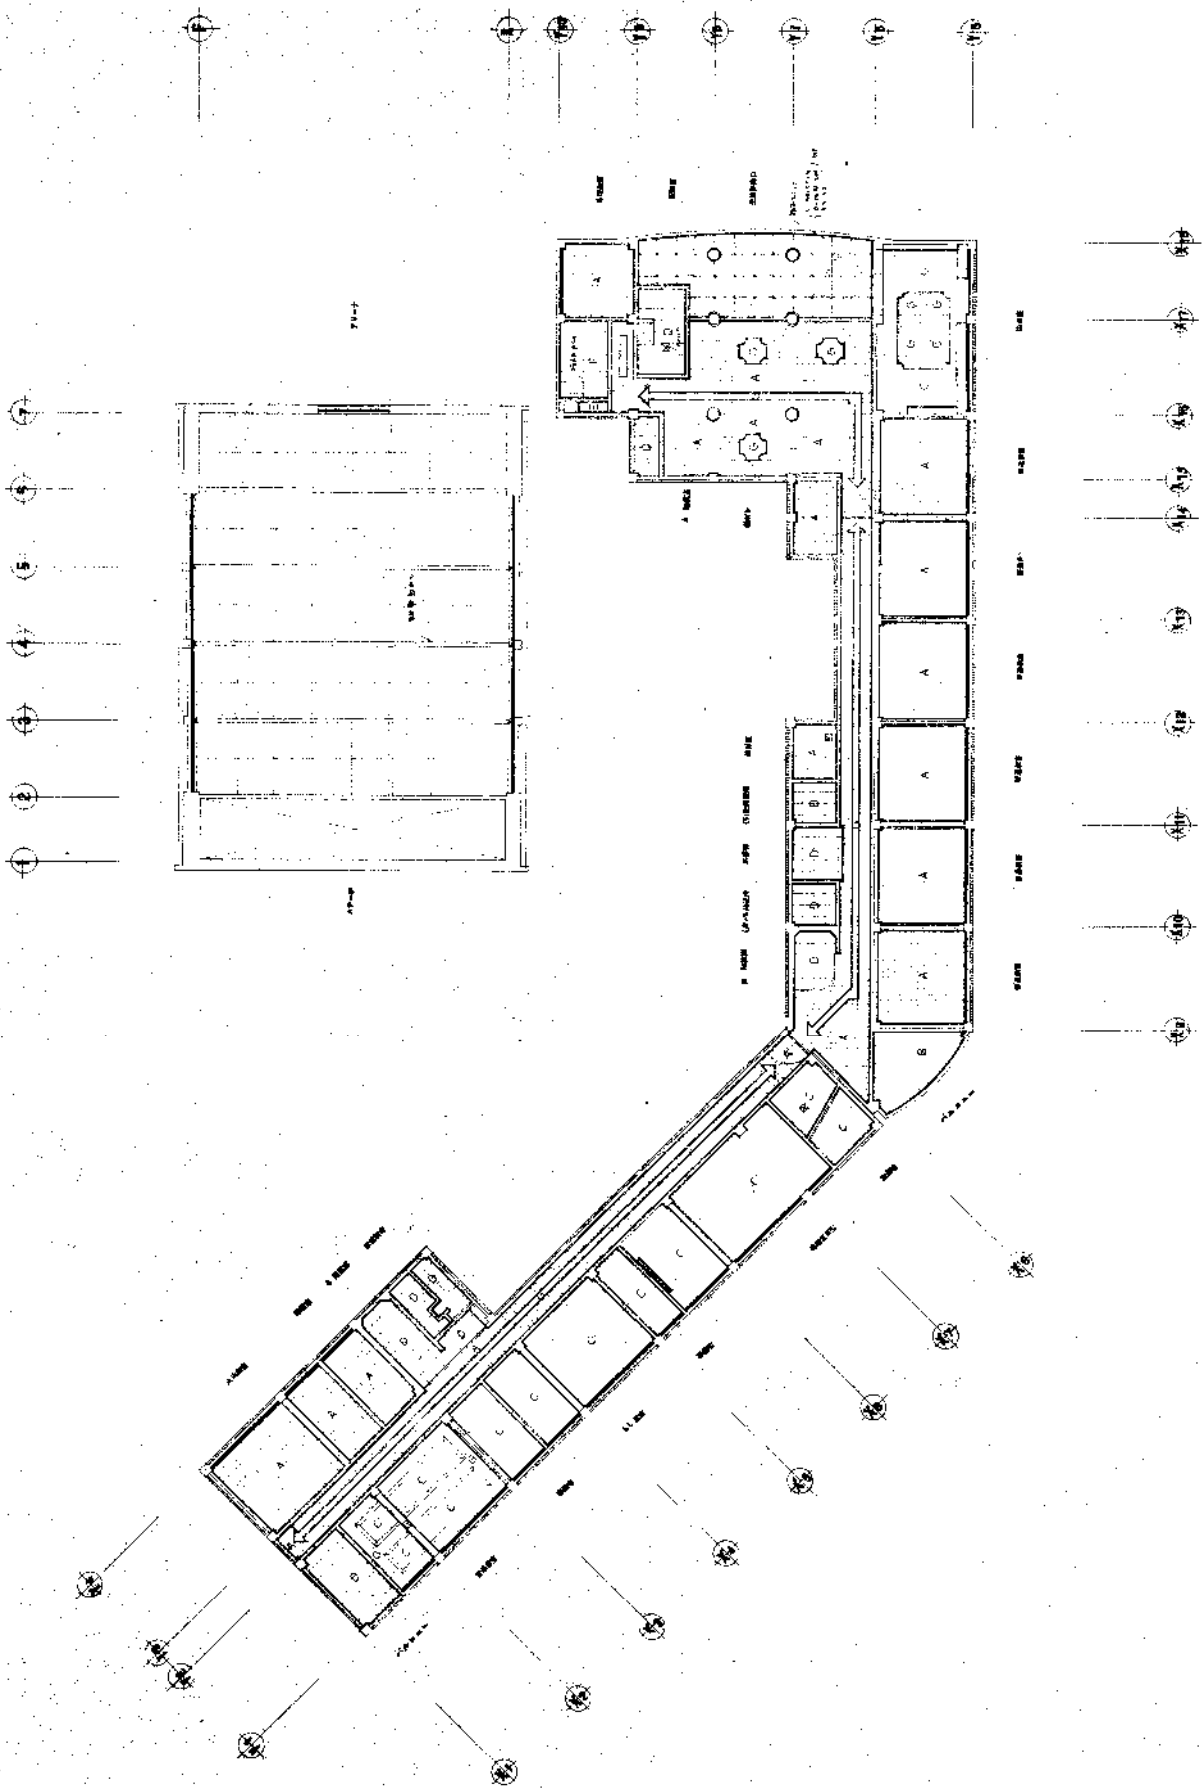


 2 階 天板図 1/200 A-1
 1987

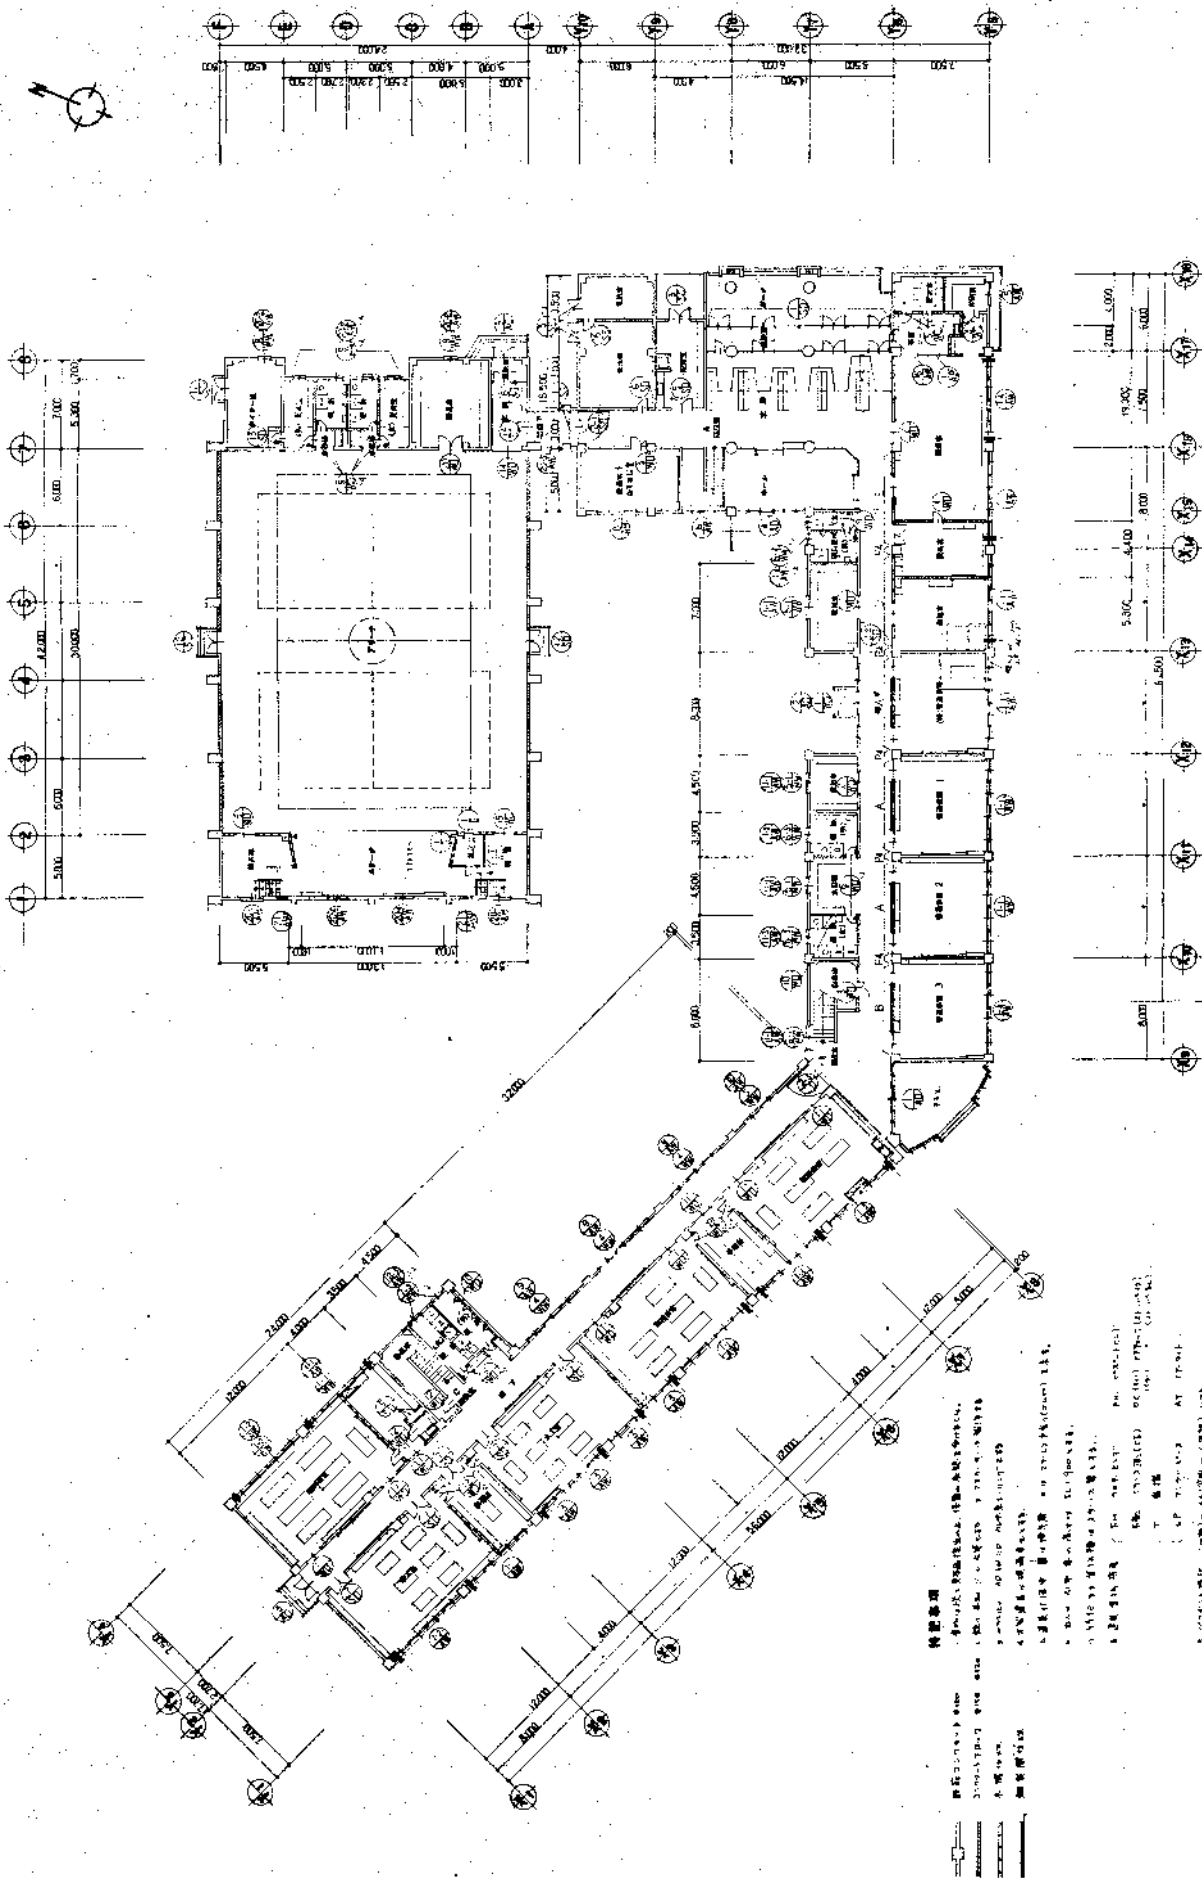


特記事項



1/200 A

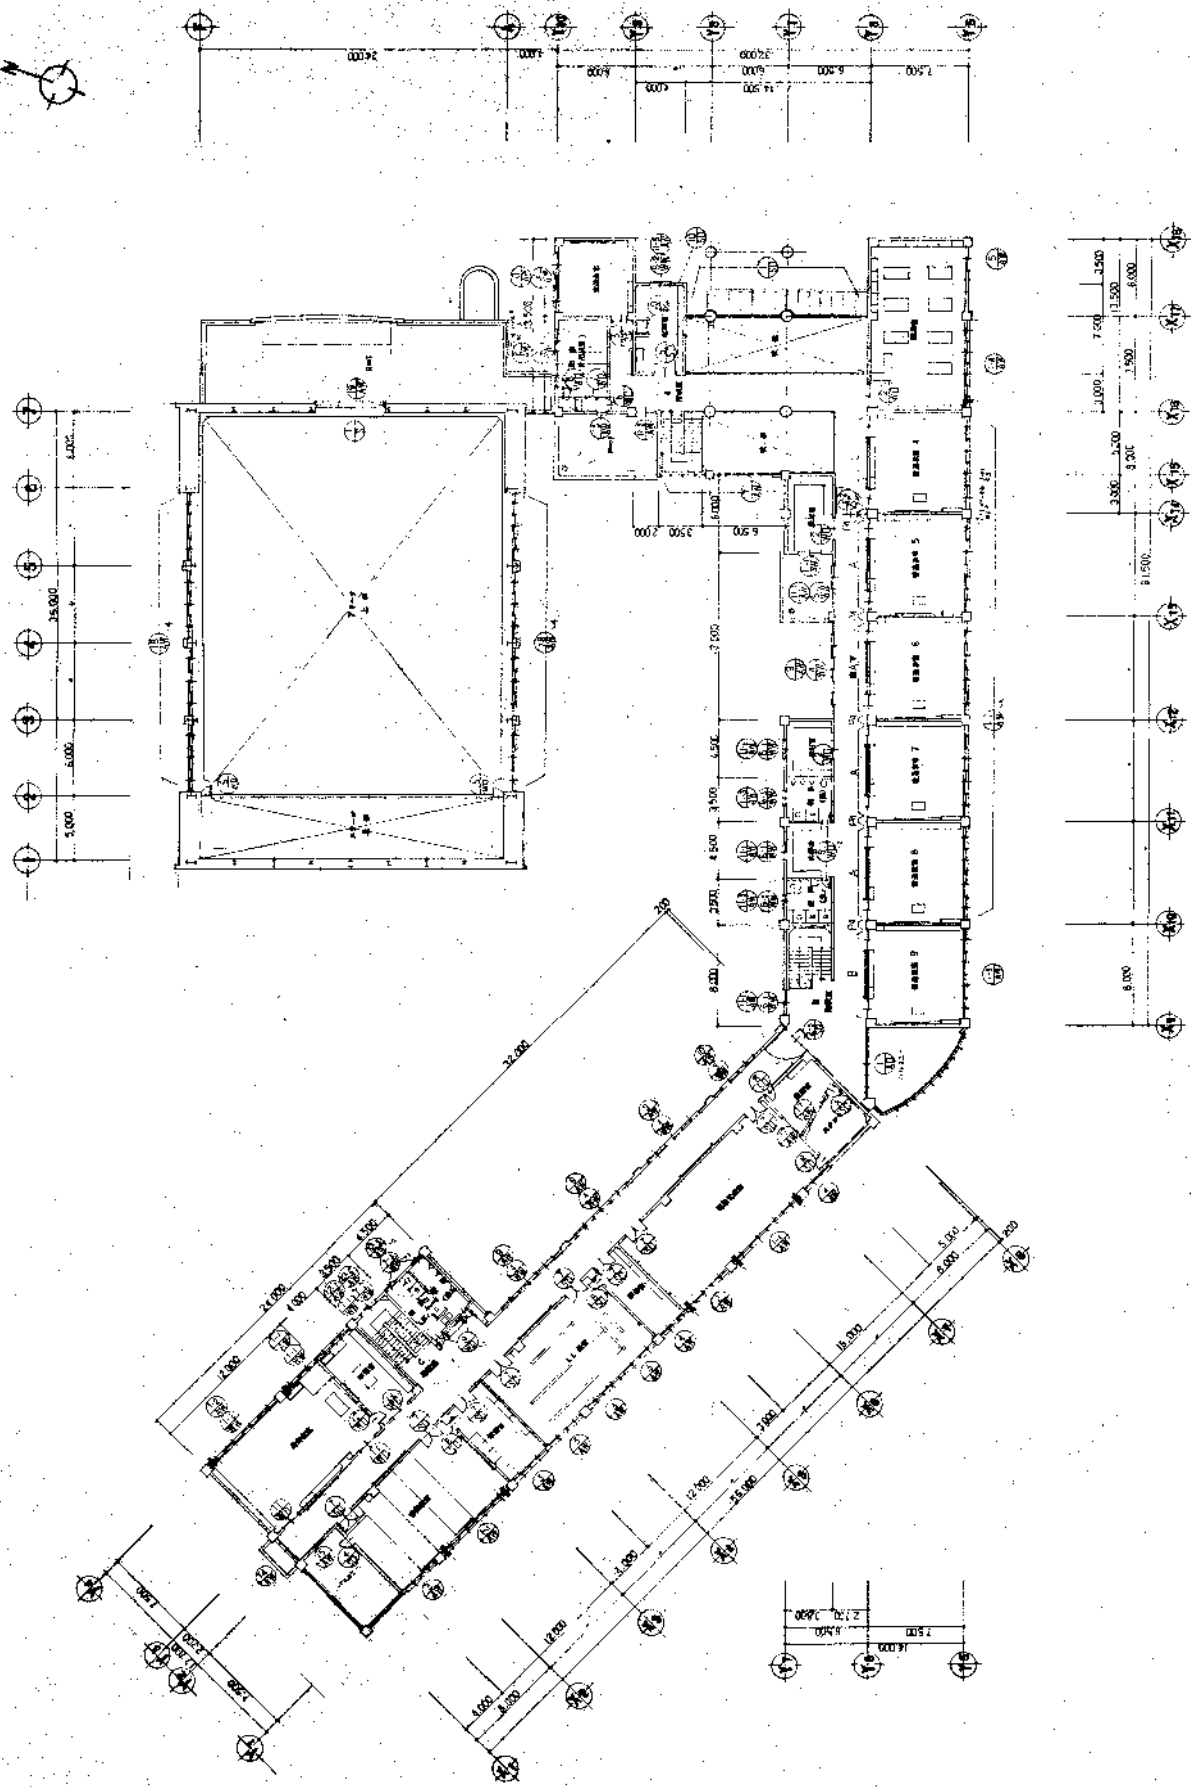




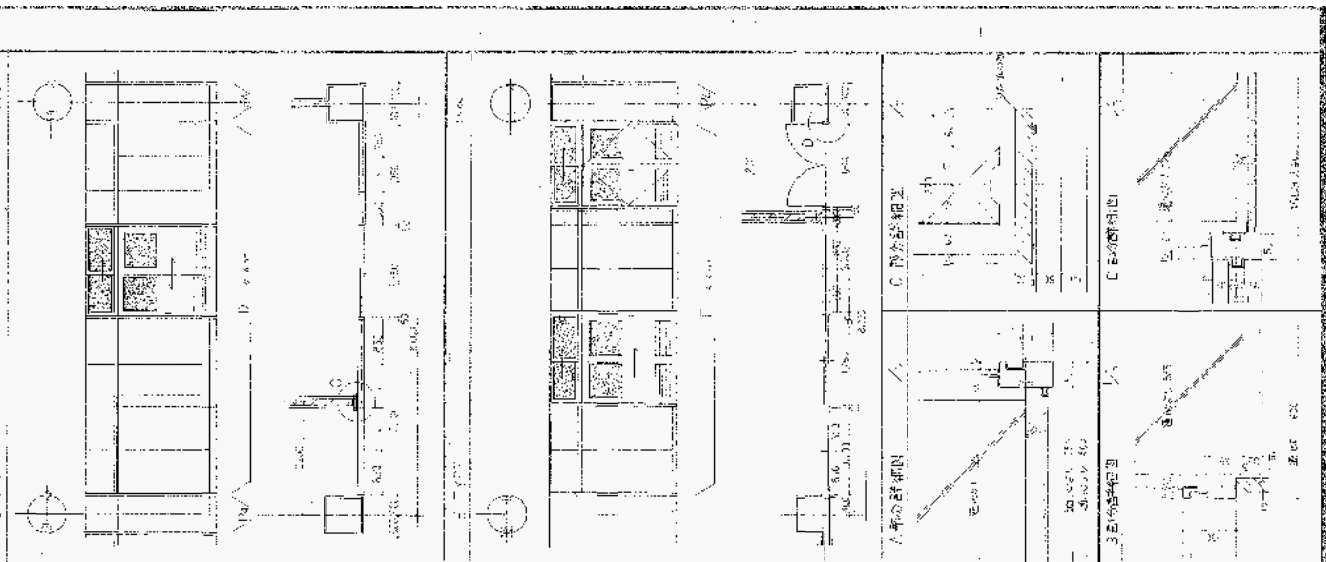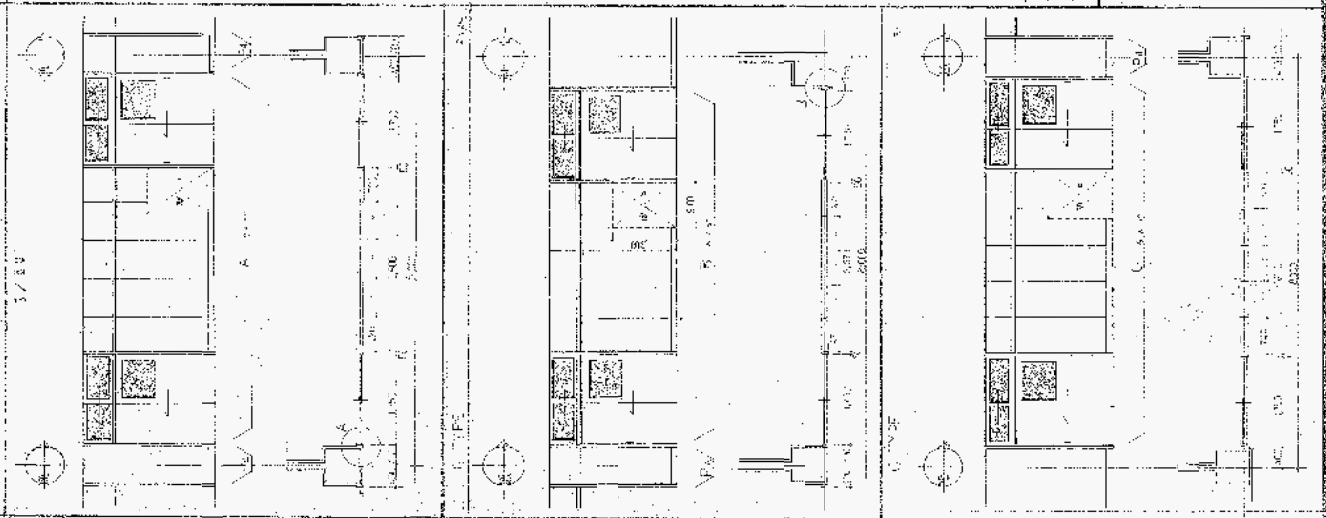

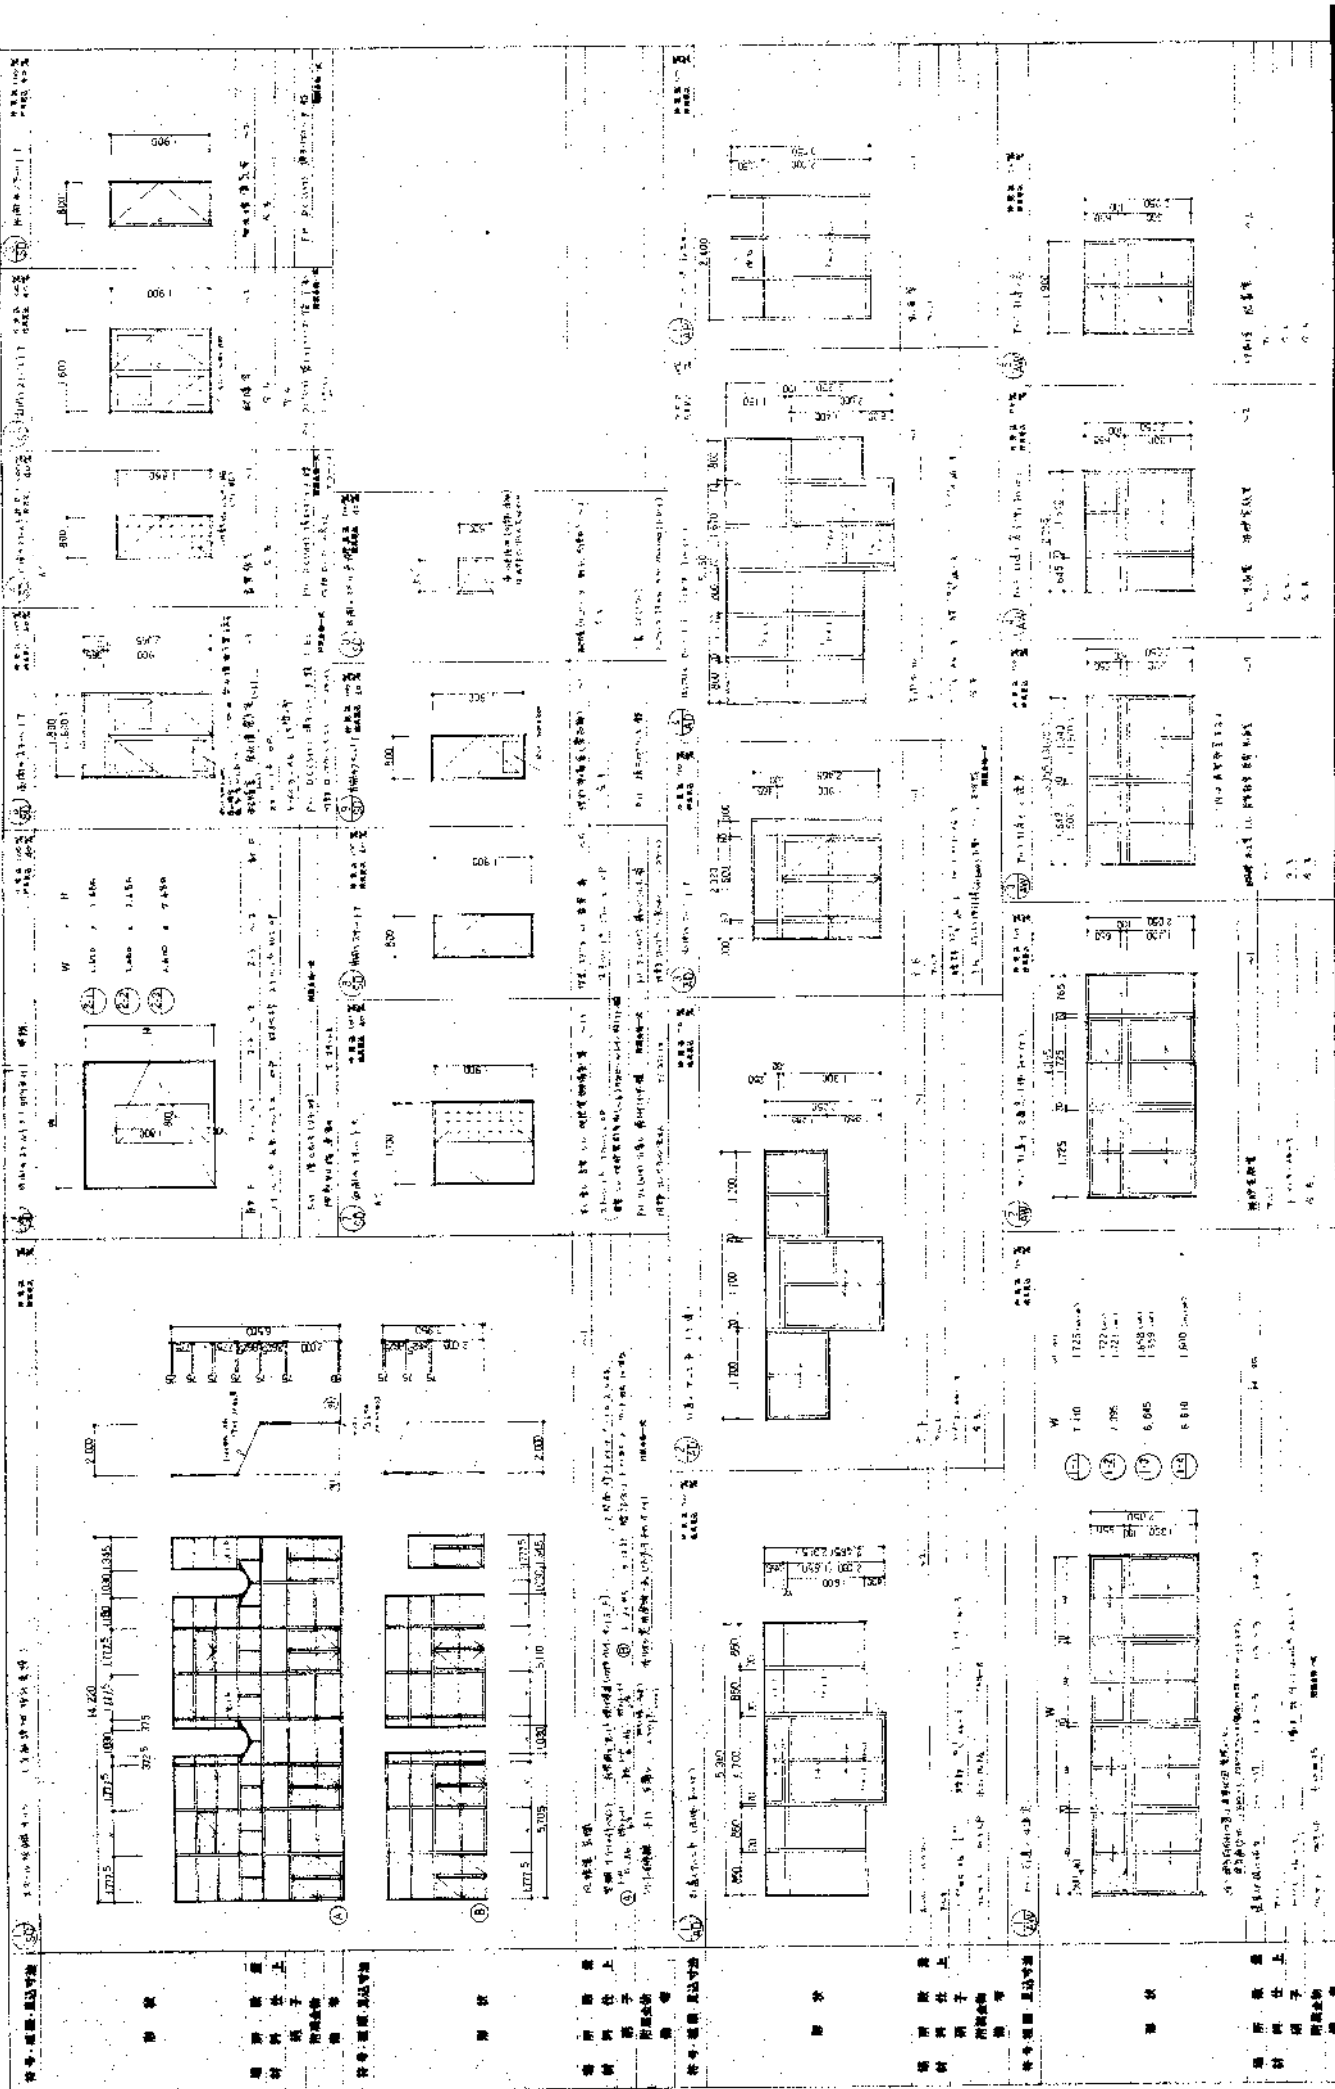







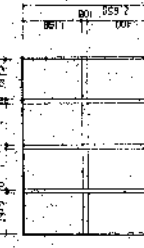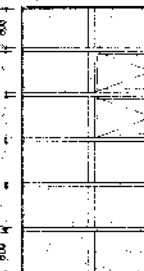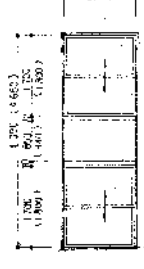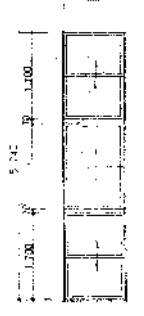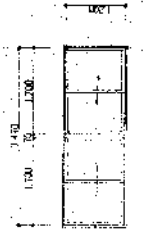






標準 建築 図面 集 第 1 卷 第 1 分冊 窓 1/50 A-14

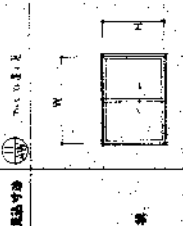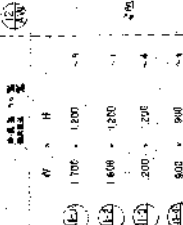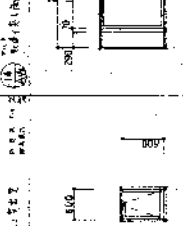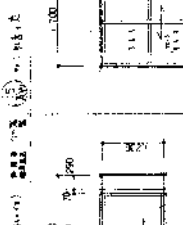







標準 建築 図面 集 第 1 卷 第 1 分冊 窓 1/50 A-14

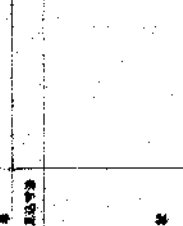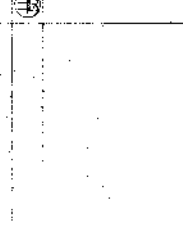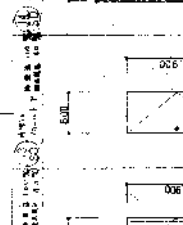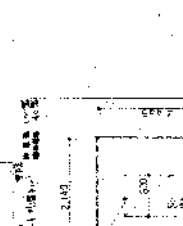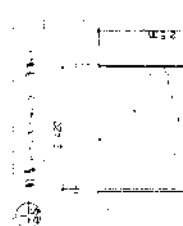

標準 建築 図面 集 第 1 卷 第 1 分冊 窓 1/50 A-14

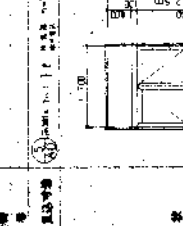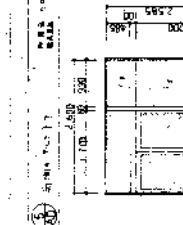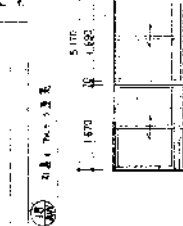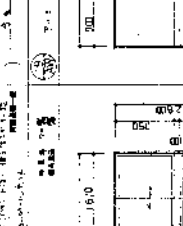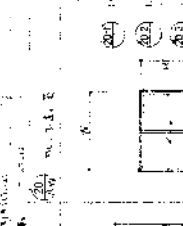

標準 建築 図面 集 第 1 卷 第 1 分冊 窓 1/50 A-14

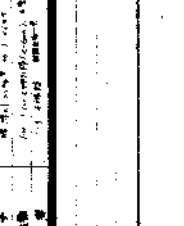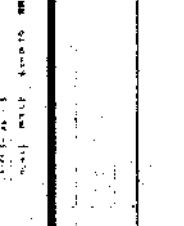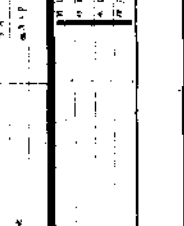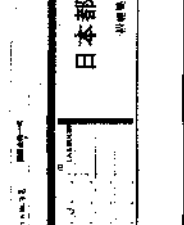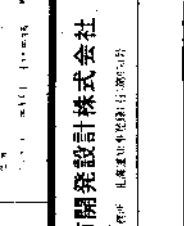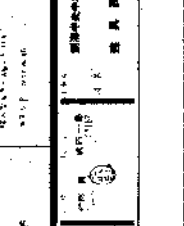

日本都市開発設計株式会社


日本都市開発設計株式会社


設計者

監理者

構造設計者

建築士

建築士事務所

建築士




1/50

A-1



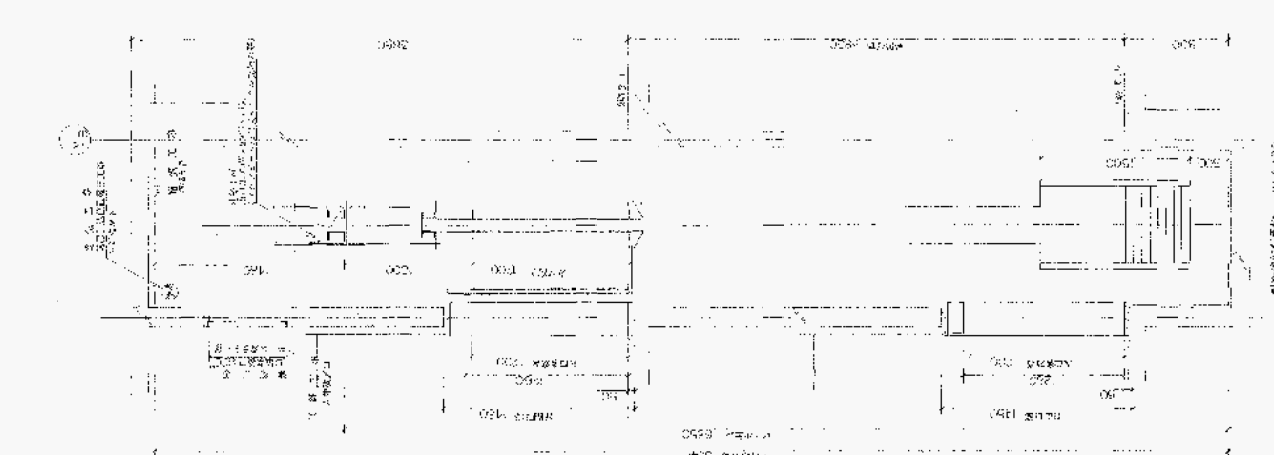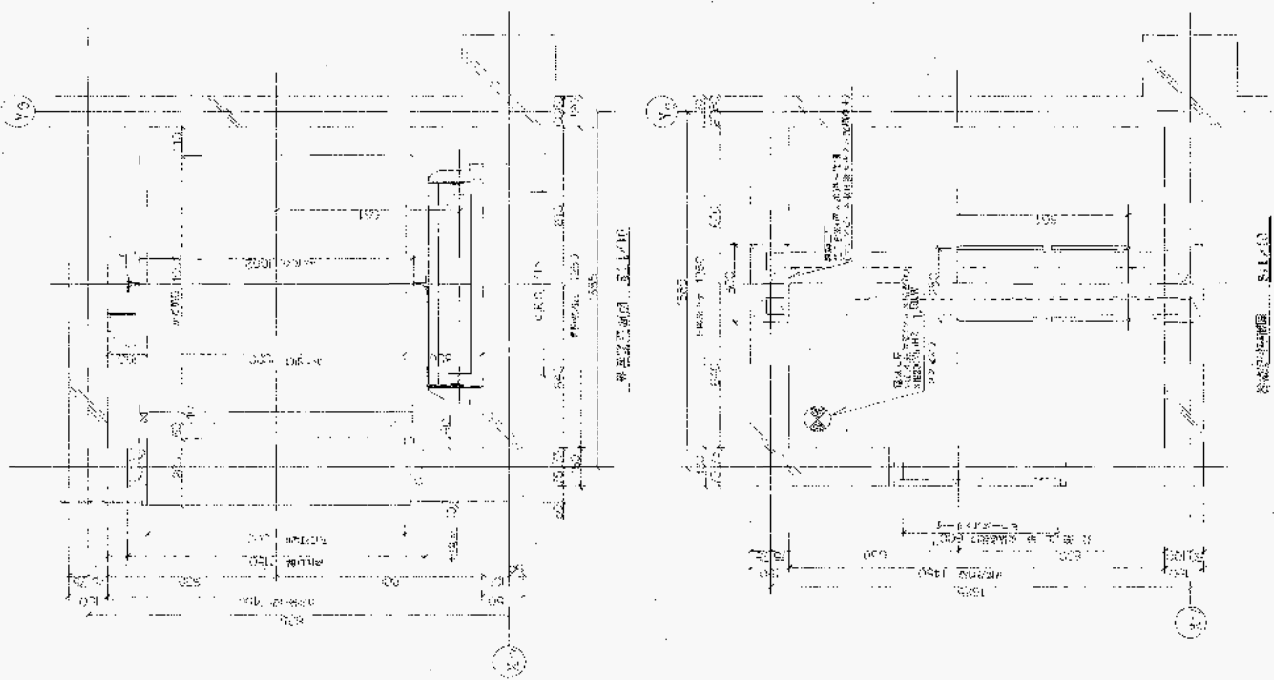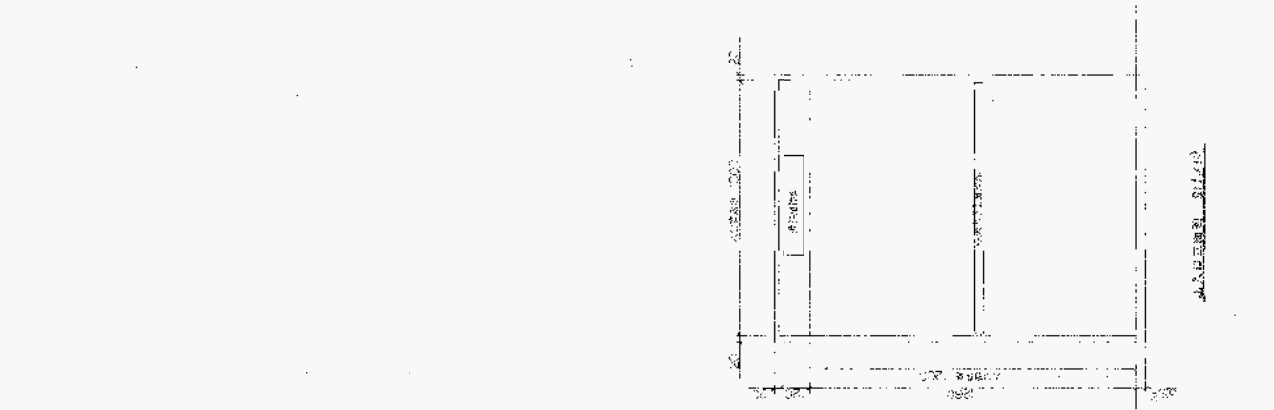


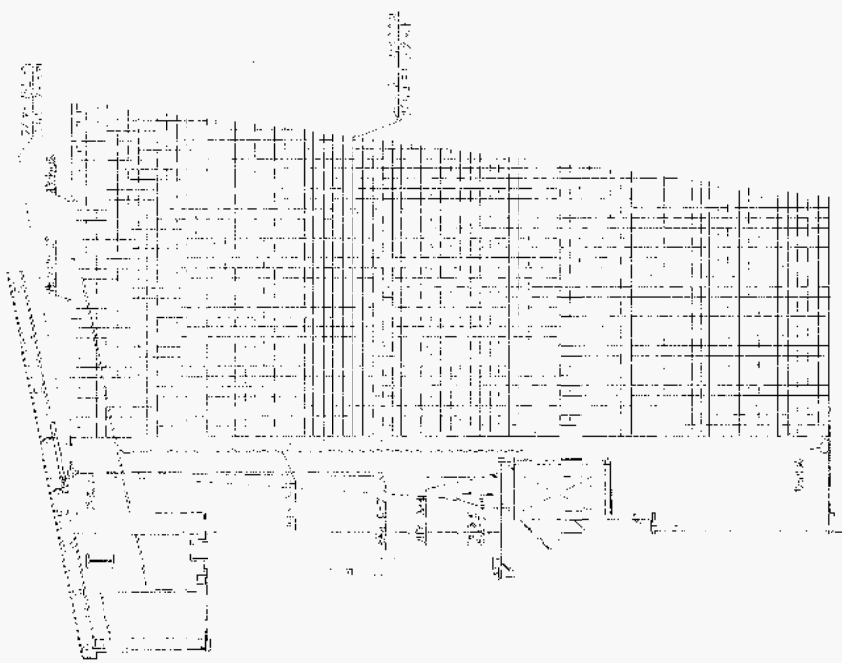
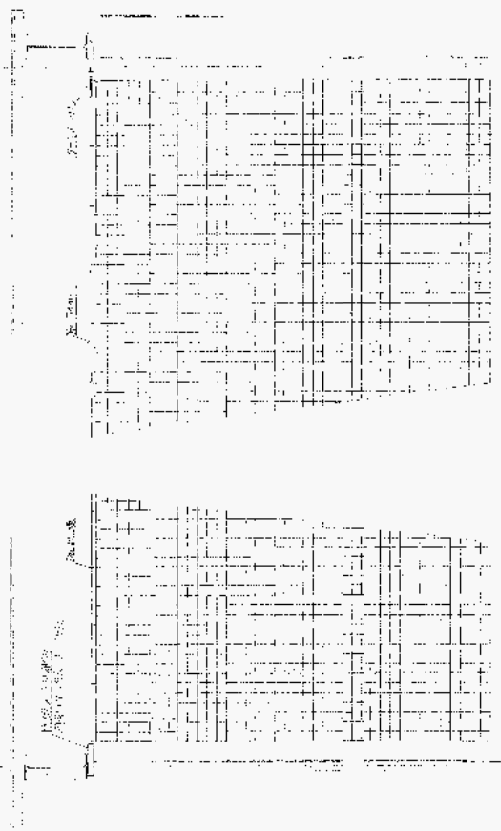


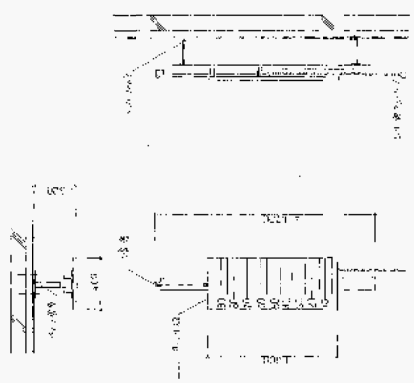


屋根構造断面図

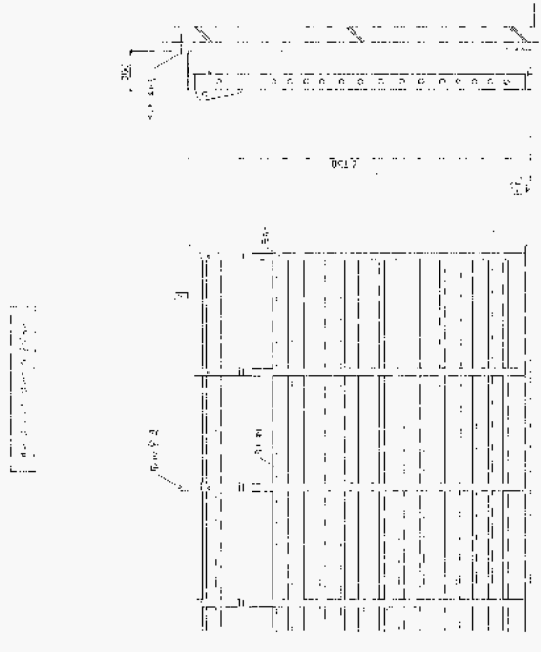

床構造断面図

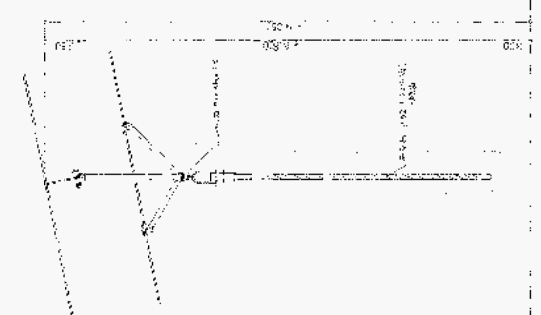

屋根構造断面図






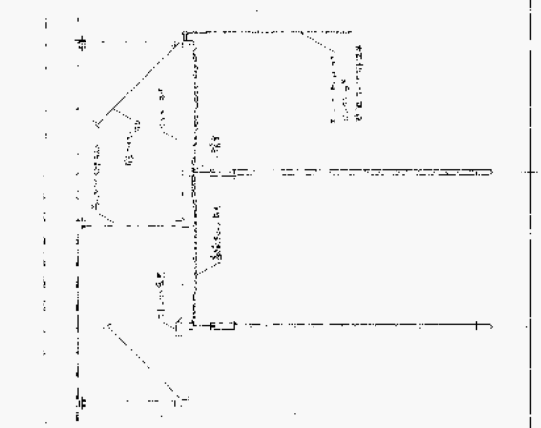




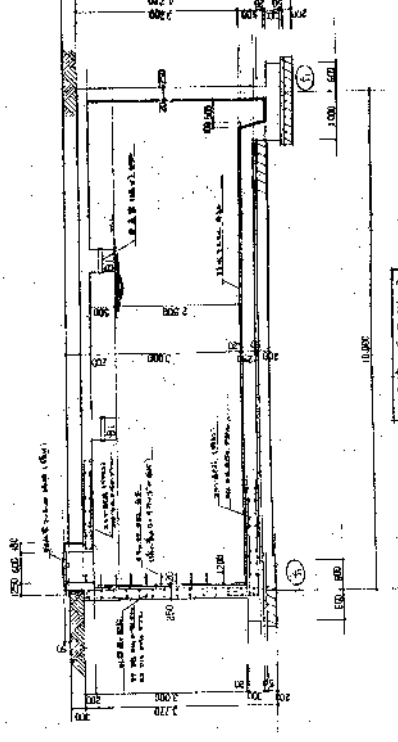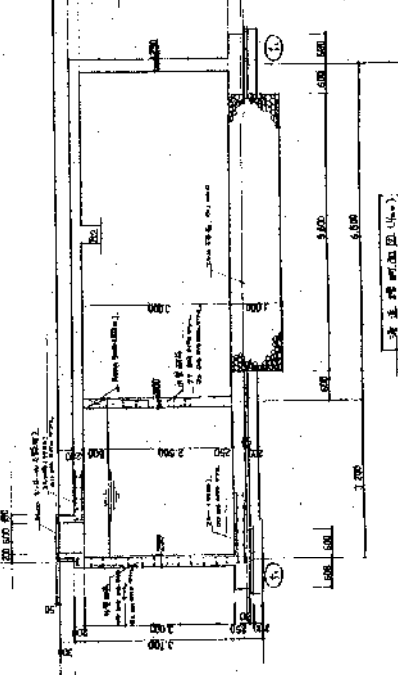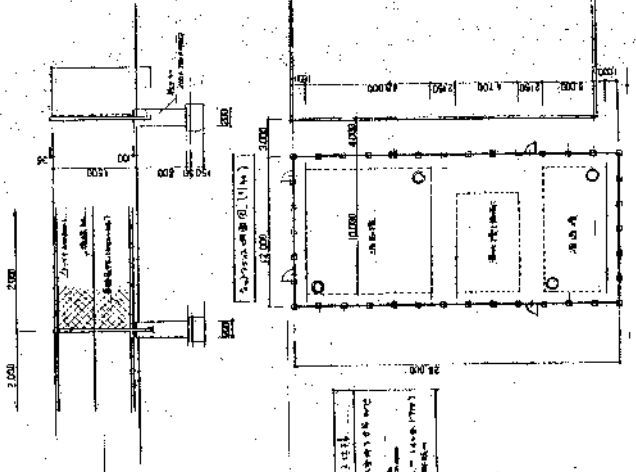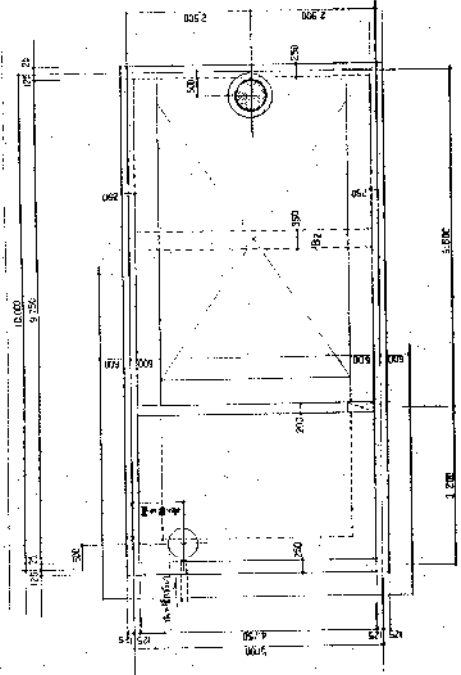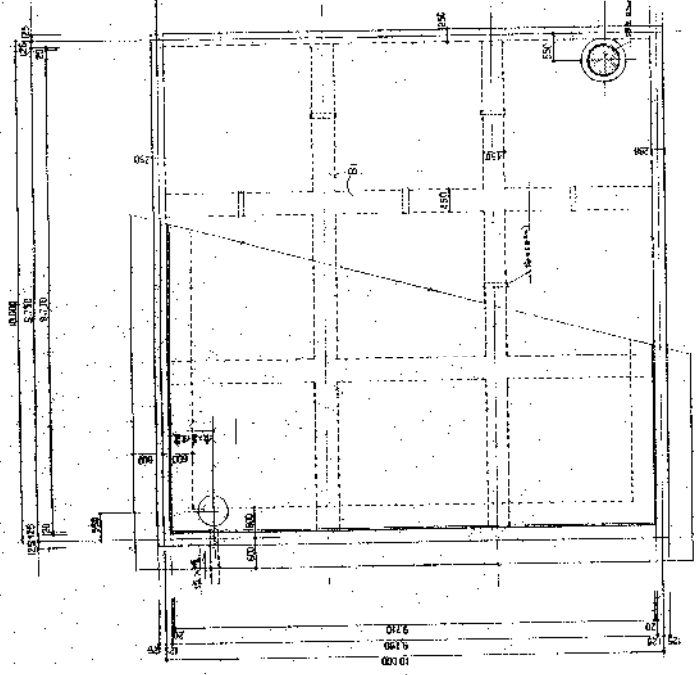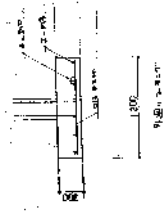



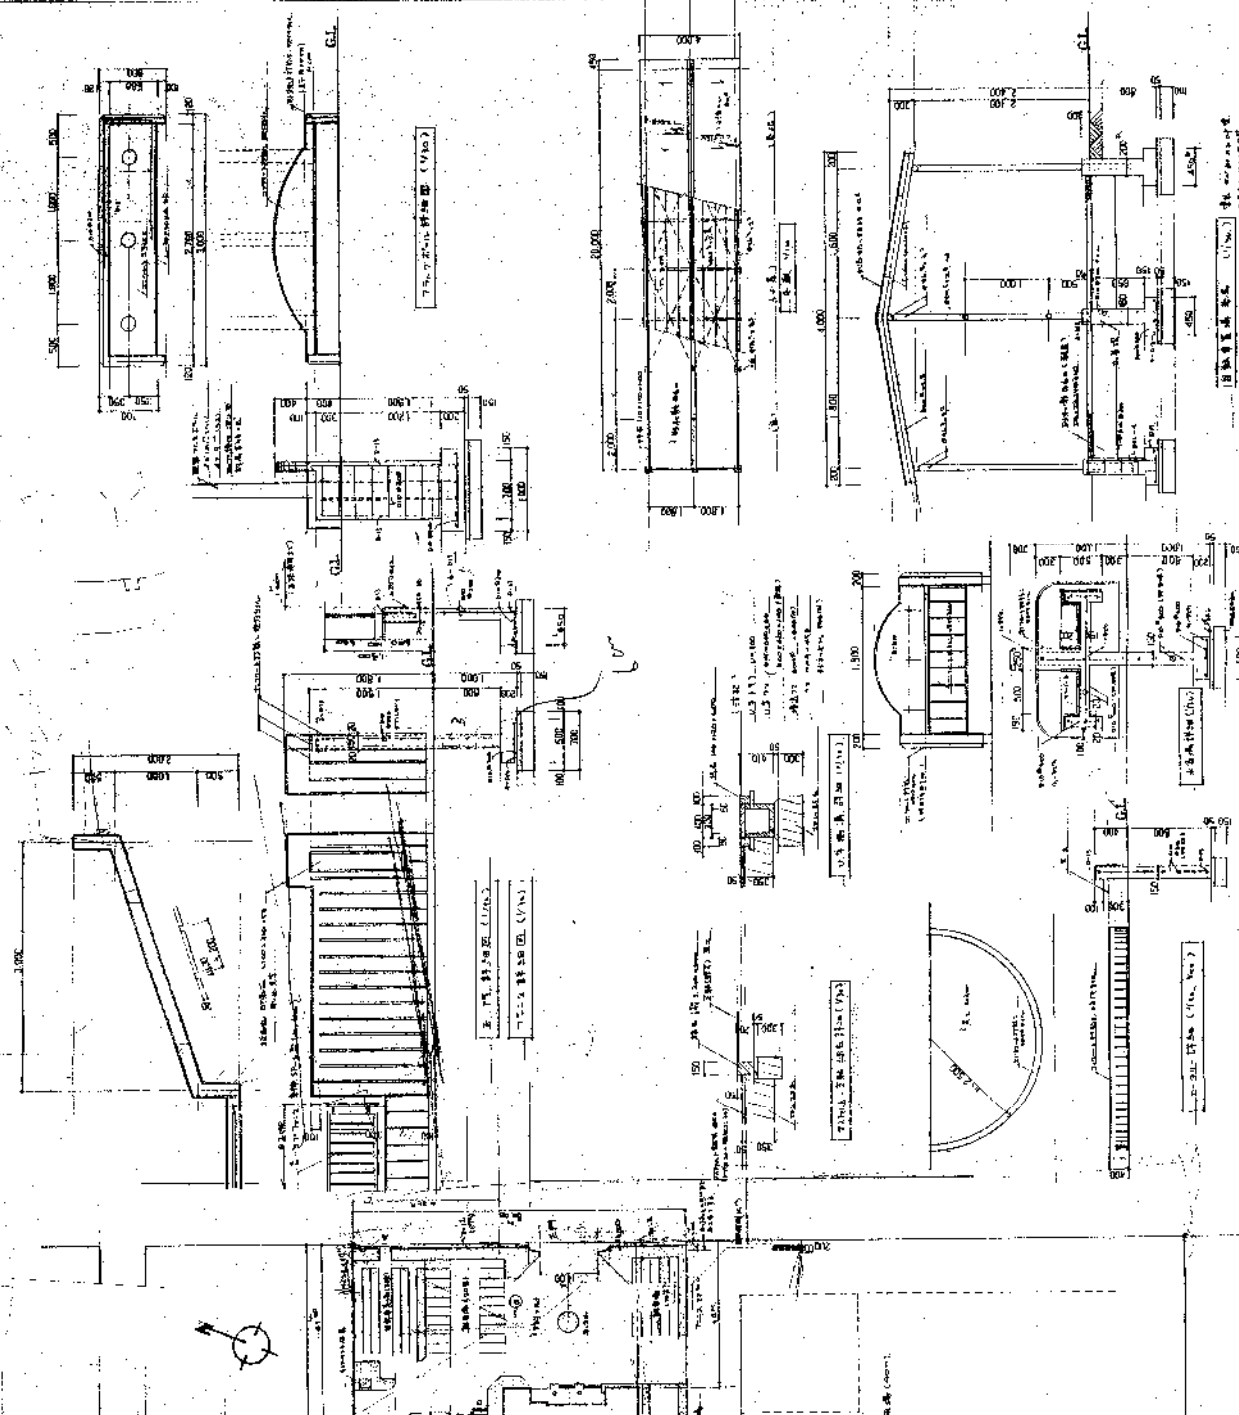






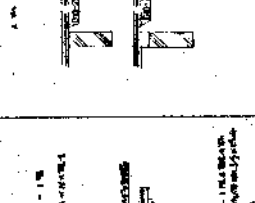
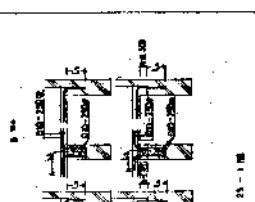
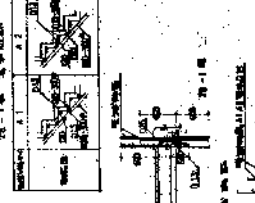
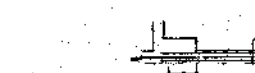
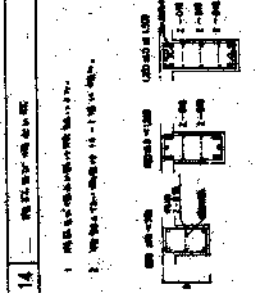
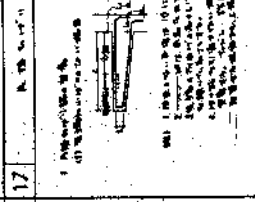
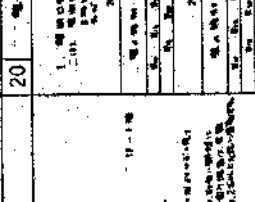
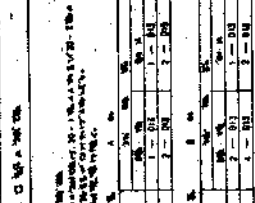
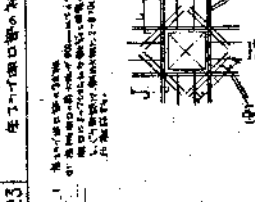
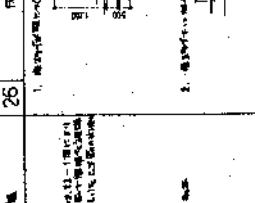
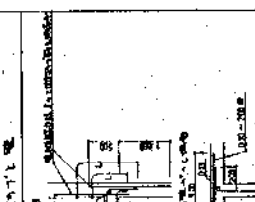
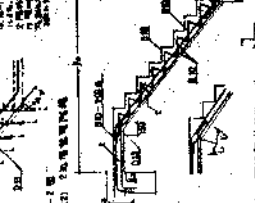
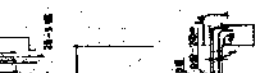
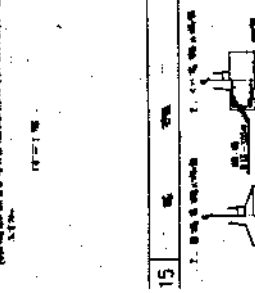
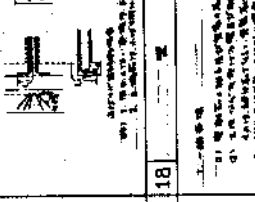
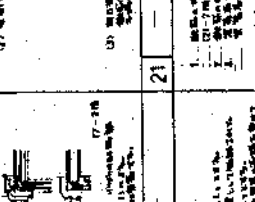
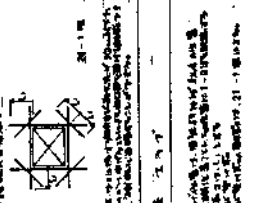
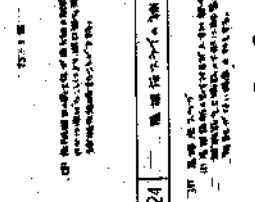
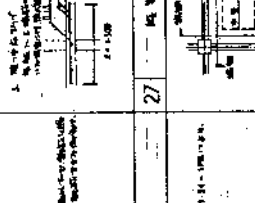
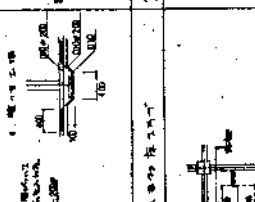
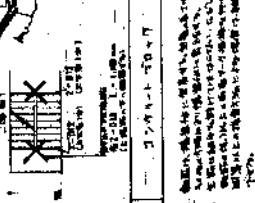
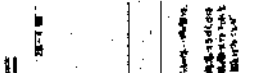
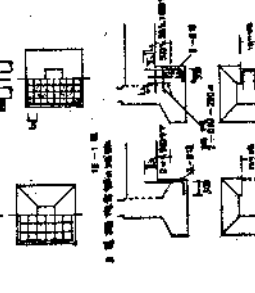
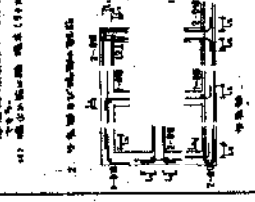
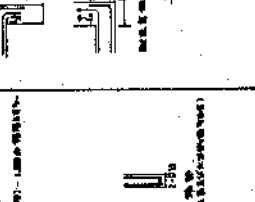
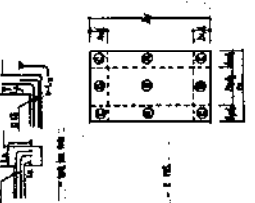
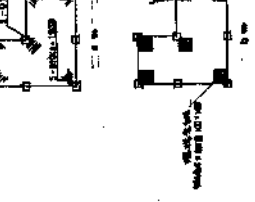
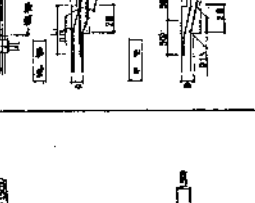
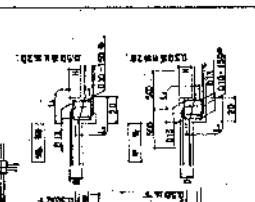
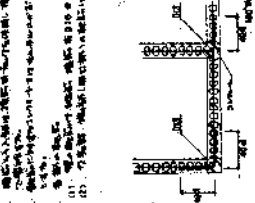



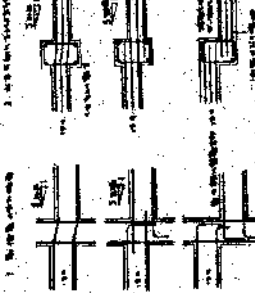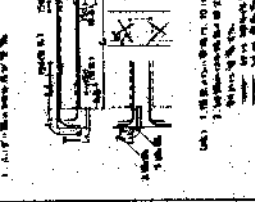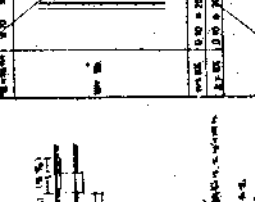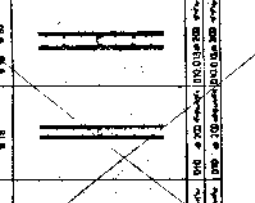
構造配筋基準Ⅲ


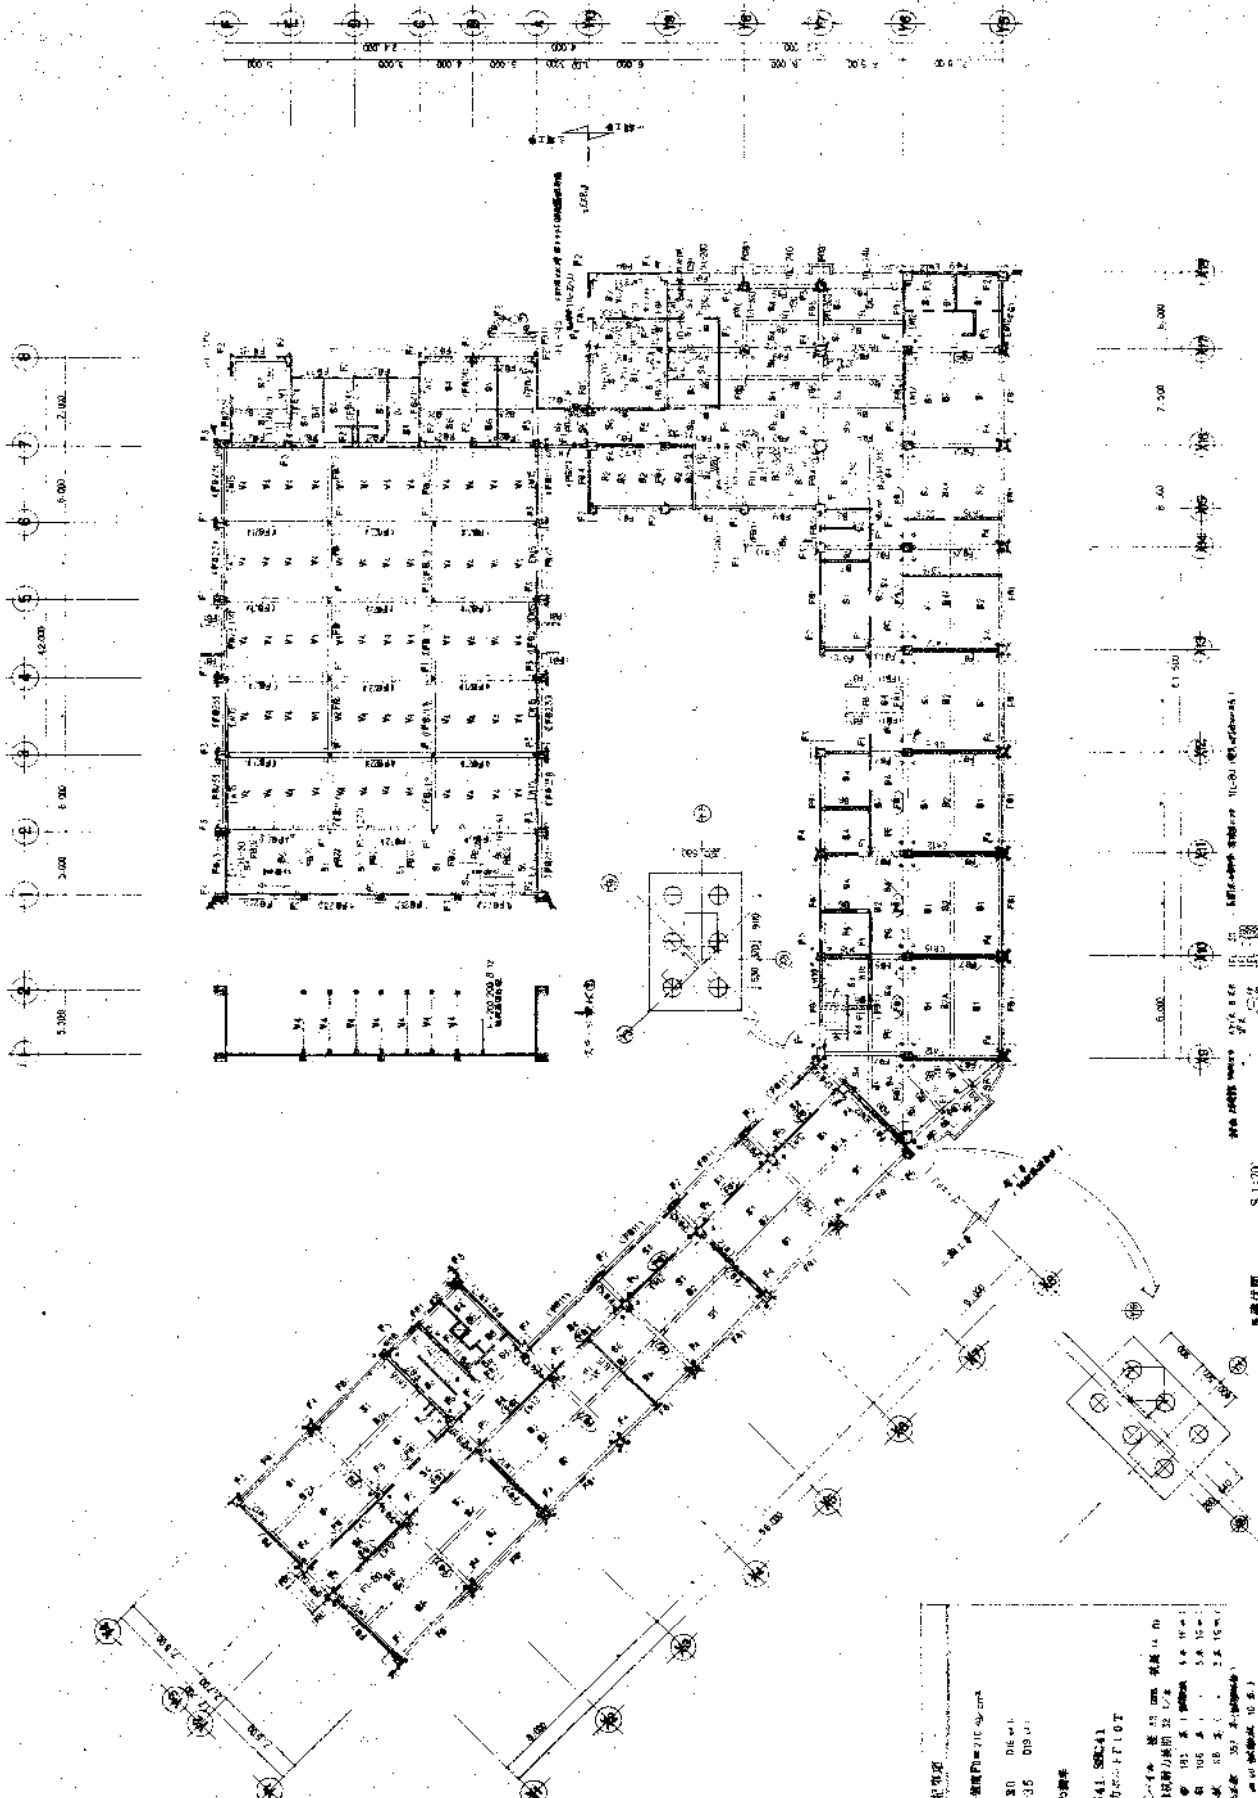


特記事項

1. コンクリート設計基準強度 $f_c = 21.0 \text{ N/mm}^2$
2. 鉄筋仕様 SD30 D16以下
S135 D19以下
3. 鉄筋継手 直列継手
4. 鉄筋保護 SS41, SSC41
高力コンクリート

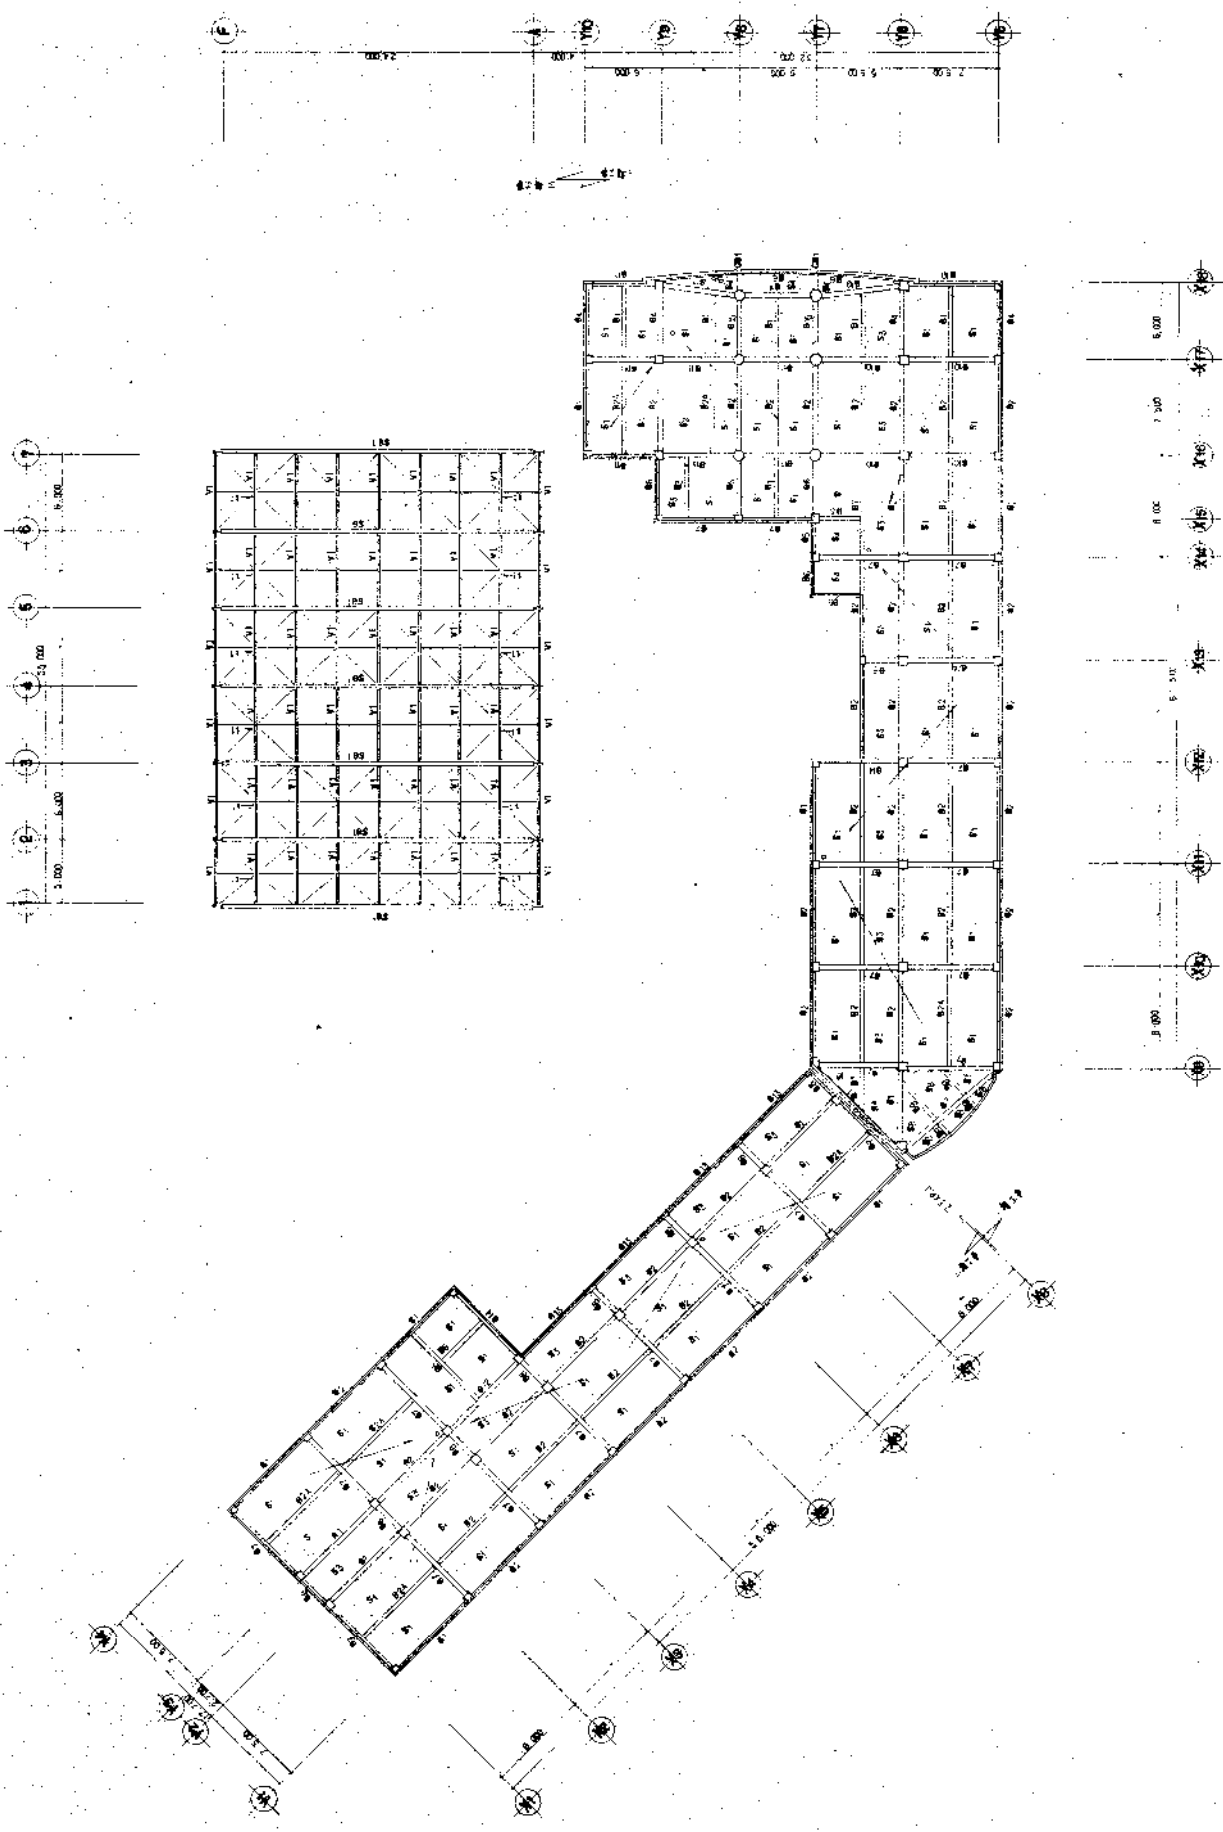

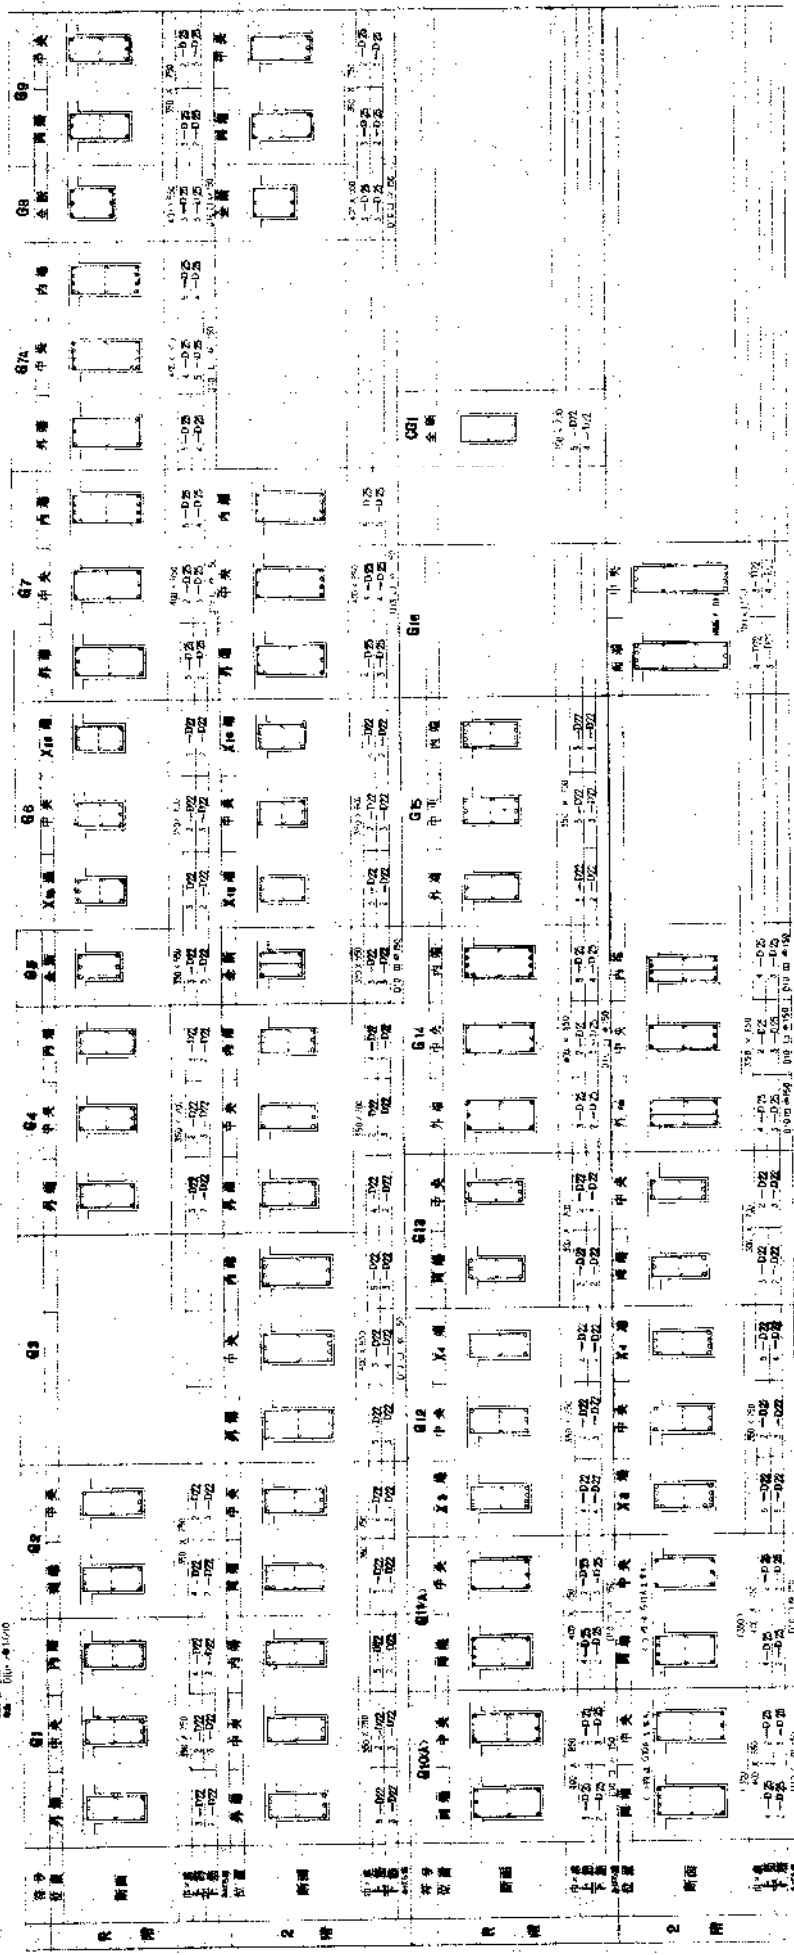


KEY PLAN

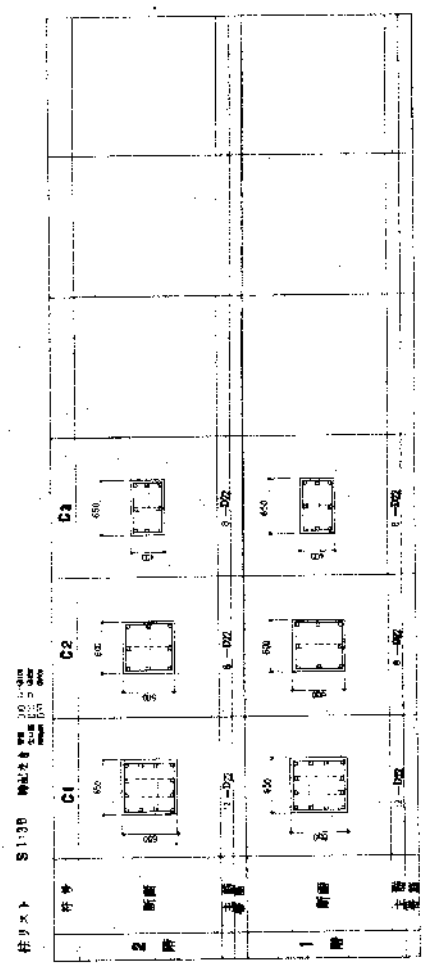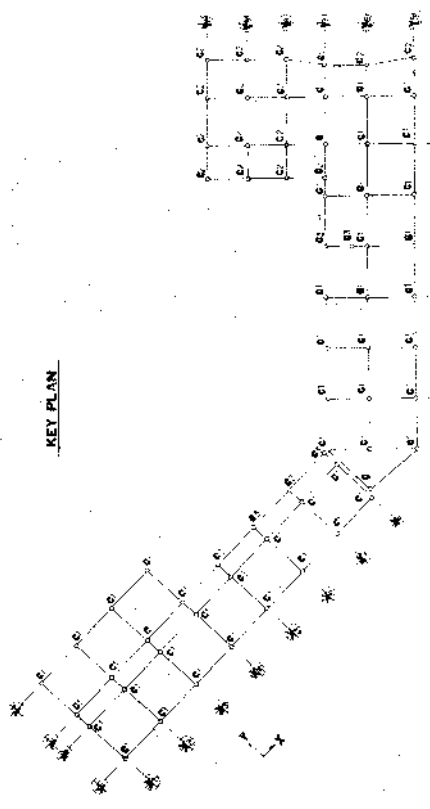

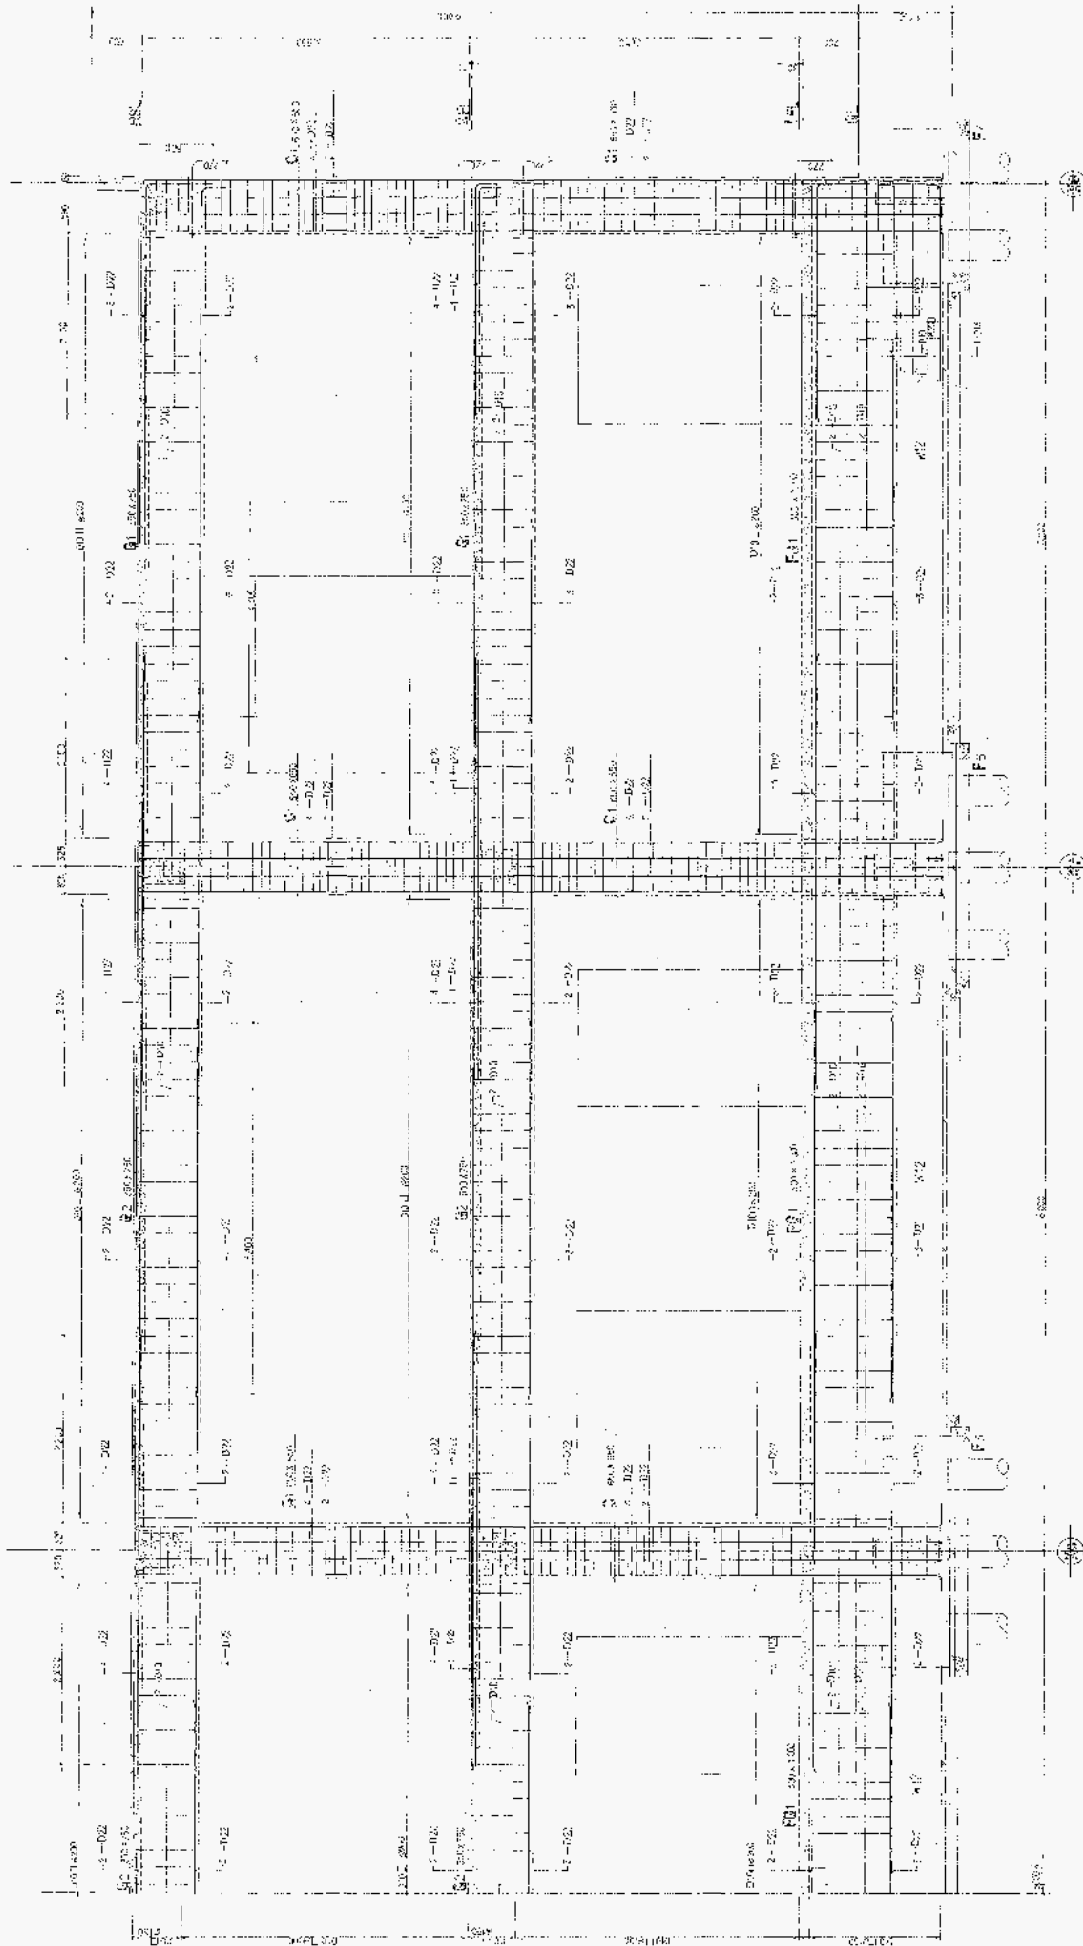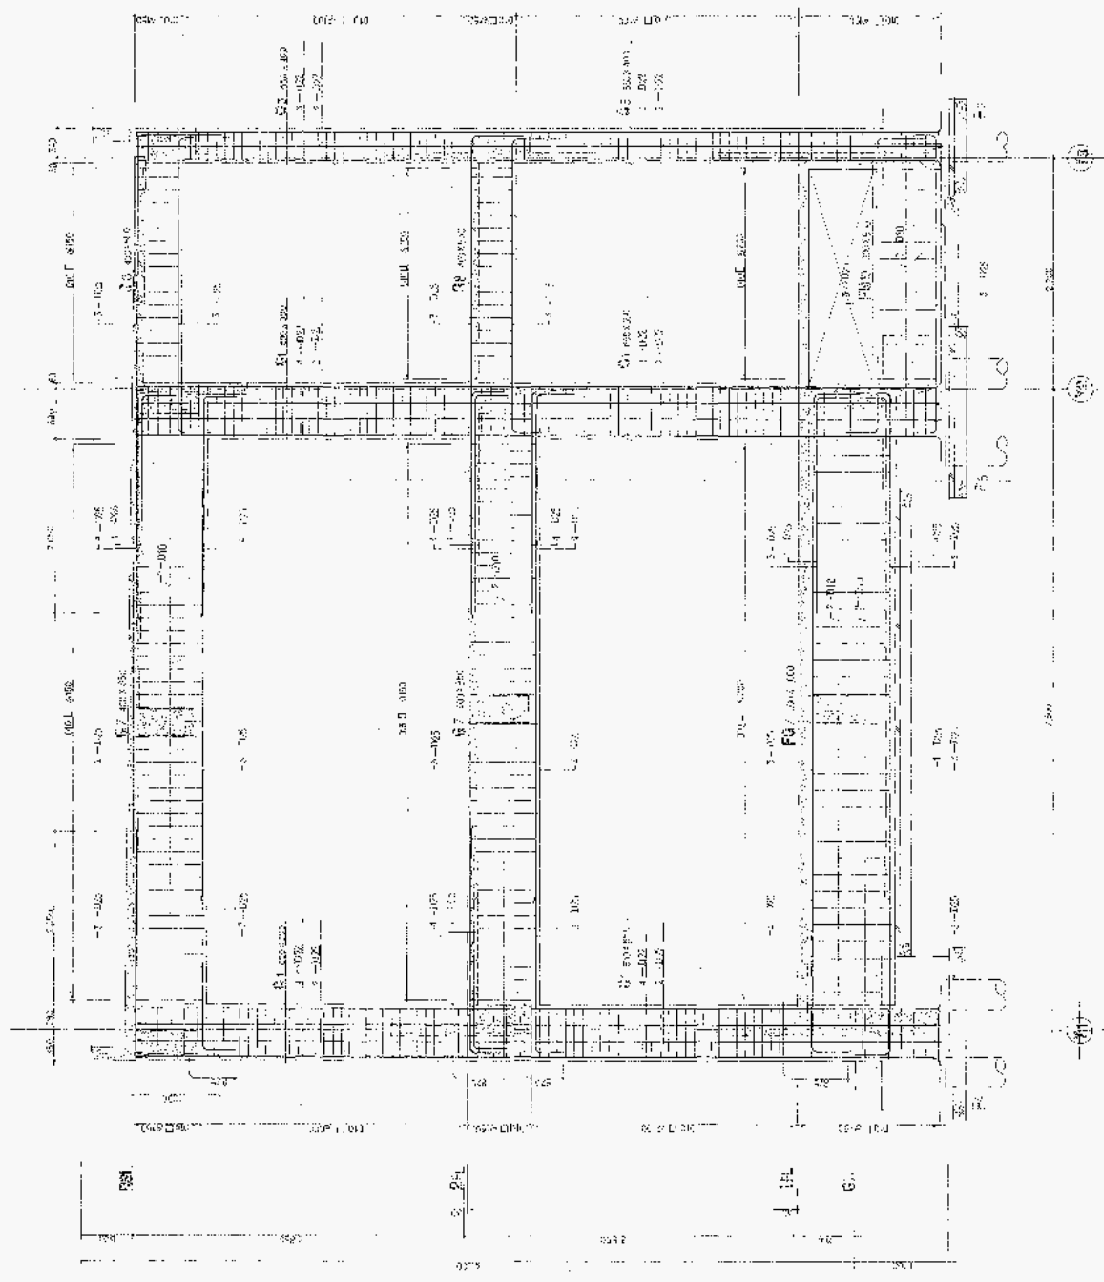
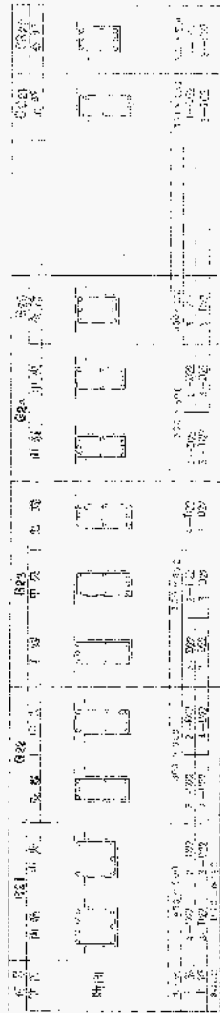
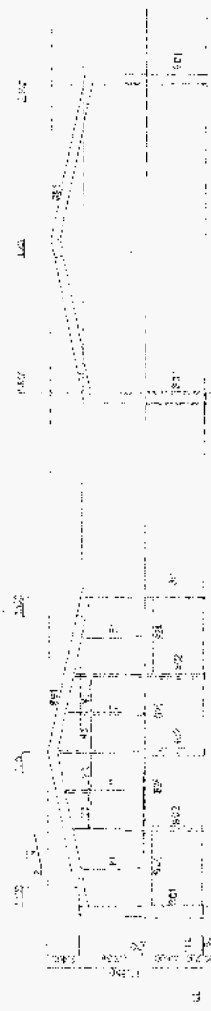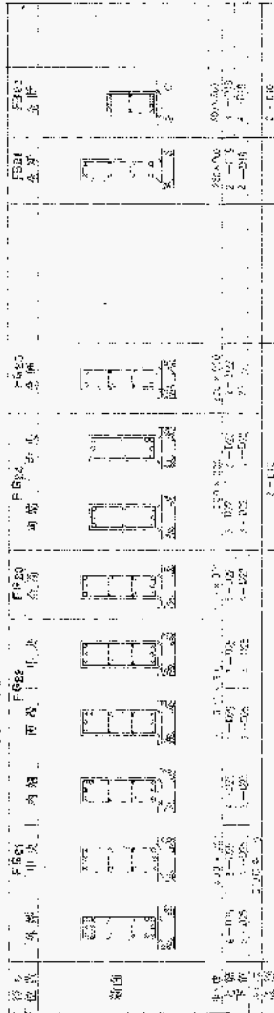


全館配置図

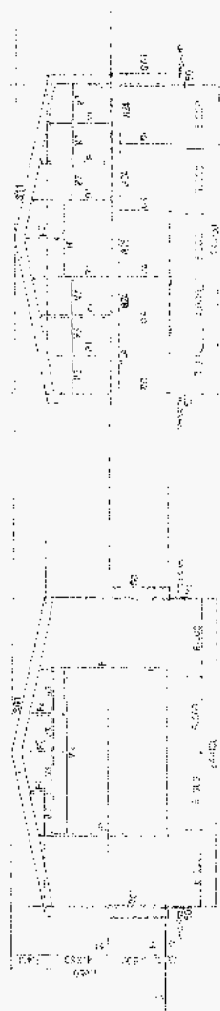

全館配置図

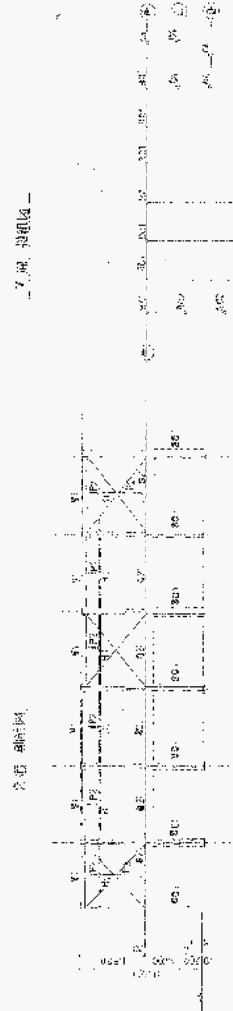

全館配置図

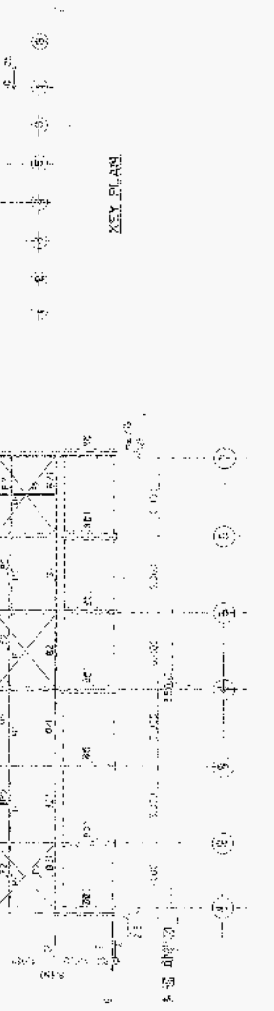

全館配置図


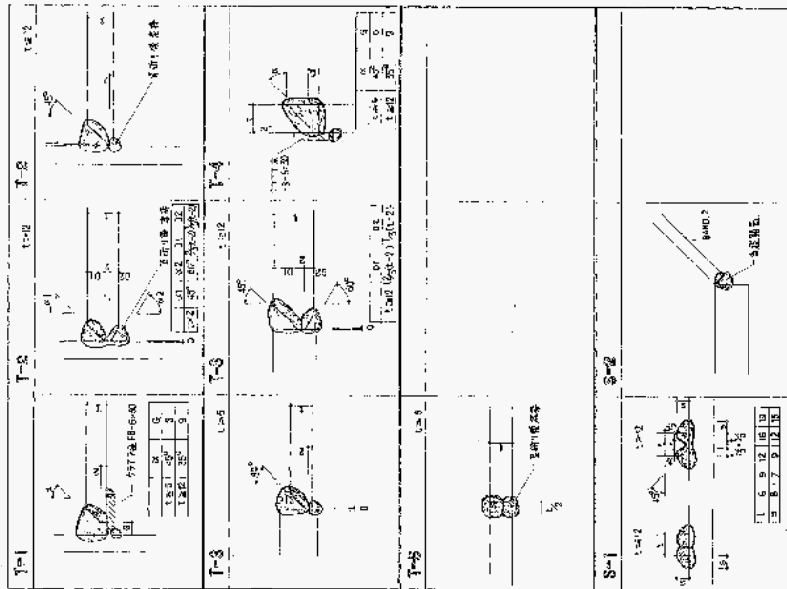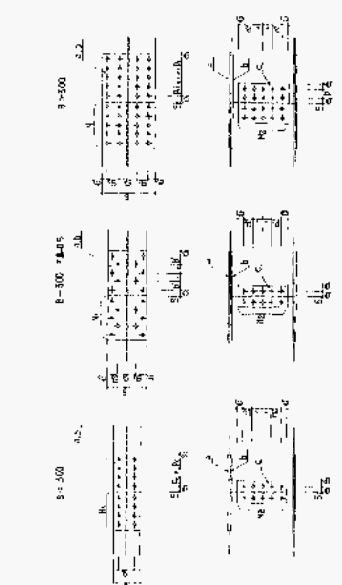
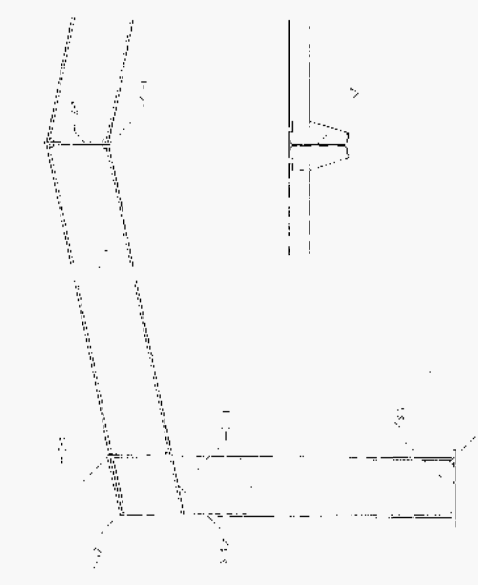


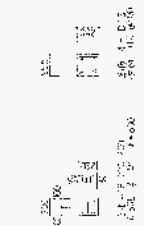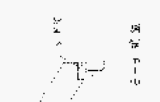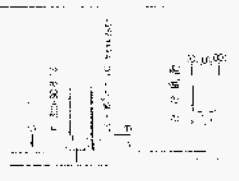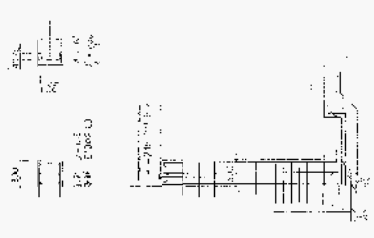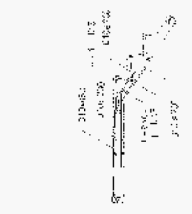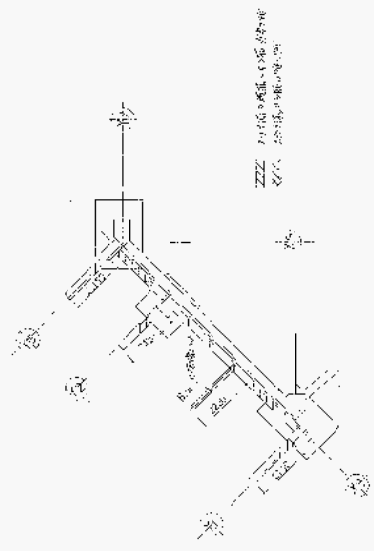
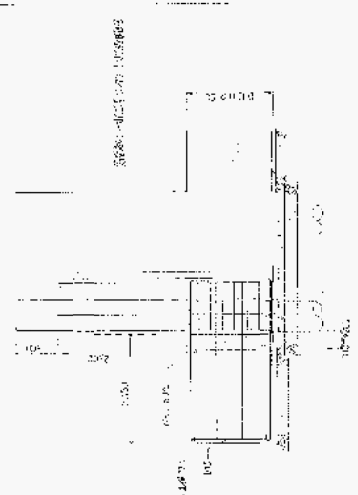


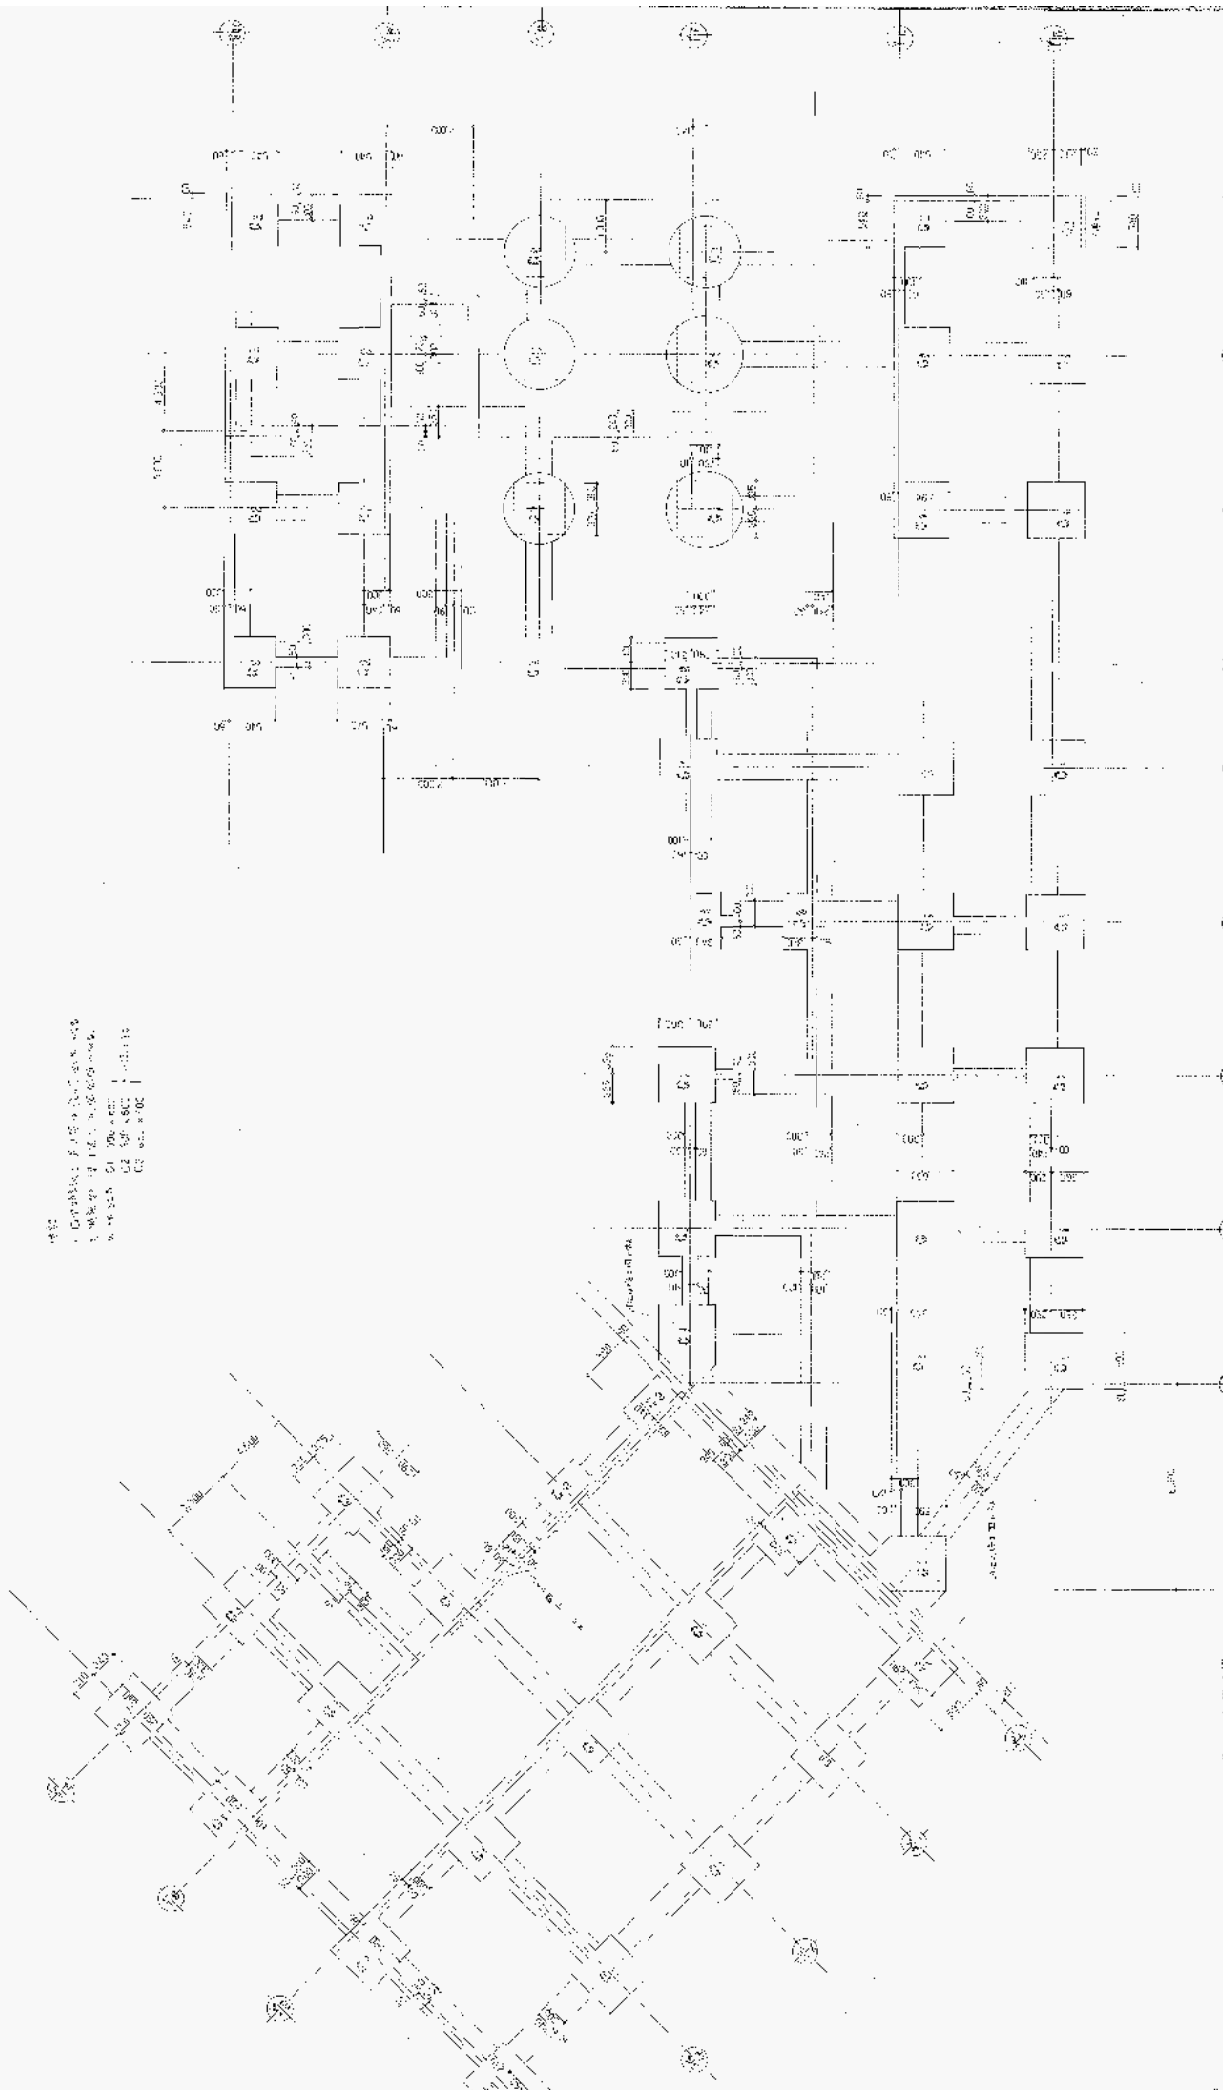






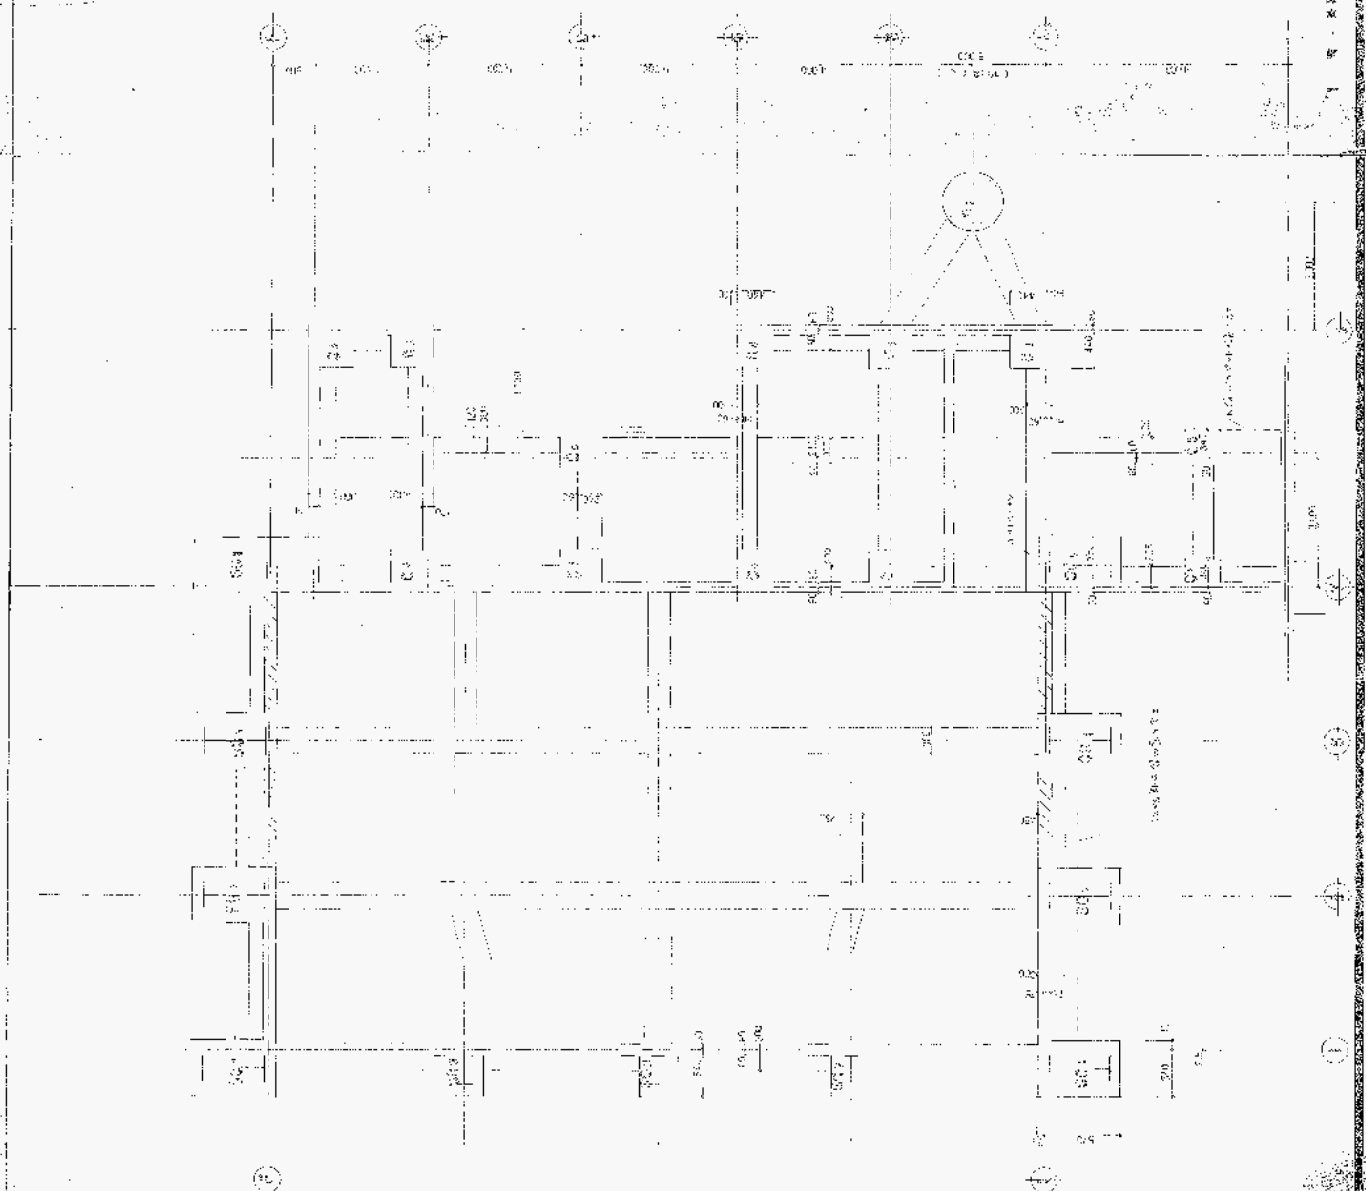


平面図 S = 1 : 1000

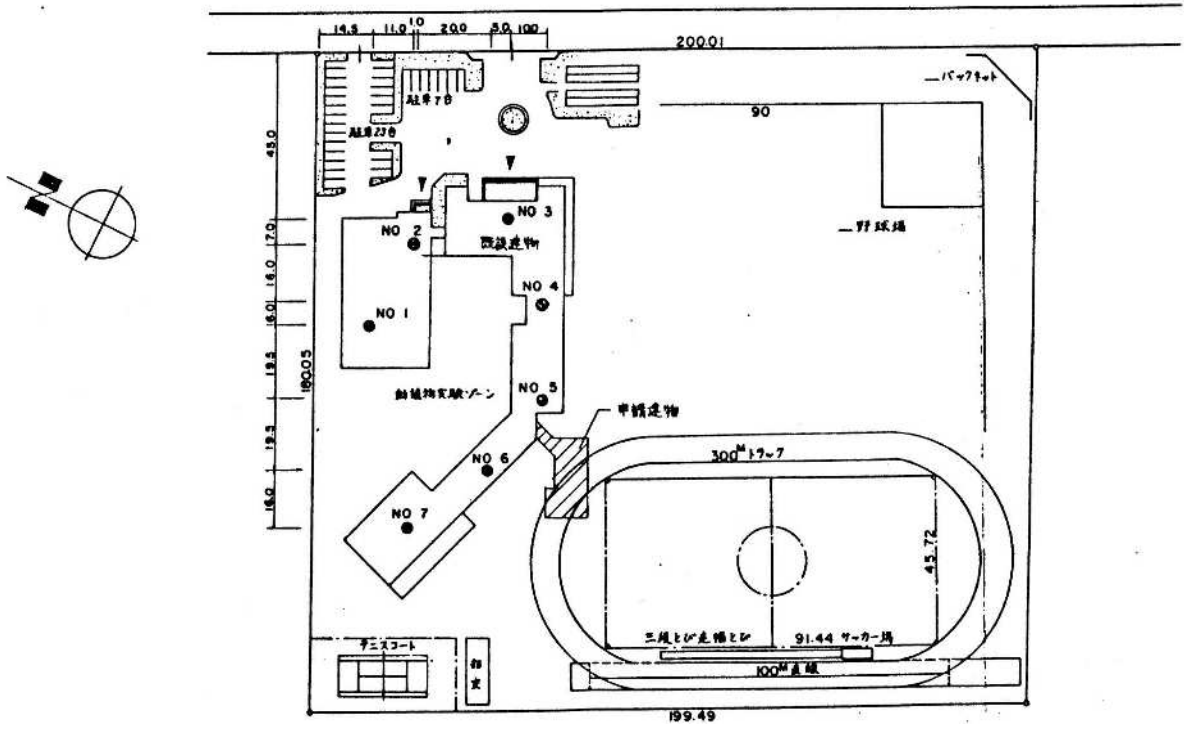

ボーリング調査位置図

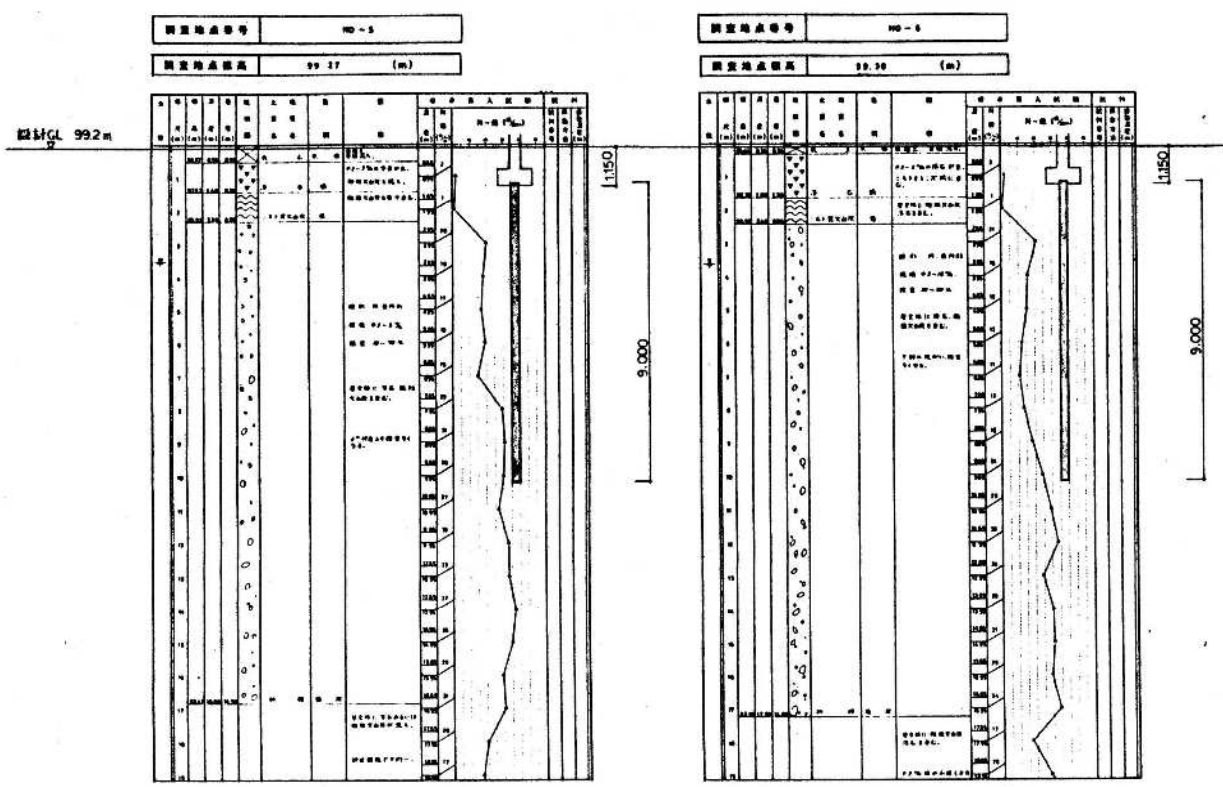

ボーリング柱状図

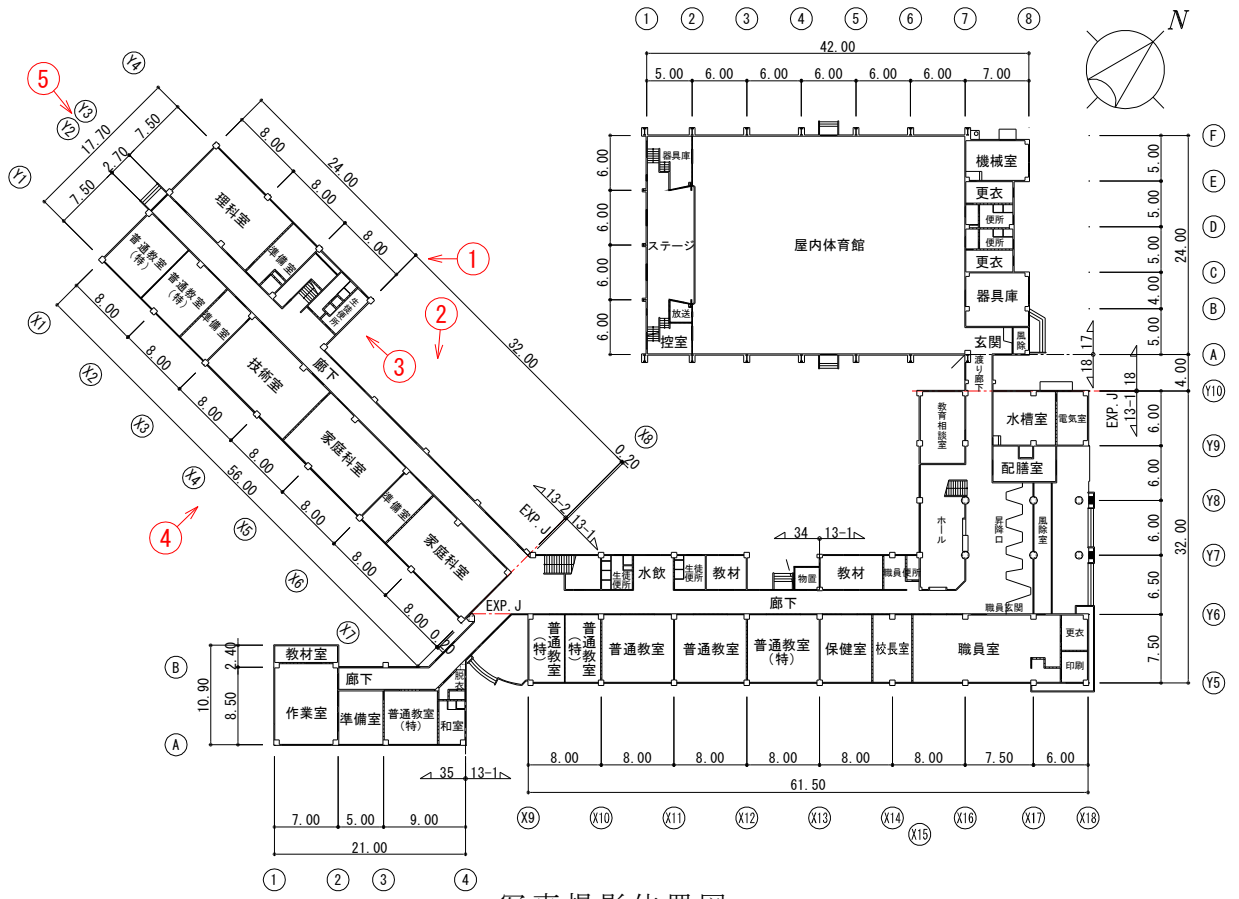

写真撮影位置図

	写真 No. 1
	調査項目 耐力度調査
	撮影場所 北面
	状況 全景
	写真 No. 2
	調査項目 耐力度調査
	撮影場所 北面
	状況 全景
	写真 No. 3
	調査項目 耐力度調査
	撮影場所 東面
	状況 全景

	写真 No. 4
	調査項目 耐力度調査
	撮影場所 南面
	状況 全景
	写真 No. 5
	調査項目 耐力度調査
	撮影場所 西面
	状況 全景
	写真 No.
	調査項目
	撮影場所
	状況

3. 構造耐力度測定

④ 構造耐力

当該建物は昭和 58 年 11 月建設の建物であり、新耐震基準の建物であるため、構造耐力の内、保有耐力 q 及び層間変形角 θ は、満点とする。

① 保有耐力

(a) 水平耐力 q

新耐震基準の建物のため満点とすることから、評点は **1.0** とする。

(b) コンクリート圧縮強度 k

JIS A 1107-2002「コンクリートからのコアの採取方法及び圧縮強度試験方法」に準拠し採取した。コンクリートコア圧縮強度試験結果を表 3.1 に、コンクリートコア採取位置図を図 3.1 及び図 3.2 に示す。


表 3.1 コンクリート圧縮強度試験結果

棟番号	試料番号	採取位置	試料寸法 (mm)		圧縮強度 ^{注1)} (N/mm ²)	
			直径 (d)	高さ (h)	試験値	平均値 \bar{X}
13-2棟	壁1	1階外壁	83.6	129.2	32.4	32.37
13-2棟	壁2	1階外壁	83.6	102.5	43.3	
13-2棟	壁3	2階外壁	83.6	101.7	21.4	

注1) JIS A 1107に基づく h/d による高さ補正後の強度


上記試験結果より、

$k=32.37/20=1.62$ より、判別式 $1.0 \leq k$ に相当することから **1.0**

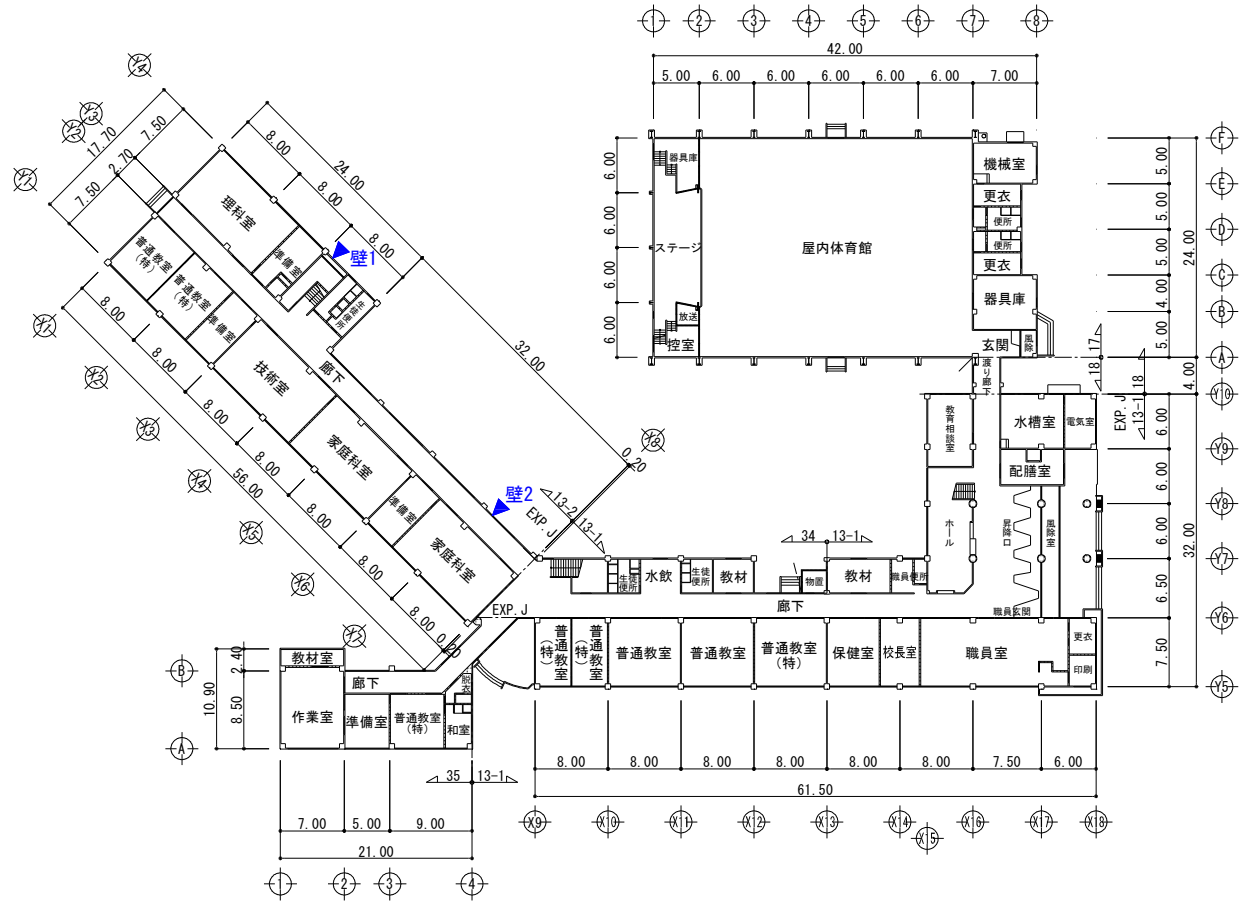

1階平面図

図 3.1 コンクリートコア採取位置図

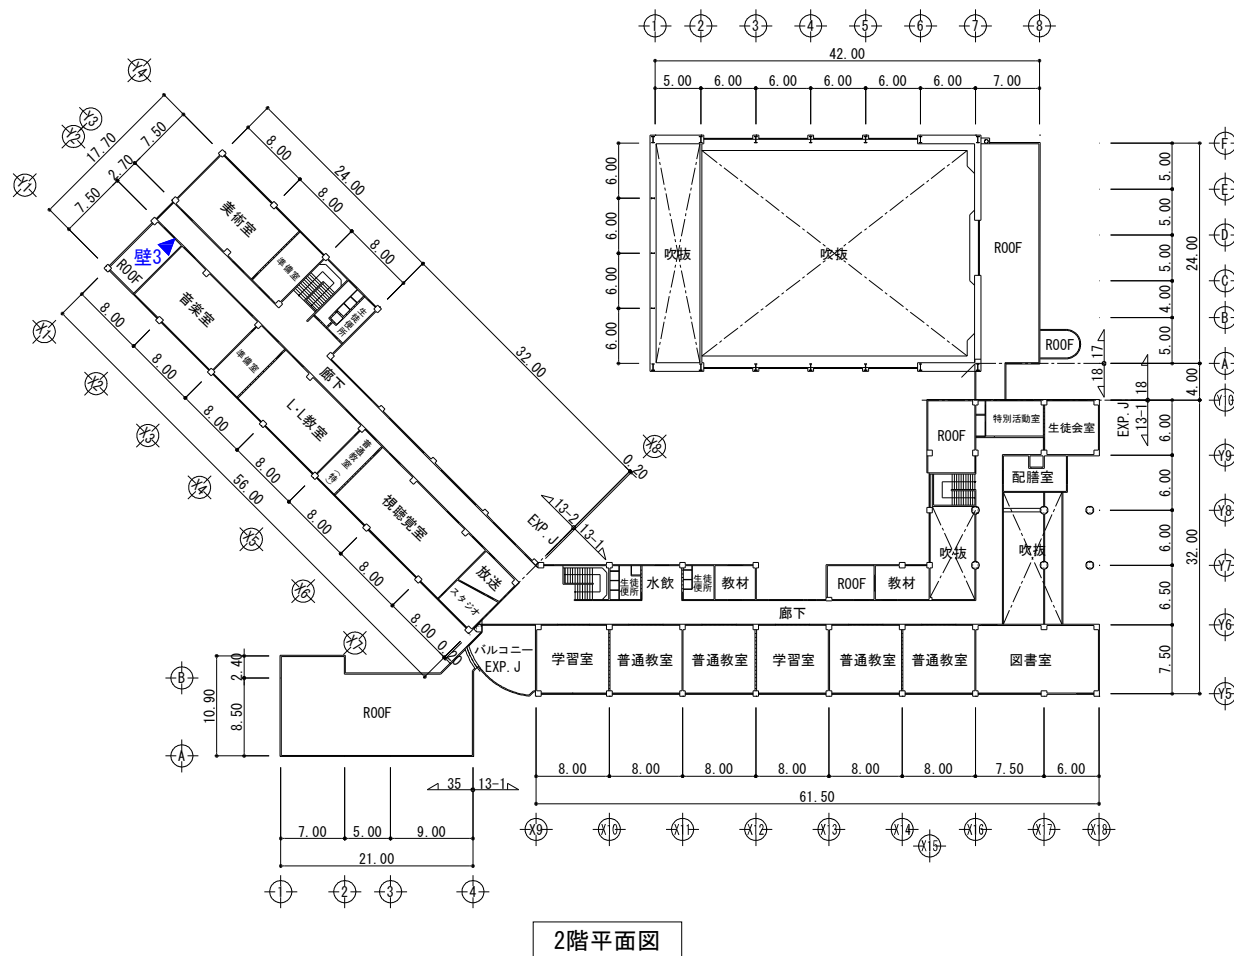

2階平面図

図 3.2 コンクリートコア採取位置図

② 層間変形角 θ


新耐震基準の建物のため満点とすることから、評点は **1.0** とする。

③ 基礎構造 β

現地調査を省略したため **1.0**

④ 地震による被災履歴 E

無災害・被災無しのため **1.0**

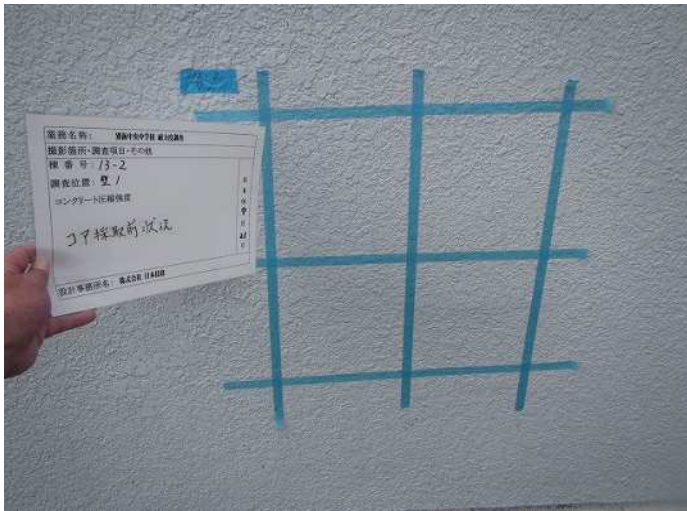

壁1 コンクリート圧縮強度k コア採取前状況	写真番号
	1



壁1 コンクリート圧縮強度k コア採取状況	写真番号
	2



壁1 コンクリート圧縮強度k コア採取完了	写真番号
	3



壁1 コンクリート圧縮強度k 補修完了	写真番号
	4



壁1 コンクリート圧縮強度k 採取コア状況	写真番号
	5



壁1 コンクリート圧縮強度k コンクリート圧縮強度試験状況	写真番号
	6



壁2 コンクリート圧縮強度k コア採取前状況	写真番号
	7




壁2 コンクリート圧縮強度k コア採取状況	写真番号
	8



壁2 コンクリート圧縮強度k コア採取完了	写真番号
	9




壁2 コンクリート圧縮強度k 補修完了	写真番号
	10

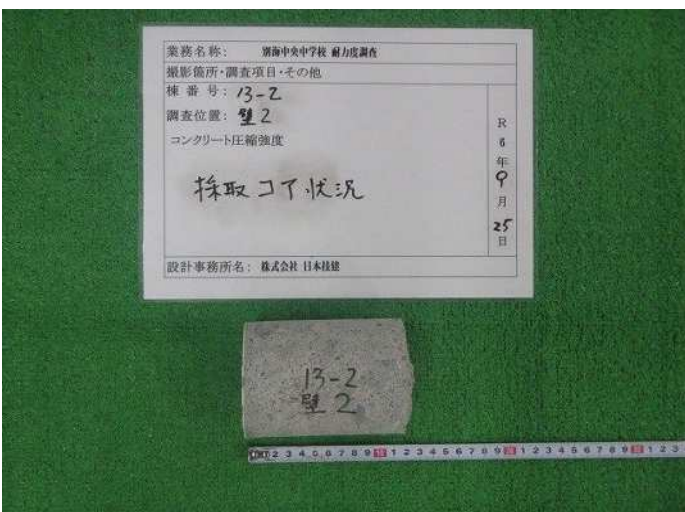

壁2 コンクリート圧縮強度k 採取コア状況	写真番号
	11



壁2 コンクリート圧縮強度k コンクリート圧縮強度試験状況	写真番号
	12

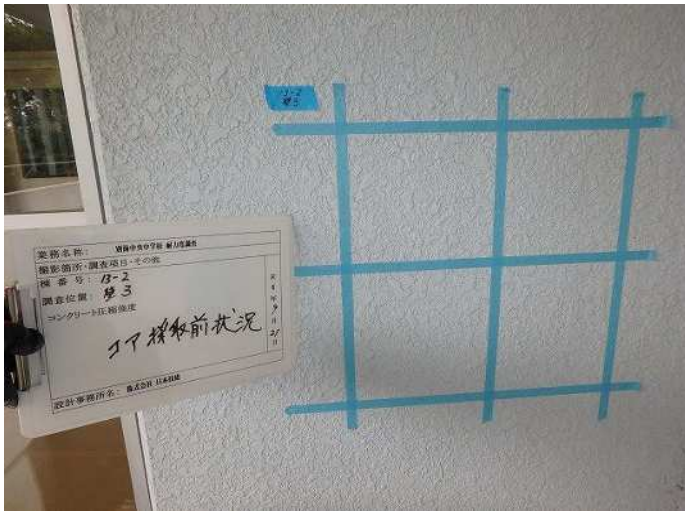

壁3 コンクリート圧縮強度k コア採取前状況	写真番号
	13



壁3 コンクリート圧縮強度k コア採取状況	写真番号
	14



壁3 コンクリート圧縮強度k コア採取完了	写真番号
	15



壁3 コンクリート圧縮強度k 補修完了	写真番号
	16



壁3 コンクリート圧縮強度k 採取コア状況	写真番号
	17



壁3 コンクリート圧縮強度k コンクリート圧縮強度試験状況	写真番号
	18

試験成績書

株式会社 日本技建 様

一般財団法人 東海技術センター

〒489-0977 愛知県瀬戸市坂上町430番地1

TEL (0561)85-0214



貴依頼による試料の試験結果を別紙のとおり報告します。

業務名称 : 別海中央中学校耐力度調査

受付日 : 令和6年9月27日

採取場所 : 別海中央中学校

試料名称 : コンクリートコア

試験項目 : コンクリートコアの圧縮強度試験 (JIS A 1107)
コンクリートの中性化深さ試験 (JIS A 1152)

試験結果 : 別紙のとおり

- 注1. 上記試験試料は、ご依頼者が採取し持ち込まれたものである。
2. 試験試料等の内容は、ご依頼者の試験依頼書の記載事項に基づき表記しました。
3. この試験成績書の一部を複製するときは、書面によって当試験所の承認を得るようにして下さい。

コンクリートコアの圧縮強度試験結果

業務名称：別海中央中学校耐力度調査

採取場所：別海中央中学校

試験年月日 令和6年9月30日

No.	供試体名称	平均直径 [mm]	平均高さ [mm]	質量 [g]	見掛密度 [g/cm ³]	最大荷重 [kN]	補正係数	圧縮強度 (補正前) [N/mm ²]	圧縮強度 (補正後) [N/mm ²]
1	13-1 壁1	83.6	119.5	1484.6	2.26	188	0.95	34.2	32.5
2	13-1 壁2	83.5	117.2	1459.5	2.27	170	0.95	31.0	29.5
3	13-1 壁3	83.6	99.1	1221.9	2.25	191	0.92	34.8	32.0
4	13-2 壁1	83.6	129.2	1632.1	2.30	185	0.96	33.7	32.4
5	13-2 壁2	83.6	102.5	1291.6	2.30	256	0.93	46.6	43.3
6	13-2 壁3	83.6	101.7	1278.9	2.29	128	0.92	23.3	21.4
7	35 壁1	83.6	115.0	1433.1	2.27	227	0.95	41.4	39.3
8	35 壁2	83.5	104.2	1303.9	2.29	167	0.93	30.5	28.4
9	35 壁3	83.6	115.3	1446.7	2.29	200	0.95	36.4	34.6
10	17 壁1	83.6	114.2	1457.8	2.33	256	0.95	46.6	44.3
11	17 壁2	83.6	114.6	1434.2	2.28	221	0.95	40.3	38.3
12	17 壁3	83.6	117.7	1489.1	2.30	256	0.95	46.6	44.3

備考

コンクリートの中性化深さ試験結果

業務名称：別海中央中学校耐力度調査

採取場所：別海中央中学校

試験年月日 令和6年9月30日

No.	供試体名称	中性化深さ [mm]										
		測点	1	2	3	4	5	6	7	平均値	最大値	
1	13-1 壁1	筒元	0.0	0.0	0.0	0.0	0.0	0.0	0.0	0.0	0.0	0.0
		筒先	-	-	-	-	-	-	-	-	-	-
2	13-1 壁2	筒元	2.0	1.5	1.5	1.0	1.0	1.0	0.0	1.1	4.5	
		筒先	-	-	-	-	-	-	-	-	-	-
3	13-1 壁3	筒元	0.0	4.0	0.5	1.5	3.0	1.0	1.5	1.6	4.0	
		筒先	-	-	-	-	-	-	-	-	-	-
4	13-2 壁1	筒元	0.0	0.0	0.0	1.5	0.0	0.0	0.0	0.2	2.0	
		筒先	-	-	-	-	-	-	-	-	-	-
5	13-2 壁2	筒元	0.0	0.0	0.0	0.0	0.0	0.0	0.0	0.0	0.0	
		筒先	-	-	-	-	-	-	-	-	-	-
6	13-2 壁3	筒元	0.0	0.0	1.0	0.0	0.0	0.0	0.0	0.1	2.5	
		筒先	-	-	-	-	-	-	-	-	-	-
7	35 壁1	筒元	0.0	0.0	0.0	0.0	0.0	0.0	0.0	0.0	0.0	
		筒先	-	-	-	-	-	-	-	-	-	-
8	35 壁2	筒元	0.0	0.0	0.0	0.0	0.0	0.0	0.0	0.0	0.0	
		筒先	-	-	-	-	-	-	-	-	-	-
9	35 壁3	筒元	0.0	0.0	0.0	0.0	0.0	0.0	0.0	0.0	0.0	
		筒先	-	-	-	-	-	-	-	-	-	-
10	17 壁1	筒元	0.0	0.0	0.0	0.0	0.0	0.0	0.0	0.0	0.0	
		筒先	-	-	-	-	-	-	-	-	-	-
11	17 壁2	筒元	0.0	1.0	0.0	0.0	0.0	0.0	0.0	0.1	1.5	
		筒先	-	-	-	-	-	-	-	-	-	-
12	17 壁3	筒元	0.0	0.0	0.0	0.0	0.0	0.0	0.0	0.0	0.0	
		筒先	-	-	-	-	-	-	-	-	-	-

備考

最大値は測点と別に測定した値。但し、最大値が測点上にある場合は、その値を引用した。
筒先が破断又は欠損の場合は、測定不能のため「-」で表記した。

コンクリートの中性化深さ測定(フェノールフタレイン法)
別海中央中学校耐力度調査
別海中央中学校
13-1 壁1



コンクリートの中性化深さ測定(フェノールフタレイン法)
別海中央中学校耐力度調査
別海中央中学校
13-1 壁2



コンクリートの中性化深さ測定(フェノールフタレイン法)
別海中央中学校耐力度調査
別海中央中学校
13-1 壁3



コンクリートの中性化深さ測定(フェノールフタレイン法)

別海中央中学校耐力度調査

別海中央中学校

13-2 壁1

筒元

筒先



コンクリートの中性化深さ測定(フェノールフタレイン法)

別海中央中学校耐力度調査

別海中央中学校

13-2 壁2

筒元

筒先



コンクリートの中性化深さ測定(フェノールフタレイン法)

別海中央中学校耐力度調査

別海中央中学校

13-2 壁3

筒元

筒先



コンクリートの中性化深さ測定(フェノールフタレイン法)
別海中央中学校耐力度調査
別海中央中学校
35 壁1

← 筒元

筒先 →



コンクリートの中性化深さ測定(フェノールフタレイン法)
別海中央中学校耐力度調査
別海中央中学校
35 壁2

← 筒元

筒先 →



コンクリートの中性化深さ測定(フェノールフタレイン法)
別海中央中学校耐力度調査
別海中央中学校
35 壁3

← 筒元

筒先 →



コンクリートの中性化深さ測定(フェノールフタレイン法)

別海中央中学校耐力度調査

別海中央中学校

17 壁1

筒元

筒先



コンクリートの中性化深さ測定(フェノールフタレイン法)

別海中央中学校耐力度調査

別海中央中学校

17 壁2

筒元

筒先



コンクリートの中性化深さ測定(フェノールフタレイン法)

別海中央中学校耐力度調査

別海中央中学校

17 壁3


筒元

筒先



4. 健全度測定


調査位置図1

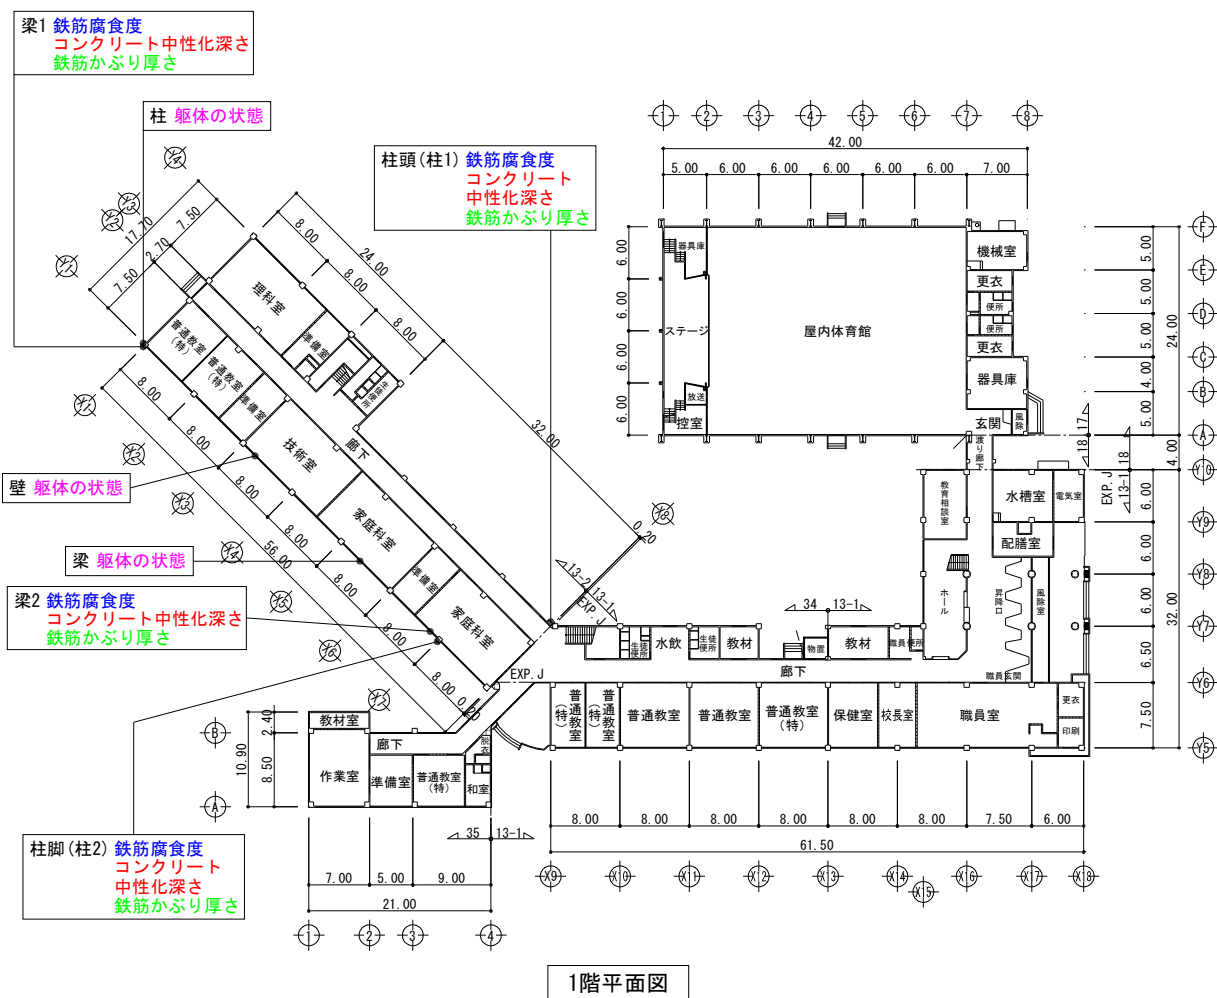

凡例

鉄筋腐食度
コンクリート中性化深さ
鉄筋かぶり厚さ
躯体の状態

調査位置図2

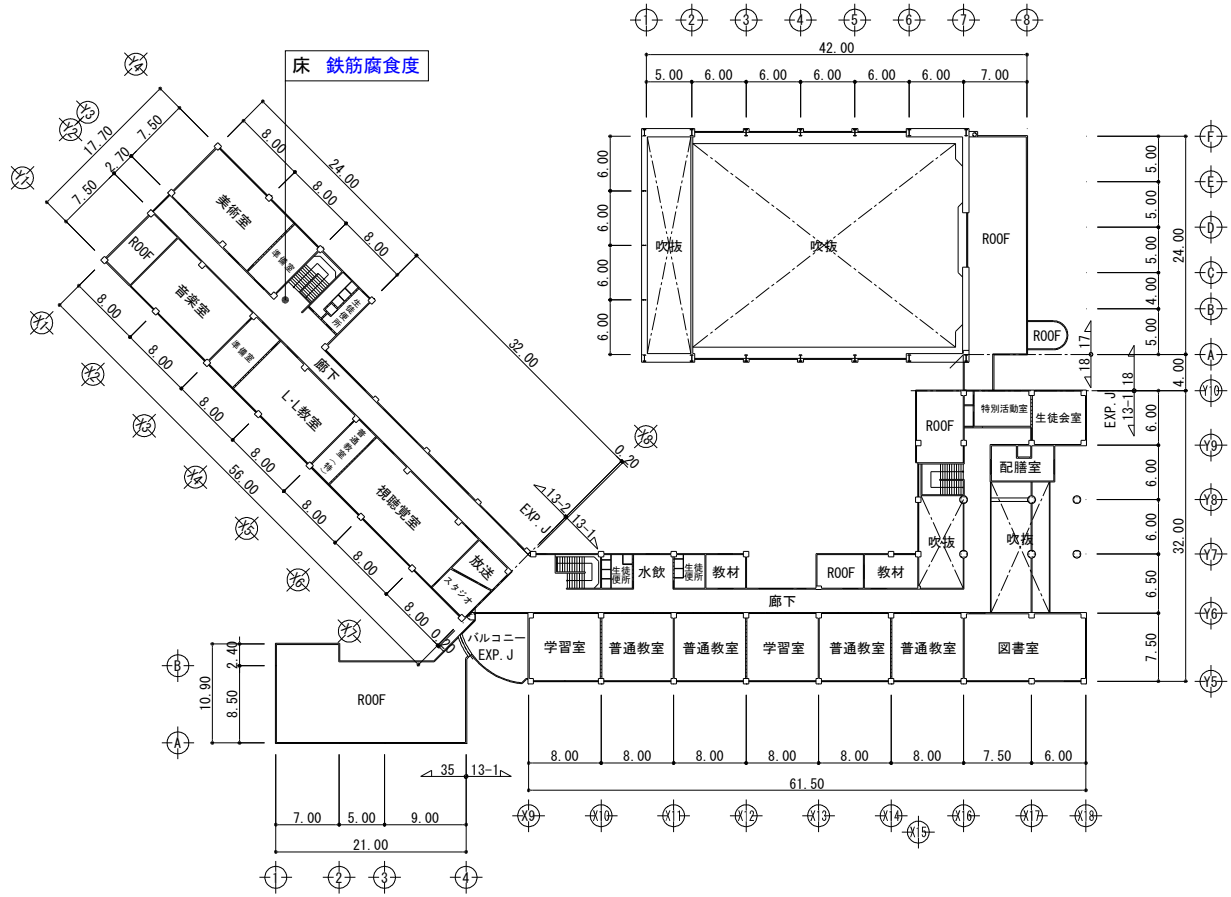

2階平面図

凡例

鉄筋腐食度
コンクリート中性化深さ
鉄筋かぶり厚さ
躯体の状態

② 鉄筋腐食度 F

当該建物の柱及び梁について、それぞれ 2 箇所以上鉄筋の腐食状態を調べ、下表により状態に応じたグレードを求め、その最低値 F によって評価する。また、柱、梁、壁、床の外観調査で鉄筋さびの溶け出しや層状さびの膨張力によりかぶりコンクリートを持ち上げているなどの劣化状況についても併せて記載する。

発錆のグレード

鉄筋の発錆状態	グレード
さびがほとんど認められない。 鉄筋さびによる膨張亀裂、鉄筋さびの溶け出しは認められない。	1.0
部分的に点食を認める。または、大部分が赤さびに覆われている。 鉄筋さびの溶け出しが認められる。	0.8
層状さびが認められる。 層状さびの膨張力によりかぶりコンクリートを持ち上げている。	0.5

②について、今回の調査結果を下表に示す。

調査対象及び箇所		鉄筋の発錆状況	グレード
鉄筋腐食状態	柱頭	さびがほとんど認められない	1.0
	柱脚	部分的に点食を認める	0.8
	梁 1	部分的に点食を認める	0.8
	梁 2	さびがほとんど認められない	1.0
外観調査結果	柱	鉄筋さびによる膨張亀裂、鉄筋さびの溶け出しは認められない。	1.0
	梁	鉄筋さびによる膨張亀裂、鉄筋さびの溶け出しは認められない。	1.0
	壁	鉄筋さびによる膨張亀裂、鉄筋さびの溶け出しは認められない。	1.0
	床	層状さびが認められる	0.5

柱頭及び梁 2 の発錆グレードは 1.0、柱脚及び梁 1 の発錆グレードは 0.8 となった。また、外観調査結果より床の発錆グレードは 0.5 となり、その他の発錆グレードは 1.0 となった。

以上のことから、最低値はグレード 0.5 であるため **0.5**

③ コンクリート中性化深さ等及び鉄筋かぶり厚さ





(a) コンクリート中性化深さ等 ; a

- 判別式 $a \leq 1.5 \text{ cm}$ 1.0
 $1.5 \text{ cm} < a < 3 \text{ cm}$ 直線補間
 $3 \text{ cm} \leq a$ 0.5

(b) 鉄筋かぶり厚さ ; b

- 判別式 $3 \text{ cm} \leq b$ 1.0
 $1.5 \text{ cm} < b < 3 \text{ cm}$ 直線補間
 $b \leq 1.5 \text{ cm}$ 0.5

③について、今回の調査結果を下表に示す。なお、当該建物は増しコンクリート2cmが施されているため(設計図書より)、各計測値は-2cmとする。
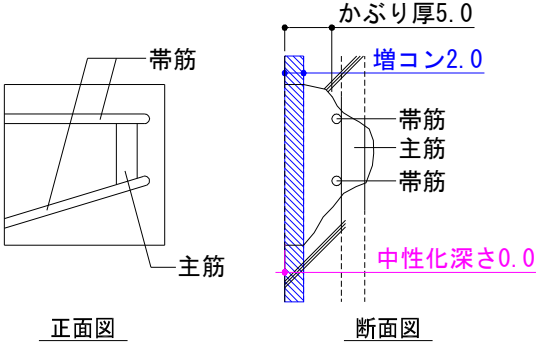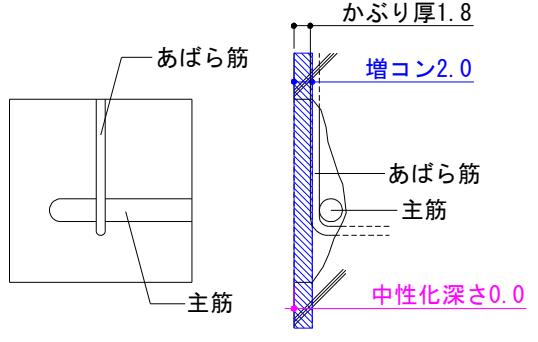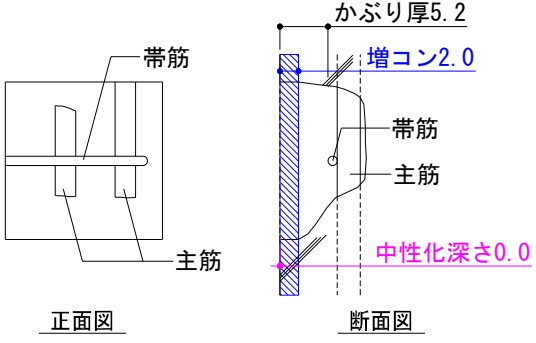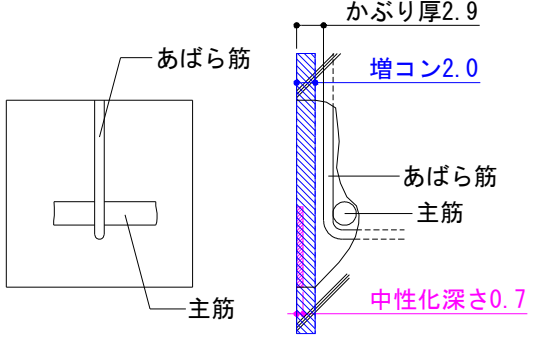
<p>柱頭 (柱 1)</p>  <p>正面図 断面図</p> <p>単位 : cm</p>	<p>梁 1</p>  <p>正面図 断面図</p> <p>単位 : cm</p>
<p>a. コンクリートの中性化深さ : $0.0 - 2 = 0.0 \text{ cm}$</p>	<p>a. コンクリートの中性化深さ : $0.0 - 2 = 0.0 \text{ cm}$</p>
<p>b. 鉄筋のかぶり厚さ : $5.0 - 2 = 3.0 \text{ cm}$</p>	<p>b. 鉄筋のかぶり厚さ : $1.8 - 2 = 0.0 \text{ cm}$</p>
<p>柱脚 (柱 2)</p>  <p>正面図 断面図</p> <p>単位 : cm</p>	<p>梁 2</p>  <p>正面図 断面図</p> <p>単位 : cm</p>
<p>a. コンクリートの中性化深さ : $0.0 - 2 = 0.0 \text{ cm}$</p>	<p>a. コンクリートの中性化深さ : $0.7 - 2 = 0.0 \text{ cm}$</p>
<p>b. 鉄筋のかぶり厚さ : $5.2 - 2 = 3.2 \text{ cm}$</p>	<p>b. 鉄筋のかぶり厚さ : $2.9 - 2 = 0.9 \text{ cm}$</p>

$$\text{中性化深さ } a = \frac{0.0+0.0+0.0+0.0}{4} = 0.00 \text{ cm}$$

平均値 $a=0.00 \text{ cm}$ より、判別式 $a \leq 1.5 \text{ cm}$ に相当するため **1.0**

$$\text{鉄筋かぶり厚さ } b = \frac{3.0+3.2+0.0+0.9}{4} = 0.78 \text{ cm}$$

平均値 $b=1.78 \text{ cm}$ より、判別式 $1.5 \text{ cm} < b < 3 \text{ cm}$ に相当するため直線補間より **0.59**

④ 躯体の状態；D


当該建物の柱、梁、壁、床のそれぞれ1箇所について構造ひび割れの測定を行い、下表により状態に応じたグレードを求め、その最低値を躯体によるDとする。

躯体状態のグレード

部材毎のひび割れの状態	グレード
<ul style="list-style-type: none"> ・ ひび割れがほとんど認められない。 ・ コールドジョイントがほとんど認められない。 ・ ジャンカがほとんど認められない。 	1.0
<ul style="list-style-type: none"> ・ 幅 0.3 mm未満のひび割れが多数あるか、または、幅 0.3mm 以上のひび割れが部分的に認められる。 ・ コールドジョイントに沿った仕上面のひび割れがあり、かつ、漏水跡が認められる。 ・ ジャンカが部分的に認められる。 	0.8
<ul style="list-style-type: none"> ・ 幅 0.3 mm以上のひび割れが多数あるか、または、幅 1.0mm 以上のひび割れが部分的に認められる。 ・ 表面積 30cm 角程度のジャンカが多数認められる。 	0.5

D：躯体の状態によるグレードの最低値


当該建物の各部材毎にひび割れが最も顕著に確認された箇所を選定し図示した。ひび割れ幅の測定において弾性塗装を施している部位は、部分的に塗装を撤去し、コンクリート躯体面にて測定を行った。

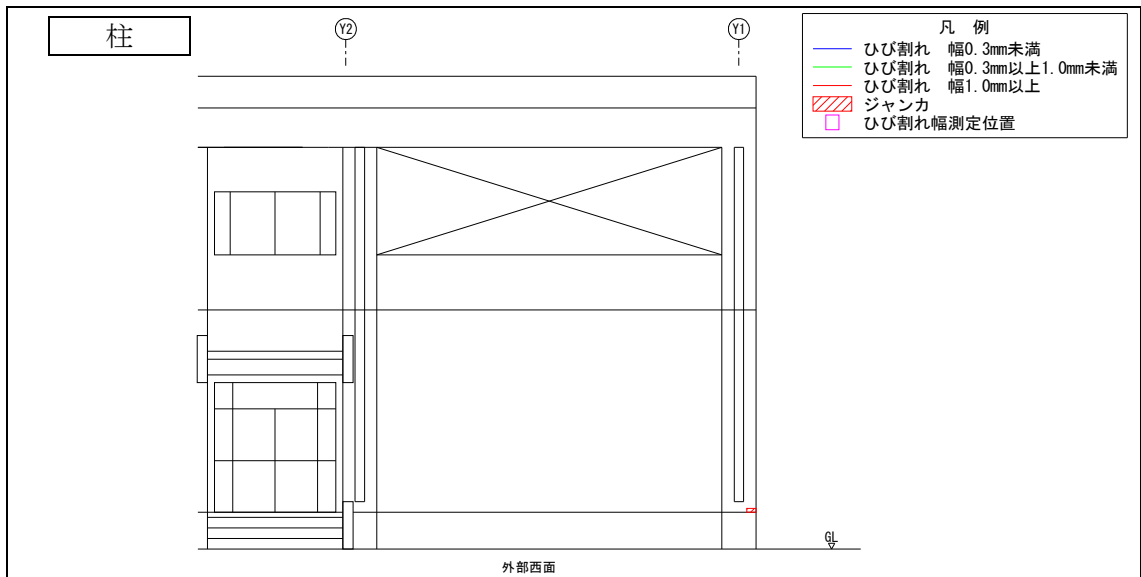

- ひび割れがほとんど認められない。
- コールドジョイントがほとんど認められない。 (グレード 1.0)
- ジャンカがほとんど認められない。

- 幅 0.3mm 未満のひび割れが多数あるか、または、幅 0.3mm 以上のひび割れが部分的に認められる。 (グレード 0.8)
- コールドジョイントに沿った仕上面のひび割れがあり、かつ、漏水跡が認められる。
- ■ ジャンカが部分的に認められる。

- 幅 0.3mm 以上のひび割れが多数あるか、または、幅 1.0mm 以上のひび割れが部分的に認められる。 (グレード 0.5)
- 表面積 30cm^2 程度のジャンカが多数認められる。

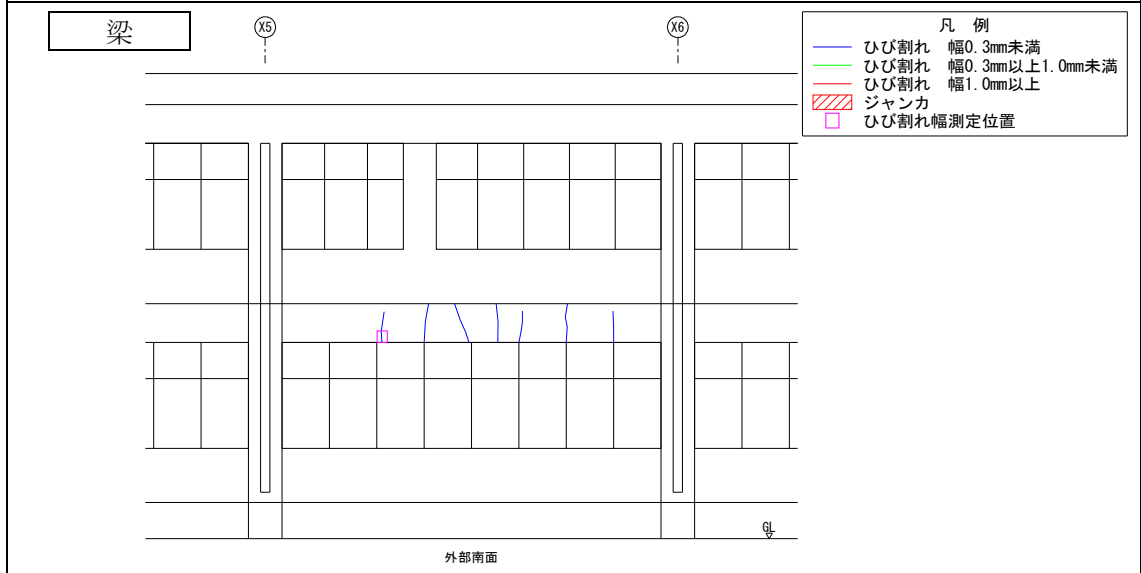

- ひび割れがほとんど認められない。
- コールドジョイントがほとんど認められない。 (グレード 1.0)
- ジャンカがほとんど認められない。

- ■ 幅 0.3mm 未満のひび割れが多数あるか、または、幅 0.3mm 以上のひび割れが部分的に認められる。 (グレード 0.8)
- コールドジョイントに沿った仕上面のひび割れがあり、かつ、漏水跡が認められる。
- ジャンカが部分的に認められる。

- 幅 0.3mm 以上のひび割れが多数あるか、または、幅 1.0mm 以上のひび割れが部分的に認められる。 (グレード 0.5)
- 表面積 30cm^2 程度のジャンカが多数認められる。

壁	X3	X4	<p>凡 例</p> <ul style="list-style-type: none"> ひび割れ 幅0.3mm未満 ひび割れ 幅0.3mm以上1.0mm未満 ひび割れ 幅1.0mm以上 ジャンカ ひび割れ幅測定位置
<ul style="list-style-type: none"> ・ひび割れがほとんど認められない。 ・コールドジョイントがほとんど認められない。 ・ジャンカがほとんど認められない。 			(グレード 1.0)
<ul style="list-style-type: none"> ・幅 0.3 mm未満のひび割れが多数あるか、または、幅 0.3mm 以上のひび割れが部分的に認められる。 ・コールドジョイントに沿った仕上面のひび割れがあり、かつ、漏水跡が認められる。 ・ジャンカが部分的に認められる。 			(グレード 0.8)
<ul style="list-style-type: none"> <input checked="" type="checkbox"/> 幅 0.3 mm以上のひび割れが多数あるか、または、幅 1.0mm 以上のひび割れが部分的に認められる。 ・表面積 30cm 角程度のジャンカが多数認められる。 			(グレード 0.5)
床			
劣化なし			
<ul style="list-style-type: none"> <input checked="" type="checkbox"/> ひび割れがほとんど認められない。 ・コールドジョイントがほとんど認められない。 ・ジャンカがほとんど認められない。 			(グレード 1.0)
<ul style="list-style-type: none"> ・幅 0.3 mm未満のひび割れが多数あるか、または、幅 0.3mm 以上のひび割れが部分的に認められる。 ・コールドジョイントに沿った仕上面のひび割れがあり、かつ、漏水跡が認められる。 ・ジャンカが部分的に認められる。 			(グレード 0.8)
<ul style="list-style-type: none"> ・幅 0.3 mm以上のひび割れが多数あるか、または、幅 1.0mm 以上のひび割れが部分的に認められる。 ・表面積 30cm 角程度のジャンカが多数認められる。 			(グレード 0.5)

柱はジャンカが部分的に確認されたためグレード0.8、梁は幅0.3mm未満のひび割れが多数確認されたためグレード0.8、壁は幅0.3mm以上のひび割れが多数に確認されたためグレード0.5、床にひび割れは認められなかったためグレード1.0とした。

以上のことから、最低値はグレード0.5であるため **0.5**

⑤ 不同沈下量； ϕ

躯体に不同沈下に起因するひび割れが確認されなかったため、省略し満点とする。

⑥ コンクリート圧縮強度；k

コンクリート圧縮強度は、④ 構造耐力、①保有耐力、(b)コンクリート圧縮強度 k において、平均値が13.5N/mm²以上であるため省略とする。

⑦ 火災による疲弊度；S

判別式 $S = 0 \cdots \cdots 1.0$
 $0 < S < 1 \cdots \cdots$ 直線補間
 $S = 1 \cdots \cdots 0.5$

当該建物は、建築当初より火災による被疑を受けていないことから $S = 0$ とし、判別式より **1.0**

5. 記録写真



柱頭・柱1 はつり前状況	写真番号
	4



柱頭・柱1 はつり完了	写真番号
	5



柱頭・柱1 写真番号5詳細	写真番号
	6



柱頭・柱1 鉄筋腐食度F さびがほとんど認められない(グレード1.0)	写真番号
	7



柱頭・柱1 鉄筋腐食度F 写真番号7詳細	写真番号
	8



柱頭・柱1 鉄筋かぶり厚さb かぶり厚:5.0cm	写真番号
	9



柱頭・柱1 鉄筋かぶり厚さb 写真番号9詳細	写真番号
	10




柱頭・柱1 コンクリート中性化深さa 中性化深さ:0.0cm	写真番号
	11



柱頭・柱1 コンクリート中性化深さa 写真番号11詳細(1)	写真番号
	12



柱頭・柱1 コンクリート中性化深さa 写真番号11詳細(2)	写真番号
	13

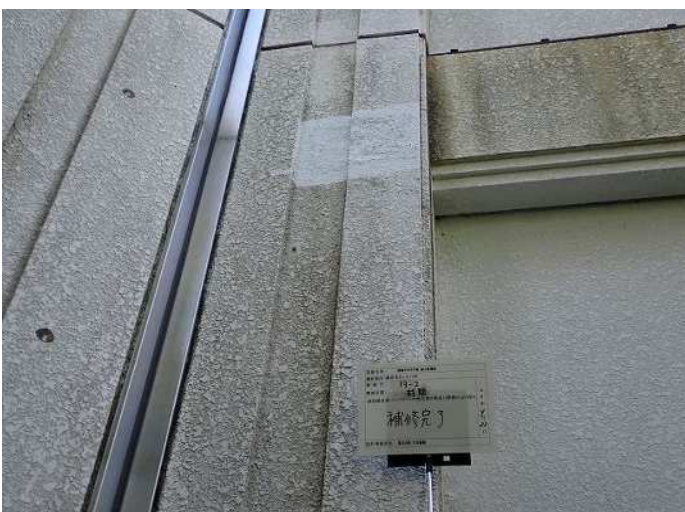

柱頭・柱1 補修完了	写真番号
	14



写真番号



柱脚・柱2 はつり前状況	写真番号
	15



柱脚・柱2 はつり完了	写真番号
	16



柱脚・柱2 写真番号16詳細	写真番号
	17



柱脚・柱2 鉄筋腐食度F 部分的に点食を認める(グレード0.8)	写真番号
	18



柱脚・柱2 鉄筋腐食度F 写真番号18詳細	写真番号
	19



柱脚・柱2 鉄筋かぶり厚さb かぶり厚:5.2cm	写真番号
	20



柱脚・柱2 鉄筋かぶり厚さb 写真番号20詳細	写真番号
	21



柱脚・柱2 コンクリート中性化深さa 中性化深さ:0.0cm	写真番号
	22



柱脚・柱2 コンクリート中性化深さa 写真番号22詳細(1)	写真番号
	23



柱脚・柱2 コンクリート中性化深さa 写真番号22詳細(2)	写真番号
	24




柱脚・柱2 補修完了	写真番号
	25



	写真番号



梁1 はつり前状況	写真番号
	26

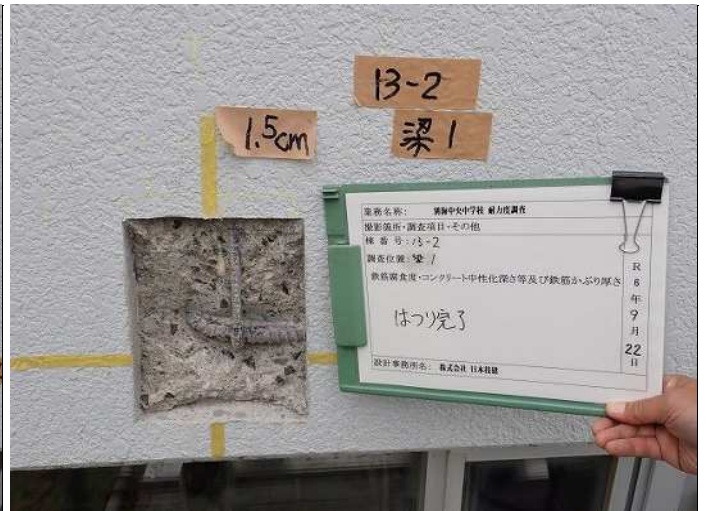

梁1 はつり完了	写真番号
	27



梁1 写真番号27詳細	写真番号
	28



梁1 鉄筋腐食度F 部分的に点食を認める(グレード0.8)	写真番号
	29



梁1 鉄筋腐食度F 写真番号29詳細	写真番号
	30



梁1 鉄筋かぶり厚さb かぶり厚:1.8cm	写真番号
	31



梁1 鉄筋かぶり厚さb 写真番号31詳細	写真番号
	32



梁1 コンクリート中性化深さa 中性化深さ:0.0cm	写真番号
	33



梁1 コンクリート中性化深さa 写真番号33詳細(1)	写真番号
	34



梁1 コンクリート中性化深さa 写真番号33詳細(2)	写真番号
	35



梁1 補修完了	写真番号
	36



	写真番号

13-2棟 校舎

鉄筋腐食度F、コンクリート中性化深さ等及び鉄筋かぶり厚さ



梁2 はつり前状況	写真番号
	37



梁2 はつり完了	写真番号
	38



梁2 写真番号38詳細	写真番号
	39



梁2 鉄筋腐食度F さびがほとんど認められない(グレード1.0)	写真番号
	40



梁2 鉄筋腐食度F 写真番号40詳細	写真番号
	41



梁2 鉄筋かぶり厚さb かぶり厚:2.9cm	写真番号
	42



梁2 鉄筋かぶり厚さb 写真番号42詳細	写真番号
	43



梁2 コンクリート中性化深さa 中性化深さ:0.7cm	写真番号
	44



梁2 コンクリート中性化深さa 写真番号44詳細(1)	写真番号
	45



梁2 コンクリート中性化深さa 写真番号44詳細(2)	写真番号
	46



梁2 補修完了	写真番号
	47



	写真番号



柱頭・柱1 はつり状況	写真番号
	48



柱頭・柱1 足場設置・解体状況	写真番号
	49



柱頭・柱1 足場設置完了	写真番号
	50




梁1 足場設置完了	写真番号
	51



梁2 足場設置完了	写真番号
	52



	写真番号

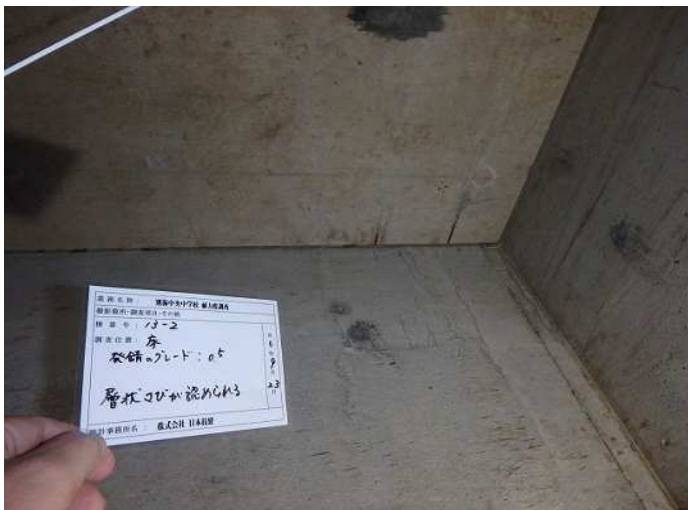

床 鉄筋腐食度F 層状さびが認められる(グレード0.5)	写真番号
	1

床 鉄筋腐食度F 写真番号1詳細(1)	写真番号
	2



床 鉄筋腐食度F 写真番号1詳細(2)	写真番号
	3

	写真番号



	写真番号

	写真番号



柱 躯体の状態D ジャンカが部分的に認められる(グレード0.8)	写真番号
	1

柱 躯体の状態D 写真番号1詳細	写真番号
	2



	写真番号

	写真番号



	写真番号

	写真番号



梁 躯体の状態D 塗装撤去前状況	写真番号
	3

梁 躯体の状態D 幅0.3mm未満のひび割れが多数認められる(グレード0.8)	写真番号
	4



梁 躯体の状態D 写真番号4詳細	写真番号
	5

梁 躯体の状態D 補修完了	写真番号
	6



	写真番号

	写真番号



壁 躯体の状態D 塗装撤去前状況	写真番号
	7

壁 躯体の状態D 幅0.3mm以上のひび割れが多数認められる(グレード0.5)	写真番号
	8




壁 躯体の状態D 写真番号8詳細	写真番号
	9

壁 躯体の状態D 補修完了	写真番号
	10



	写真番号

	写真番号

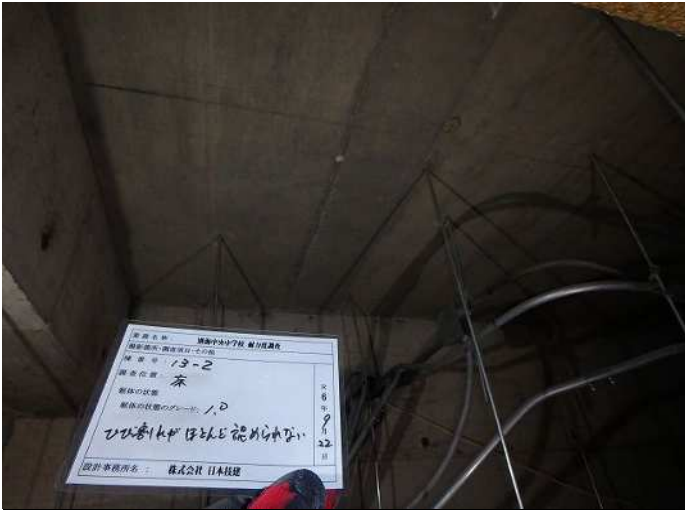


床 躯体の状態D ひび割れがほとんど認められない(グレード1.0)	写真番号
	11

	写真番号



	写真番号

	写真番号

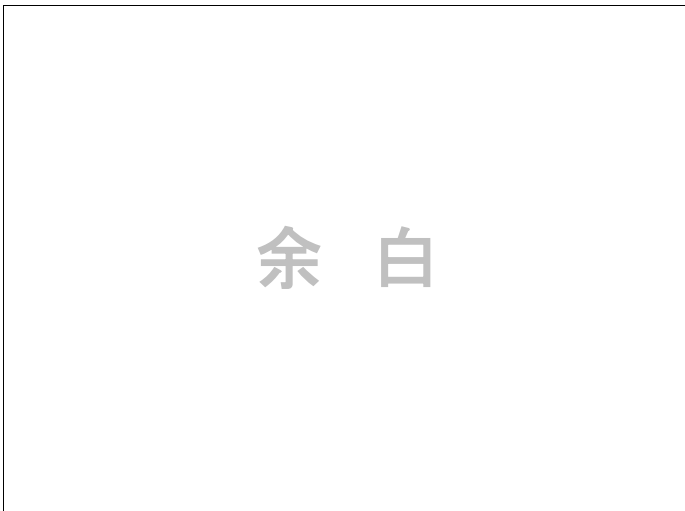

	写真番号

	写真番号

6. 外力条件

外力条件

① 地震地域係数

地域区分は建設省告示第 1793 号(最終改正：平成 19 年国土交通省告示第 597 号)に基づき 1.0 となるため、地震地域係数は一種地域 **0.8** とする。

対応表

①地震地域係数		建設省告示1793号	
		地方	数値(z)
四種地域	1.0	(四)	0.7
三種地域	0.9	(三)	0.8
二種地域	0.85	(二)	0.9
一種地域	0.8	(一)	1.0

② 地盤種別

第一種地盤	岩盤、砂質砂れき層その他主として第三紀以前の地層によって構成されているもの又は地盤周期等についての調査若しくは研究の結果に基づき、これと同程度の地盤周期を有するとみとめられるもの	0.4
第二種地盤	第一種地盤及び第三種地盤以外のもの	0.6
第三種地盤	腐食土、泥土その他これらに類するもので大部分が構成されている沖積層（盛土がある場合においてはこれを含む。）で、その深さがおおむね30メートル以上のもの、泥沢、泥海等を埋め立てた地盤の深さがおおむね3メートル以上であり、かつ、これらで埋め立てられてからおおむね30年経過していないもの又は地盤周期等についての調査若しくは研究の結果に基づき、これらと同程度の地盤周期を有するとみとめられるもの	0.8

②地盤種別	
一種地盤	1.0
二種地盤	0.9
三種地盤	0.8

③ 敷地条件

建物周辺は、平坦な土地であるため、平坦地 **1.0** とする

④ 積雪寒冷地域


義務教育諸学校等の施設費の国庫負担法等に関する法律施行令第 7 条第 5 項により全国を一級積雪寒冷地域、二級積雪寒冷地域、その他地域の 3 種の区分に分けている。

- (a) 「一級積雪寒冷地域」とは、冬期平均気温零下 5 度以下又は積雪量 300 月センチメートル以上の地域
- (b) 「二級積雪寒冷地域」とは、冬期平均気温零下 5 度から零度まで又は積雪量 100 月センチメートル以上 300 センチメートル未満の地域
- (c) 「その他地域」とは、一級または二級積雪寒冷地域のいずれにも該当しない地域

当該地域は一級寒冷地域に該当する。

④積雪寒冷地域	
その他の地域	1.0
二級積雪寒冷地域	0.9
一級積雪寒冷地域	0.8

⑤ 海岸からの距離

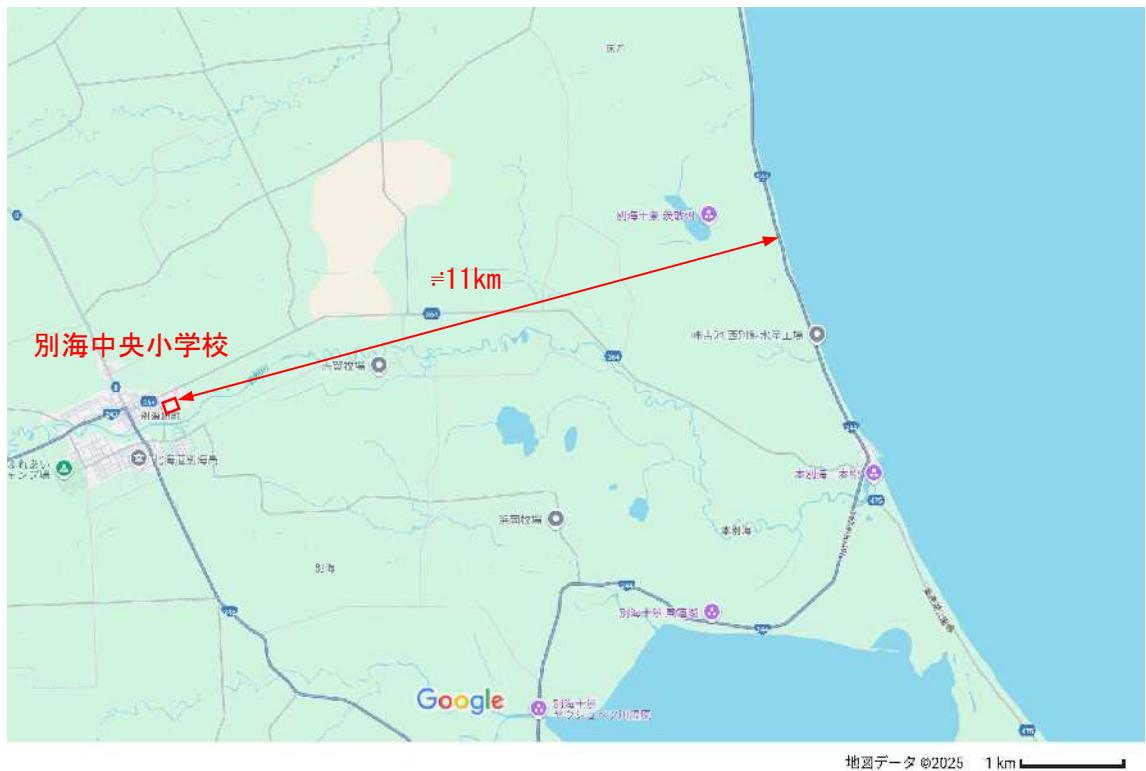

海岸からの距離

⑤海岸からの距離	
海岸から8kmを超える	1.0
海岸から8km以内	0.9
海岸から5km以内	0.8